

# 土地利用計画平面図 縮尺=1:250

## 竣工図面


開発者	☎093(452)3213 三善興産株式会社		
開発区域の地名	小倉南区長尾4丁目346-3		
図面種別	土地利用計画図		
図面番号	縮尺	設計年月日	
5	1:250		
設計者	株式会社 創 建	氏名 溝上 俊明	
	☎093(964)2257		

田 (X=150.000  
Y=150.000)

用途	面積		比率%
	m <sup>2</sup>	坪	
宅地	1219.84	368.85	82.87
道路	252.24	76.45	17.13
合計	1472.08	445.30	100.00

## 凡 例

記 号	名 称
---	開 発 区 域 界
■	コンクリートブロック積塀
■	RC擁壁(■力式)
■	管渠型側溝、VS側溝
■	L型街渠又はL型側溝
■	暗 渠
■	集 水 桝
■	グレーチング蓋部
○	用途又は住宅番号
○	計 画 地 盤 高
○	計 画 面 積
○	汚 水 管

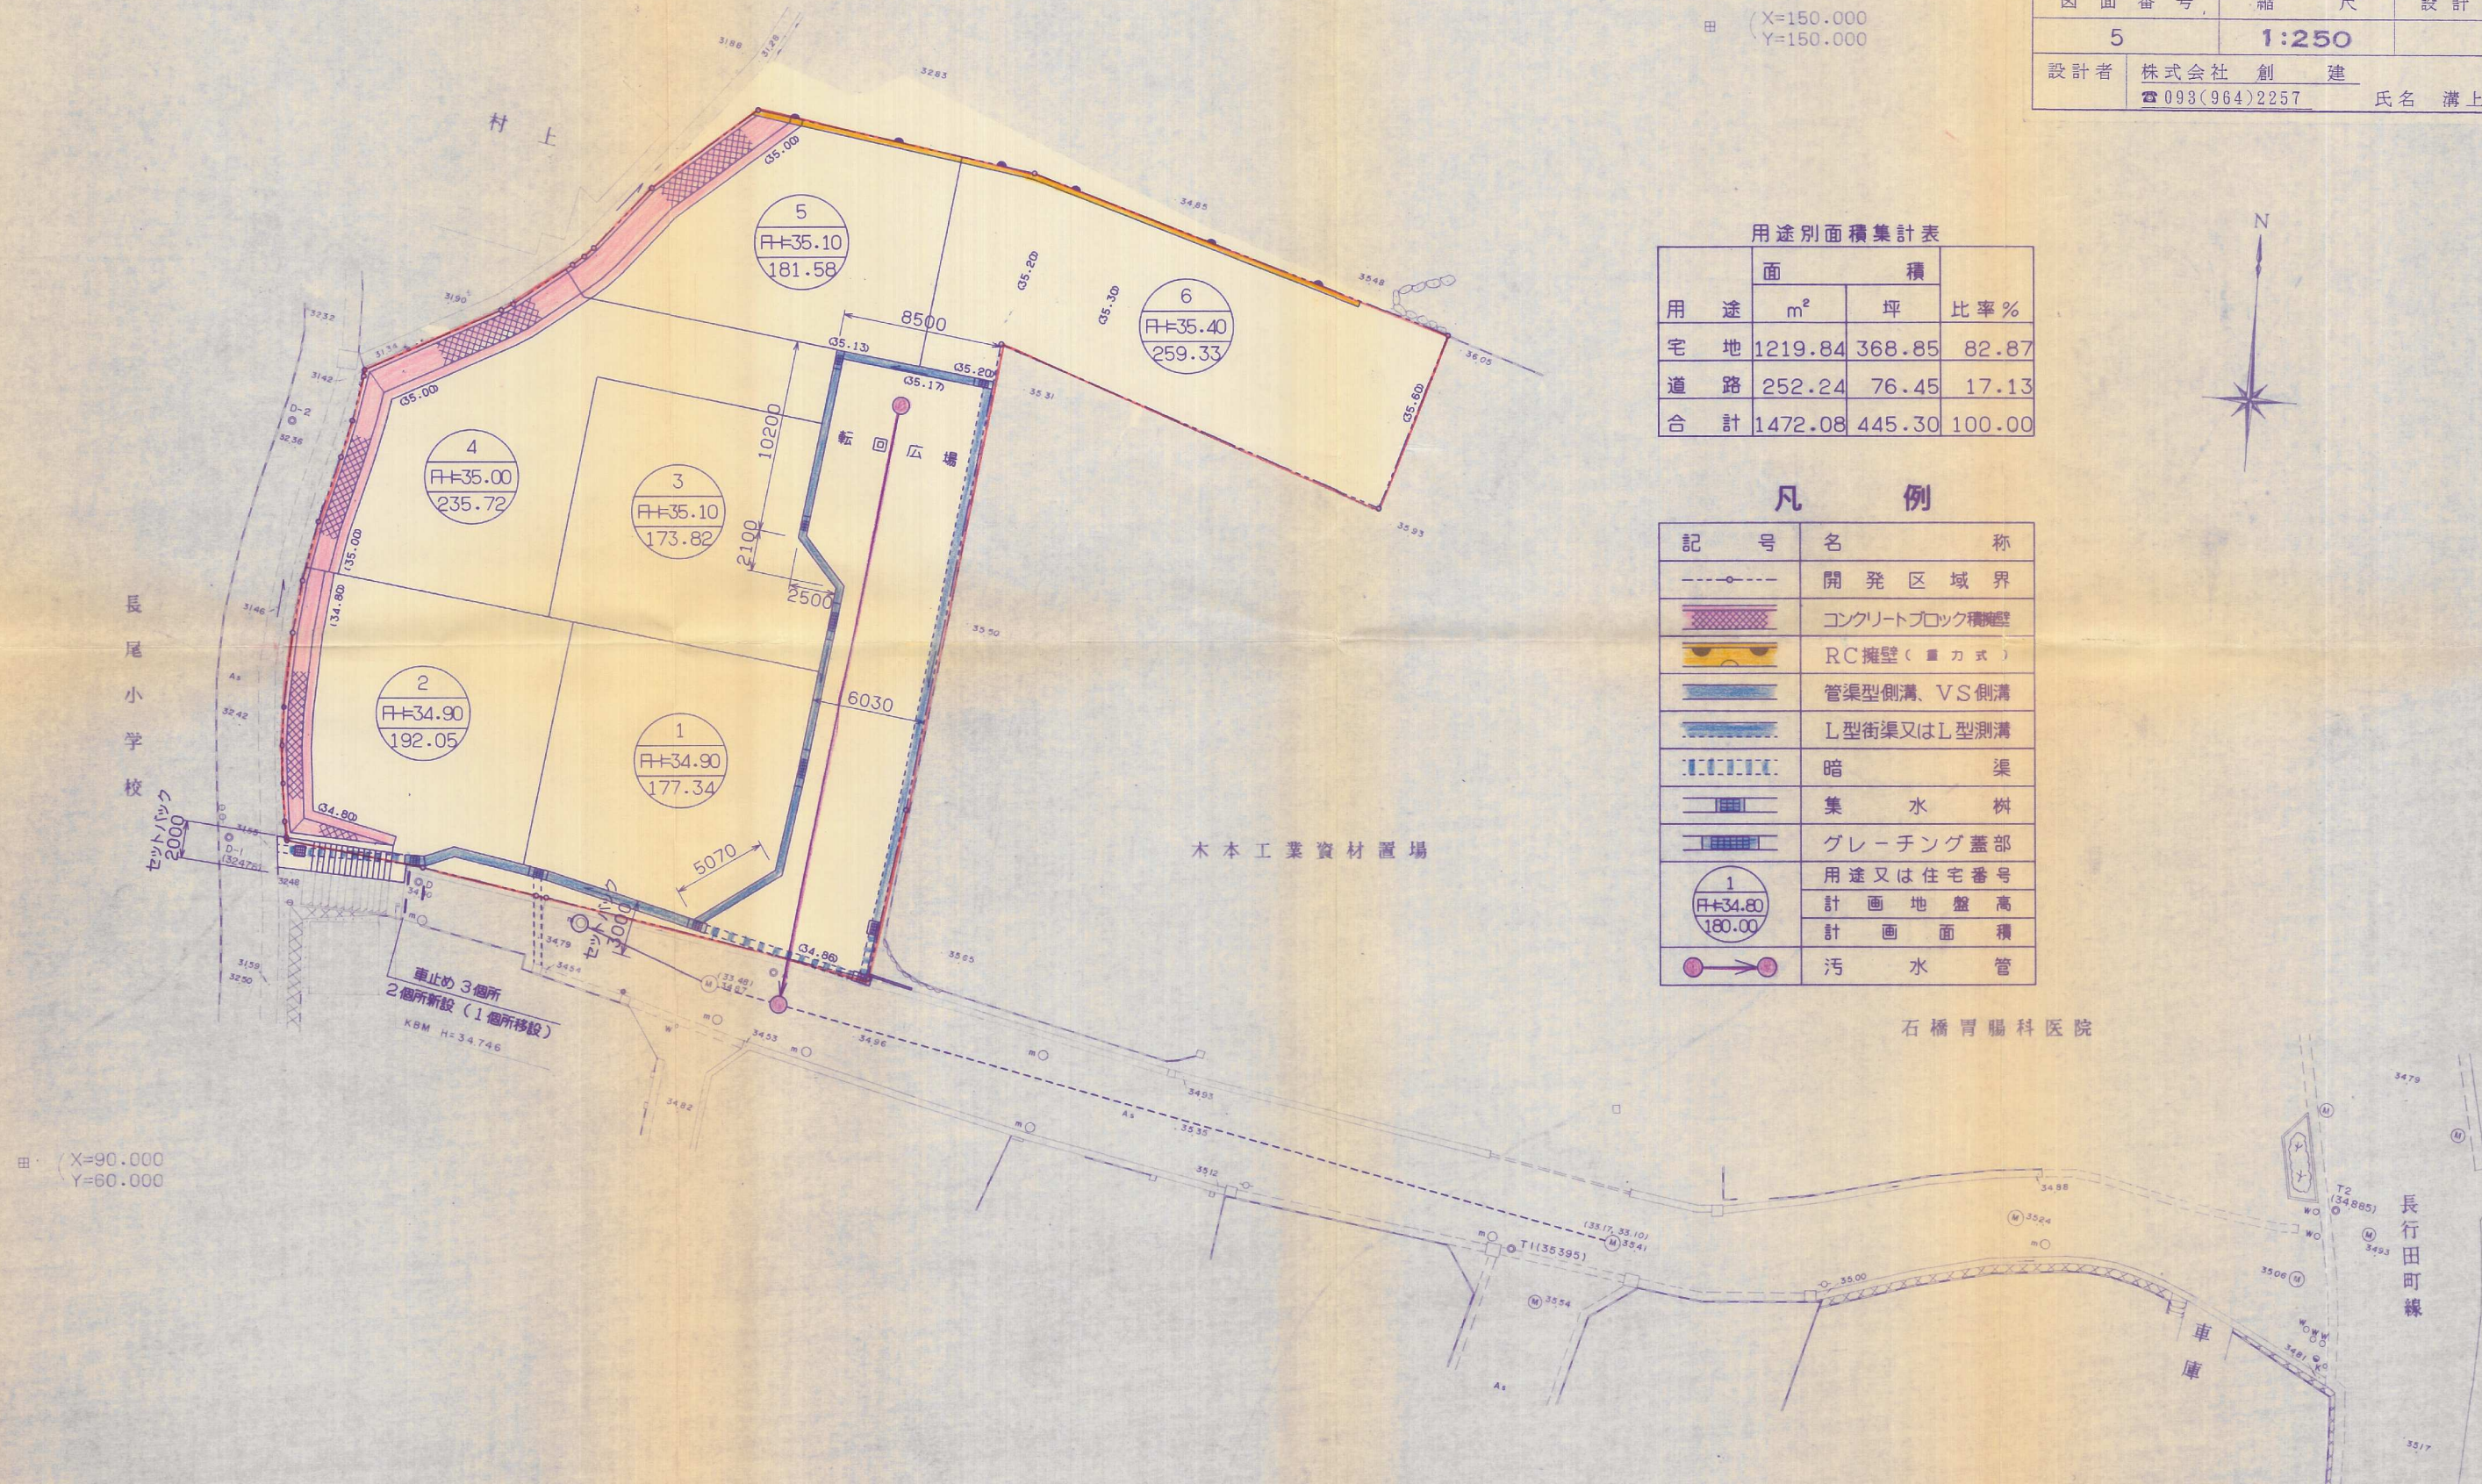

田 (X=90.000  
Y=60.000)