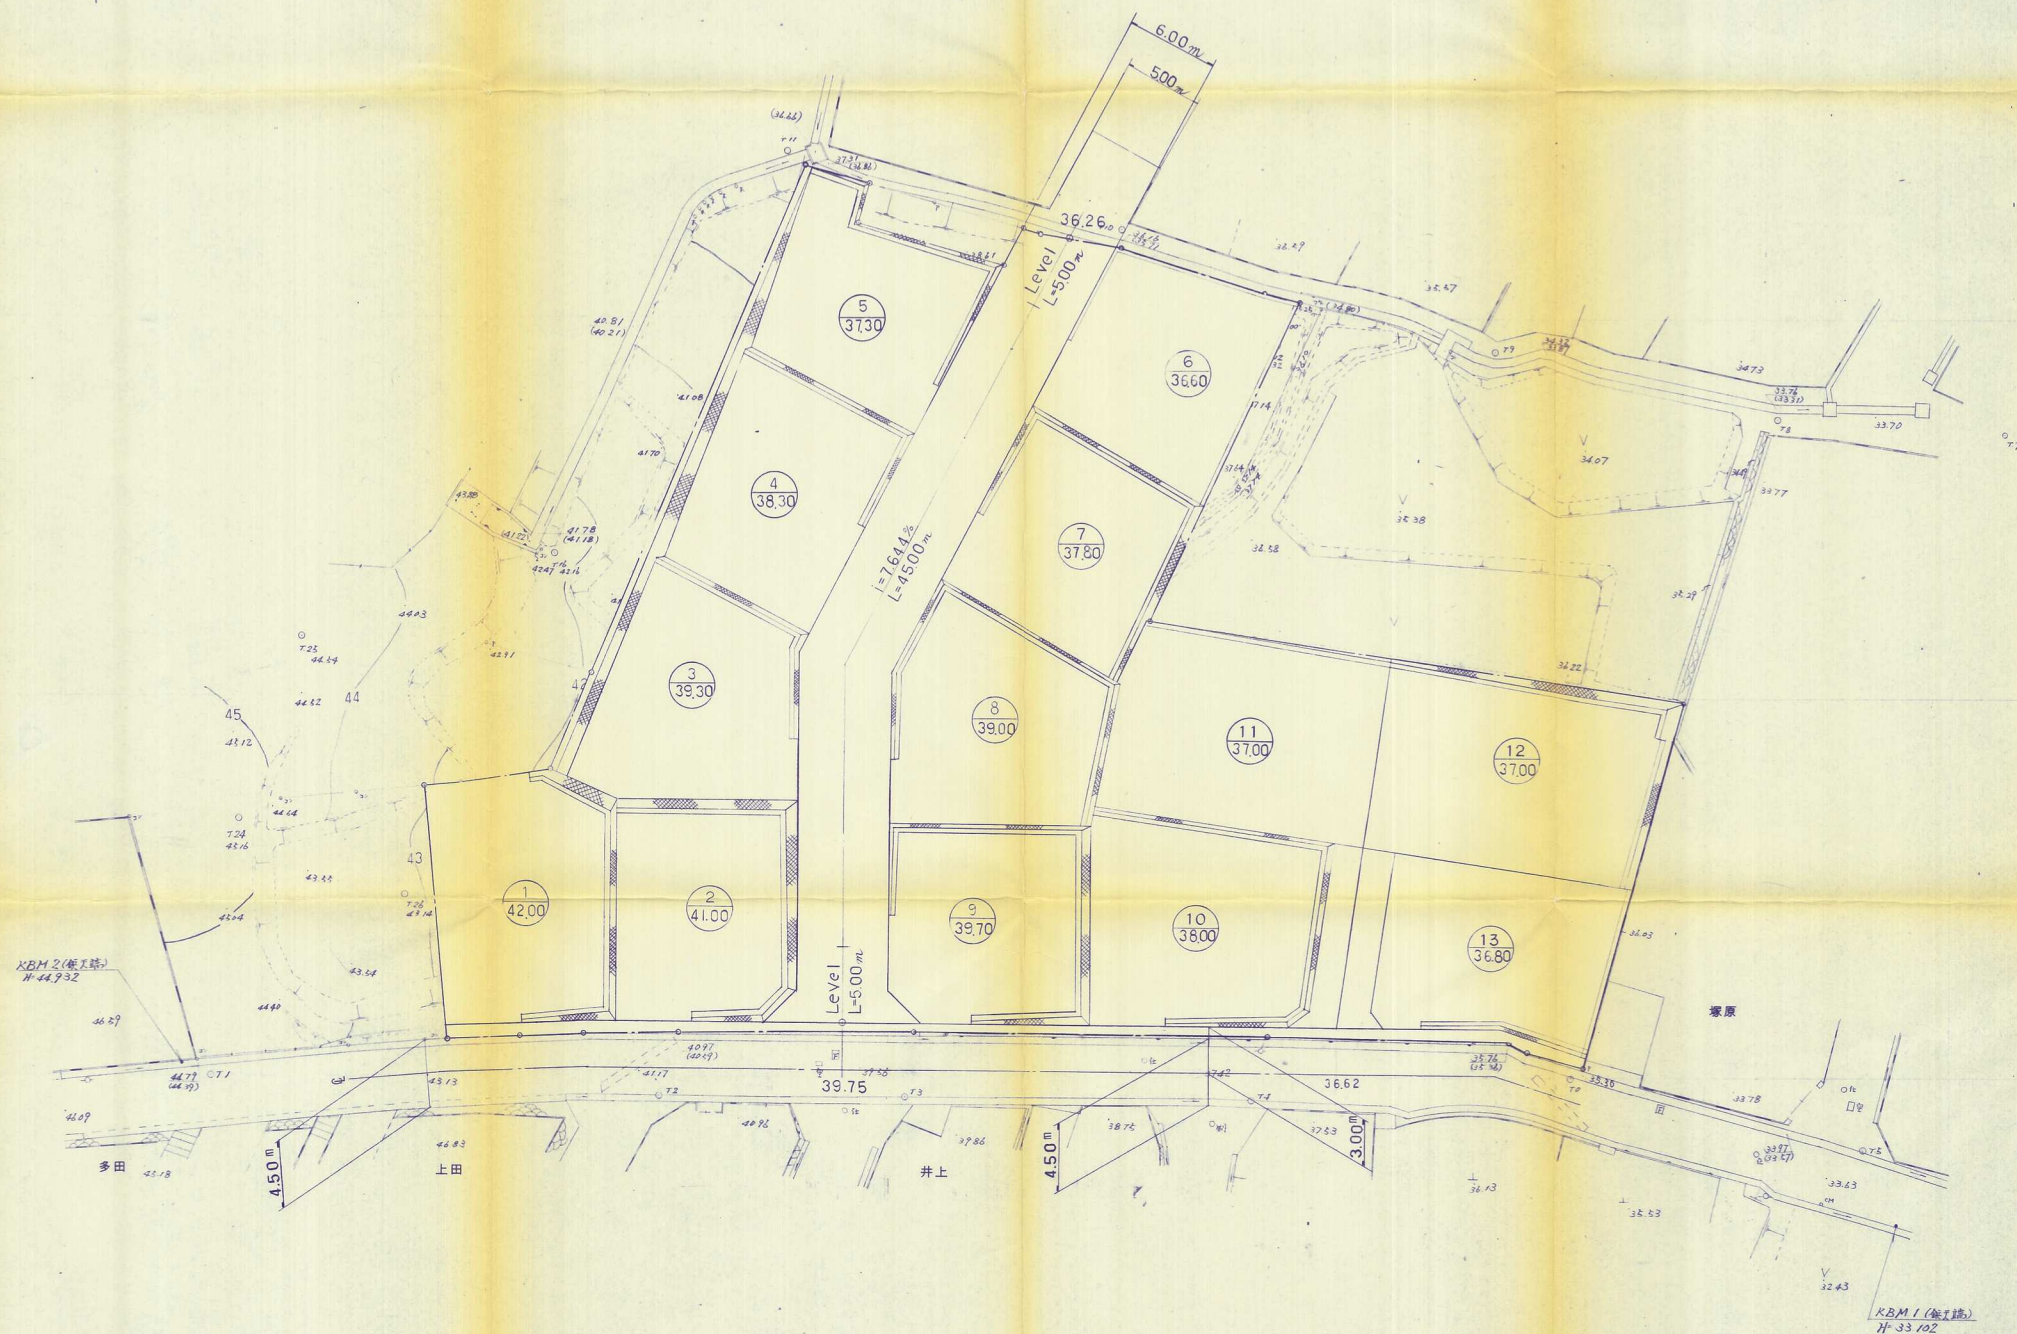


$$S = 1:250$$


竣工图

開 発 者	丸和興産株式会社		
開発区域 の 地名	小倉南区葛原三丁目		
図 面 類 別	土地利用計画平面図		
図 面 番 号	縮	尺	設計年月日
5	1 : 250		平成 4 年 10 月
設 計 者	TEL 582-1413 株式会社 太平設計 氏 名		