


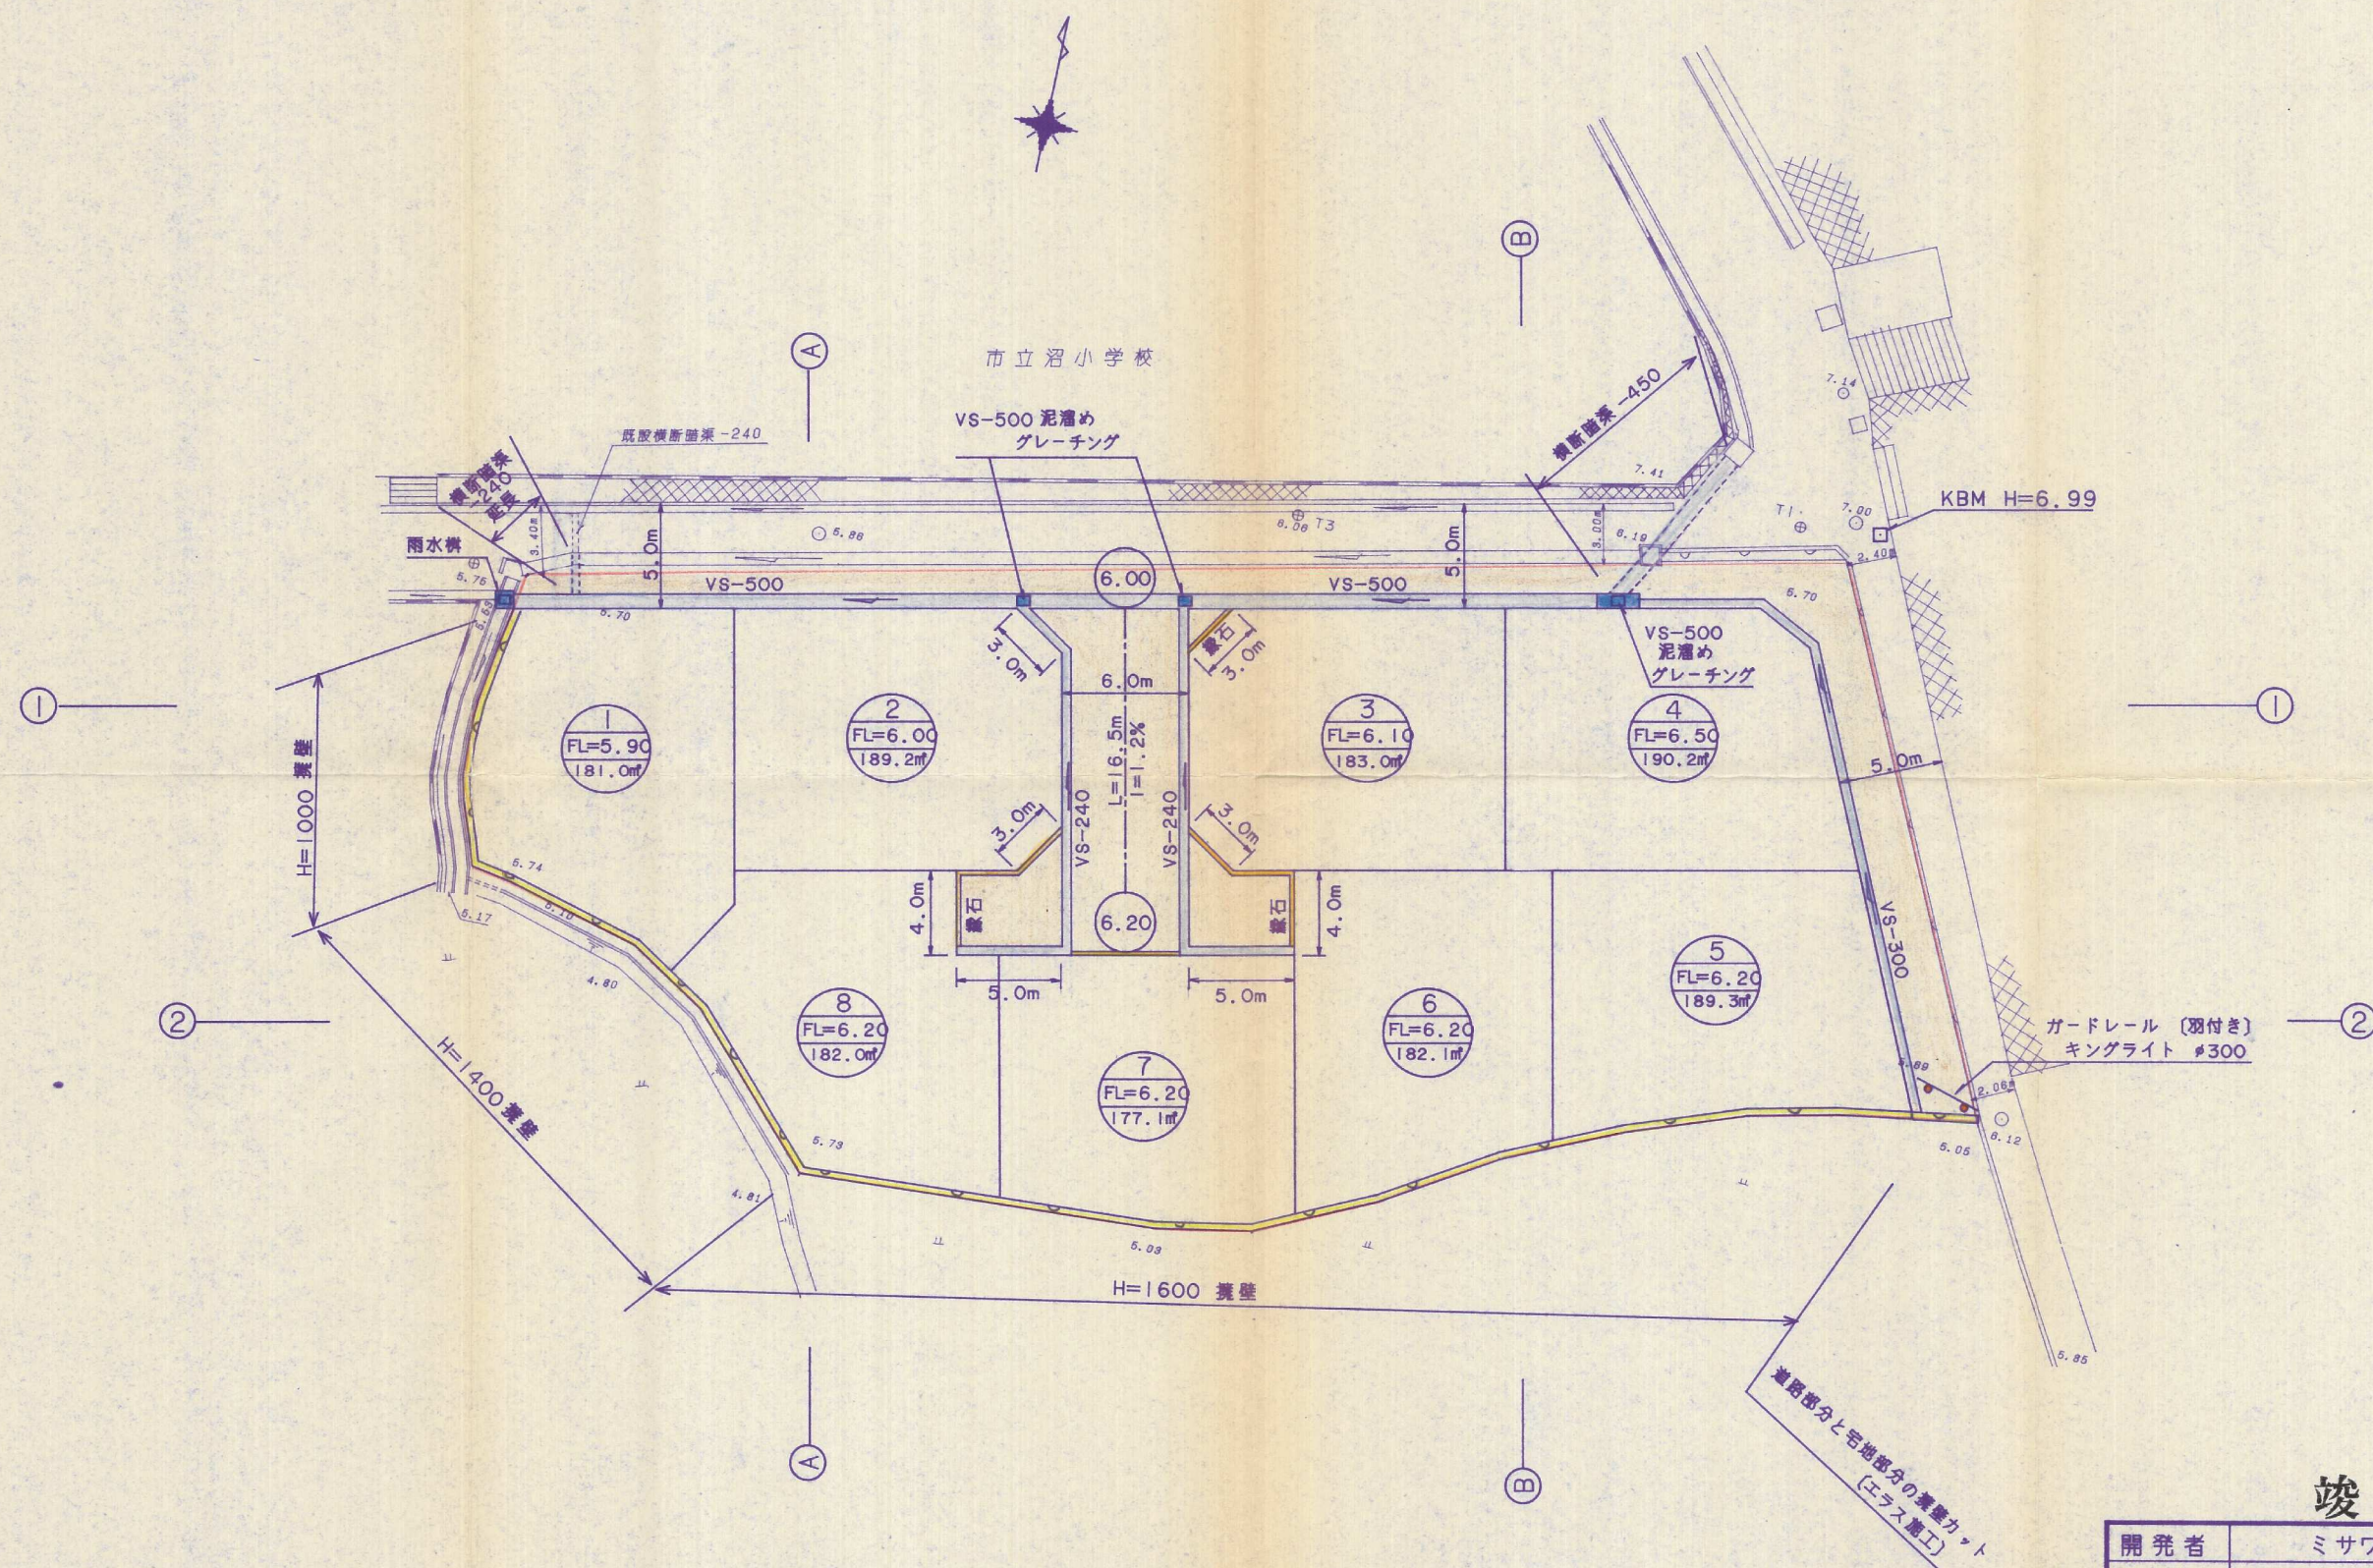

- ※ VS側溝は10mに1ヶ所グレーチングとする。(ボルト止め)
[全長が10m以上で20m以下の場合はグレーチングを2ヶ所とすること]
- ※ 隅切りは延長の交点から同じ距離をとること。
- ※ 転回広場はペンキで転回広場と書くこと。
- ※ L型鉄筋コンクリート擁壁には20m以内ごとに収縮目地設けること。
- ※ 道路拡巾部分の既設擁壁は上から20cmカットすること。

竣工図

開発者	ミサワホーム九州株式会社		
開発区域の地名	北九州市小倉南区沼本町2丁目 781-1		
図名種別	造成計画平面図・土地利用計画平面図		
図面番号	縮尺	設計年月日	担当
NO.4	S=1/250	平成 6 年 9 月 1 日	
設計者	北九州市小倉南区下城野1丁目18番11号 有限会社 アサオ TEL093-922-3846		