


土地利用計画図

縮尺 = 1:250

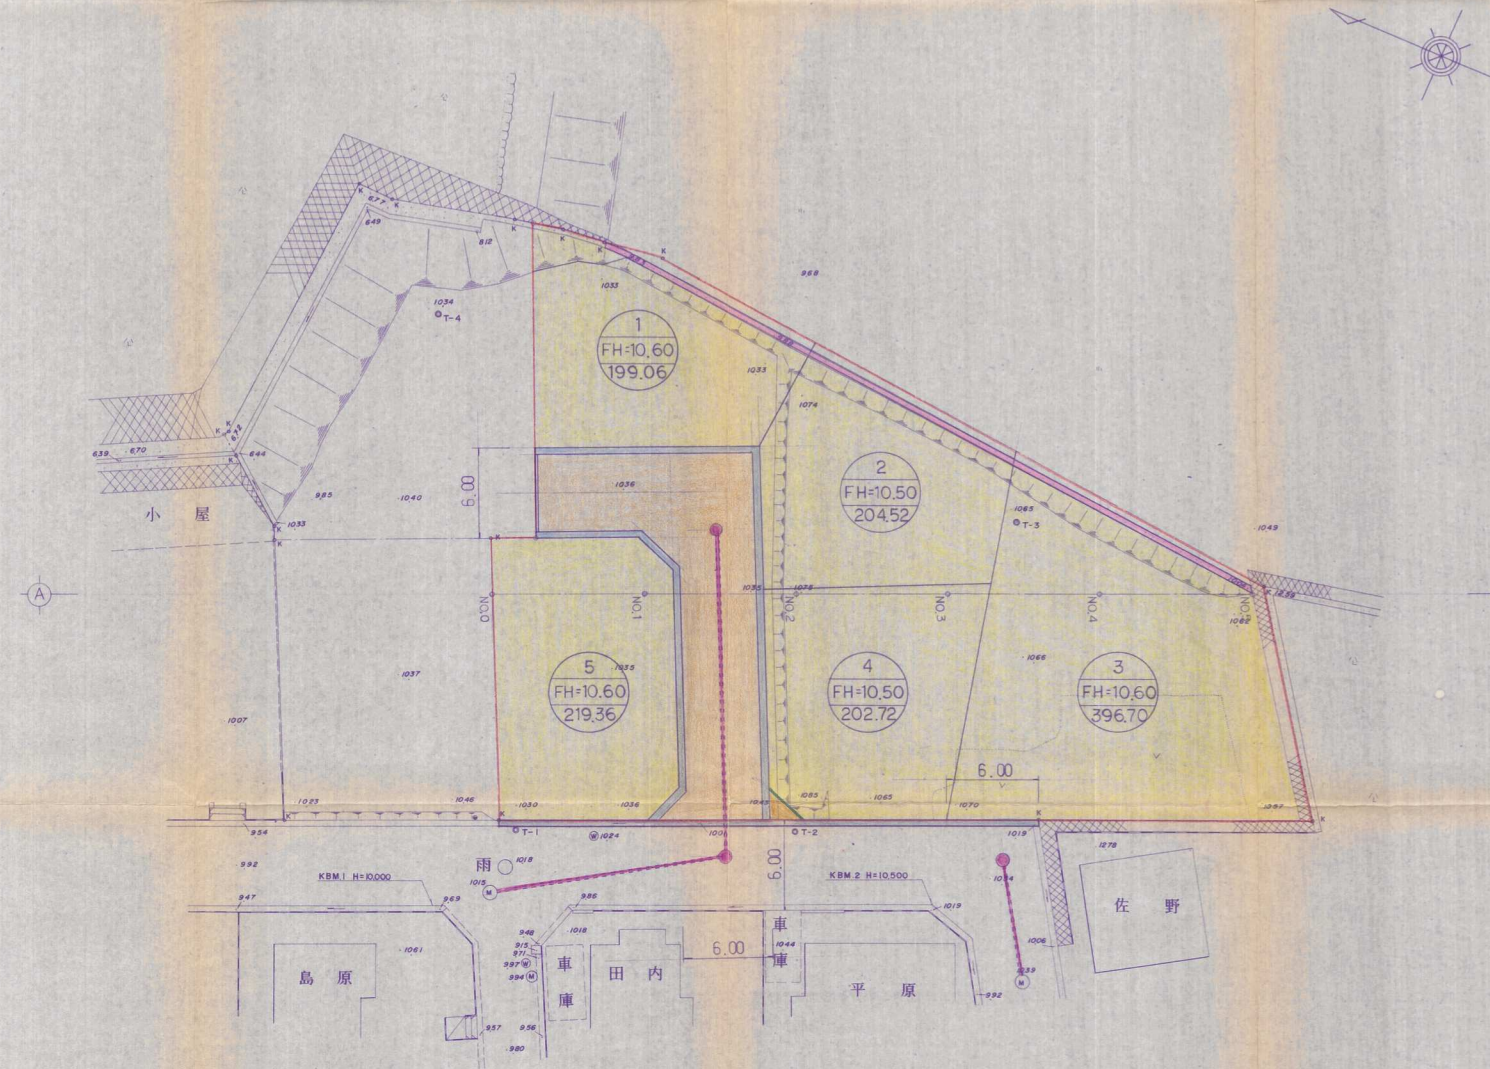

用途	面積		比率 %
	m ²	坪	
宅地	1222.36	369.76	84.63
道路	208.35	63.03	14.42
法面	13.74	4.16	0.95
計	1444.45	436.95	100.00

凡 例	
記号	名称
—○—	開発区域境界
■	宅 地
■	道 路
□	法 面
—■—	ブロック積擁壁
—●—	污水管及人孔
—■—	側 溝
—■—	地先境界ブロック

竣工図

開発者	451-1203	山内 高文
開発区域の地名	小倉南区徳吉西三丁目地内	
図面種別	土 地 利 用 計 画 図	
図面番号	5	縮 尺
		1:250
設計者	452-0306 (株)創建 氏名 境 隆 盛	