
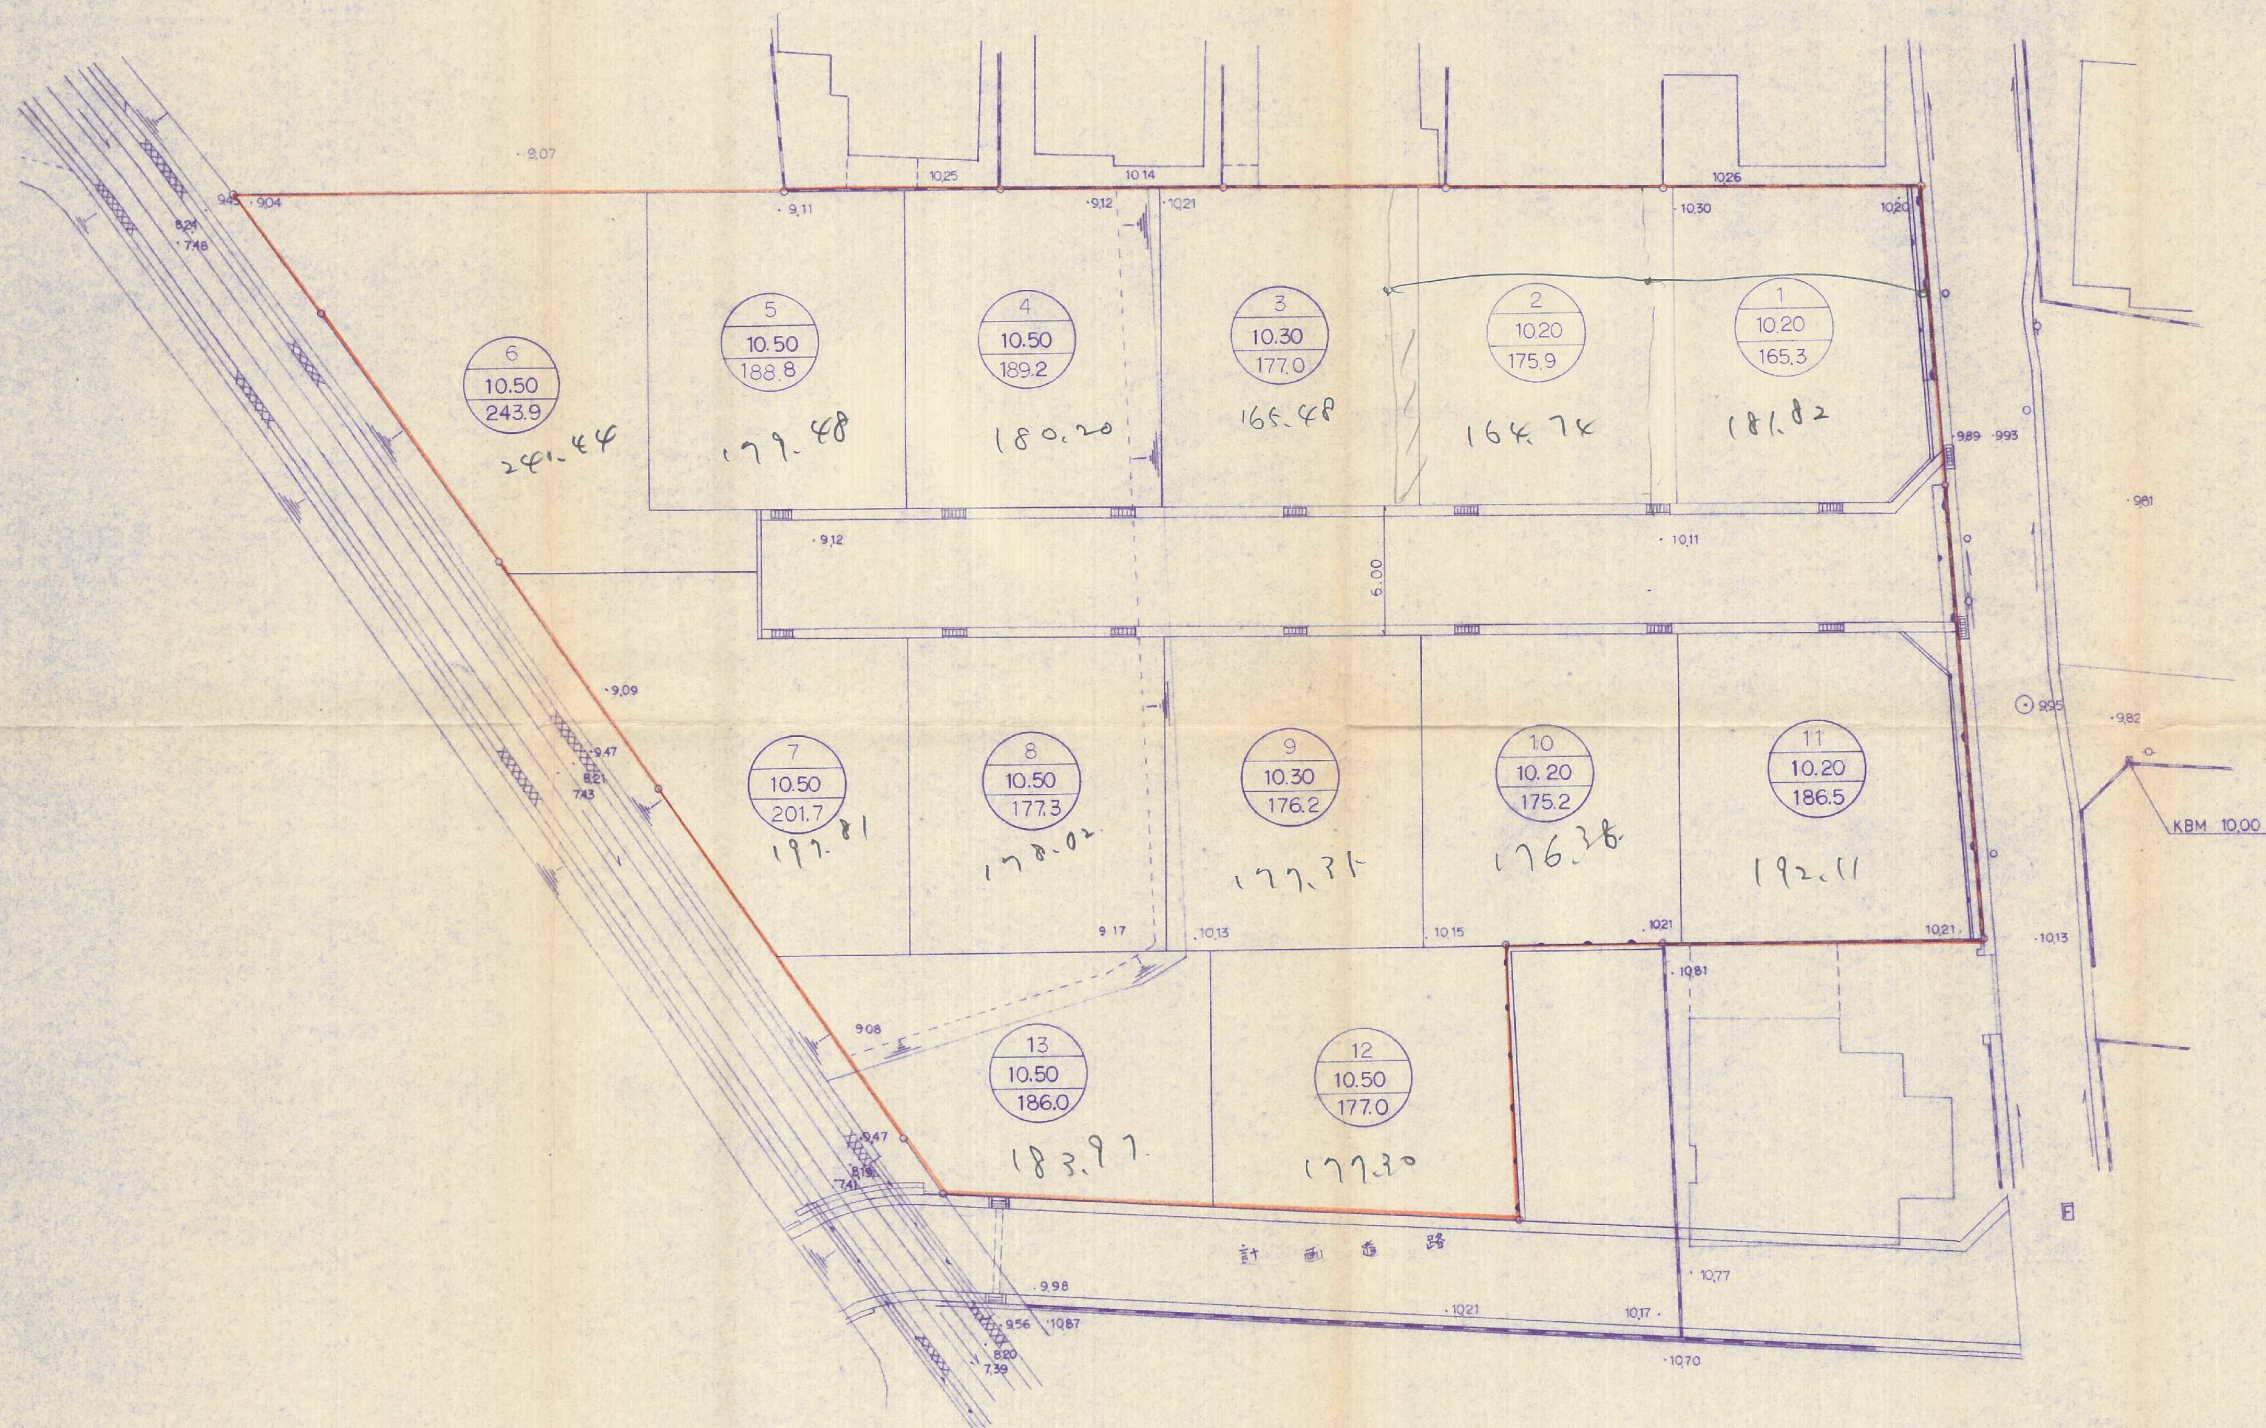


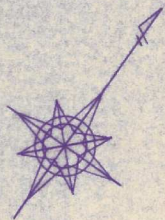

竣工図 3-67

図面名称	土地利用計画平面図		
工事場所	北九州市小倉南区横代北町二丁目		
縮尺	S=1:250	図面番号	No. 5
設計年月日	平成 3 年 11 月 11 日		
設計者	北九州市小倉北区大手町 6 番 27 号 株式会社 三和測量設計コンサルタント TEL (093) 591 - 5678		