


小倉南区沼緑町2丁目 竣工図 1/250

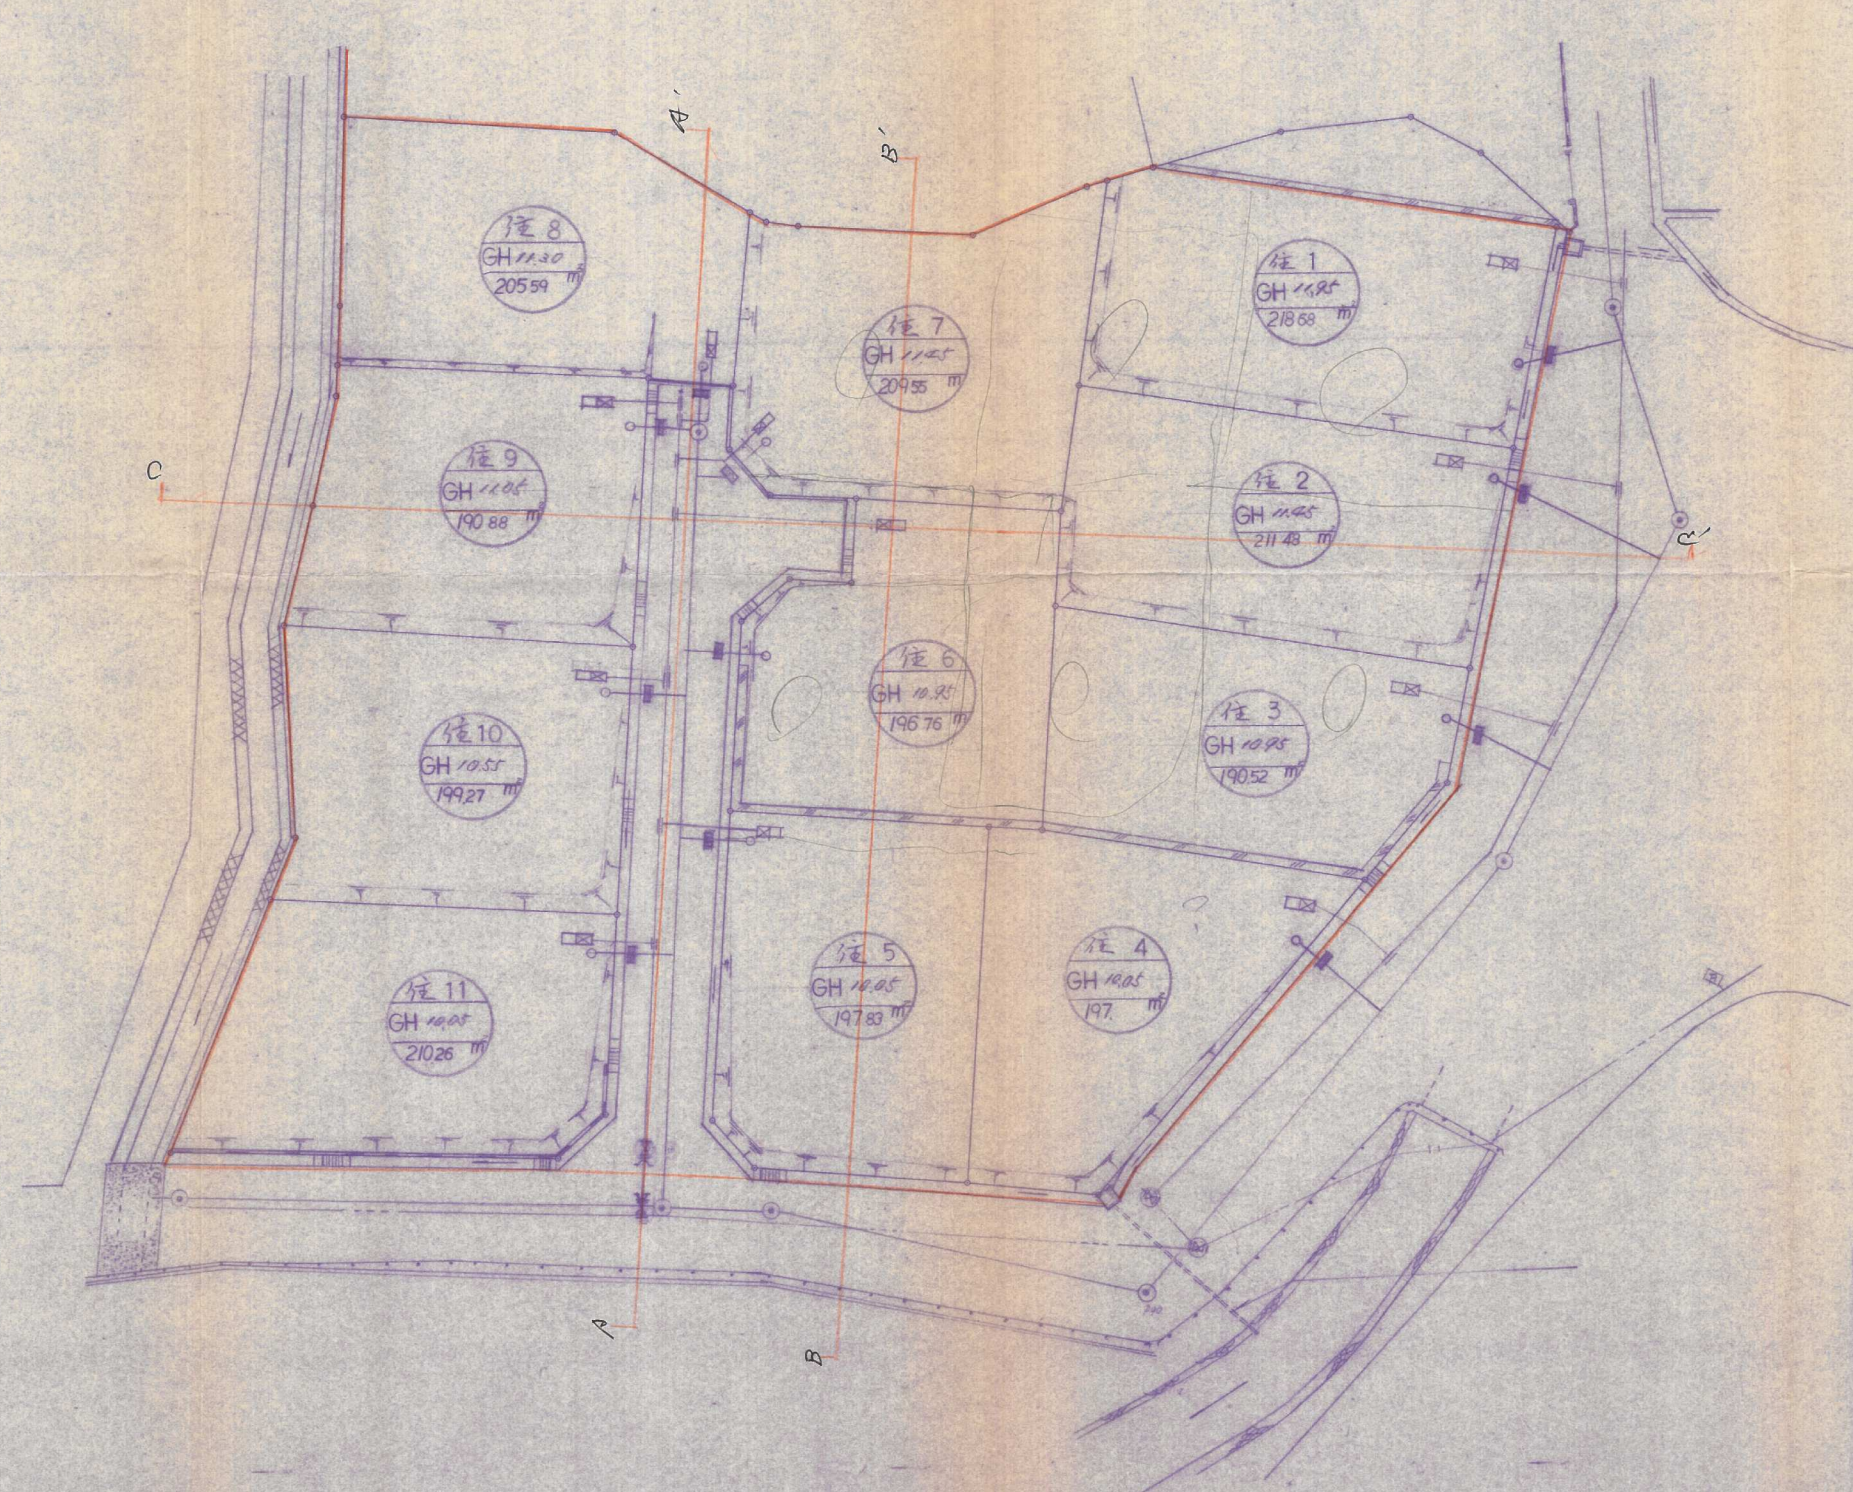

完了

事名	宅地造成工事	図番	1/250
場所	北九州市小倉南区沼緑町2丁目 1563-2	縮尺	1/250
図名	竣工平面図	担当	
設計	九州常磐測量設計 北九州市小倉北区鏡町一丁目五番七号 渋谷 静夫 TEL 093-583-1827		
作製	〇年〇月〇日		