


土地利用計画平面図

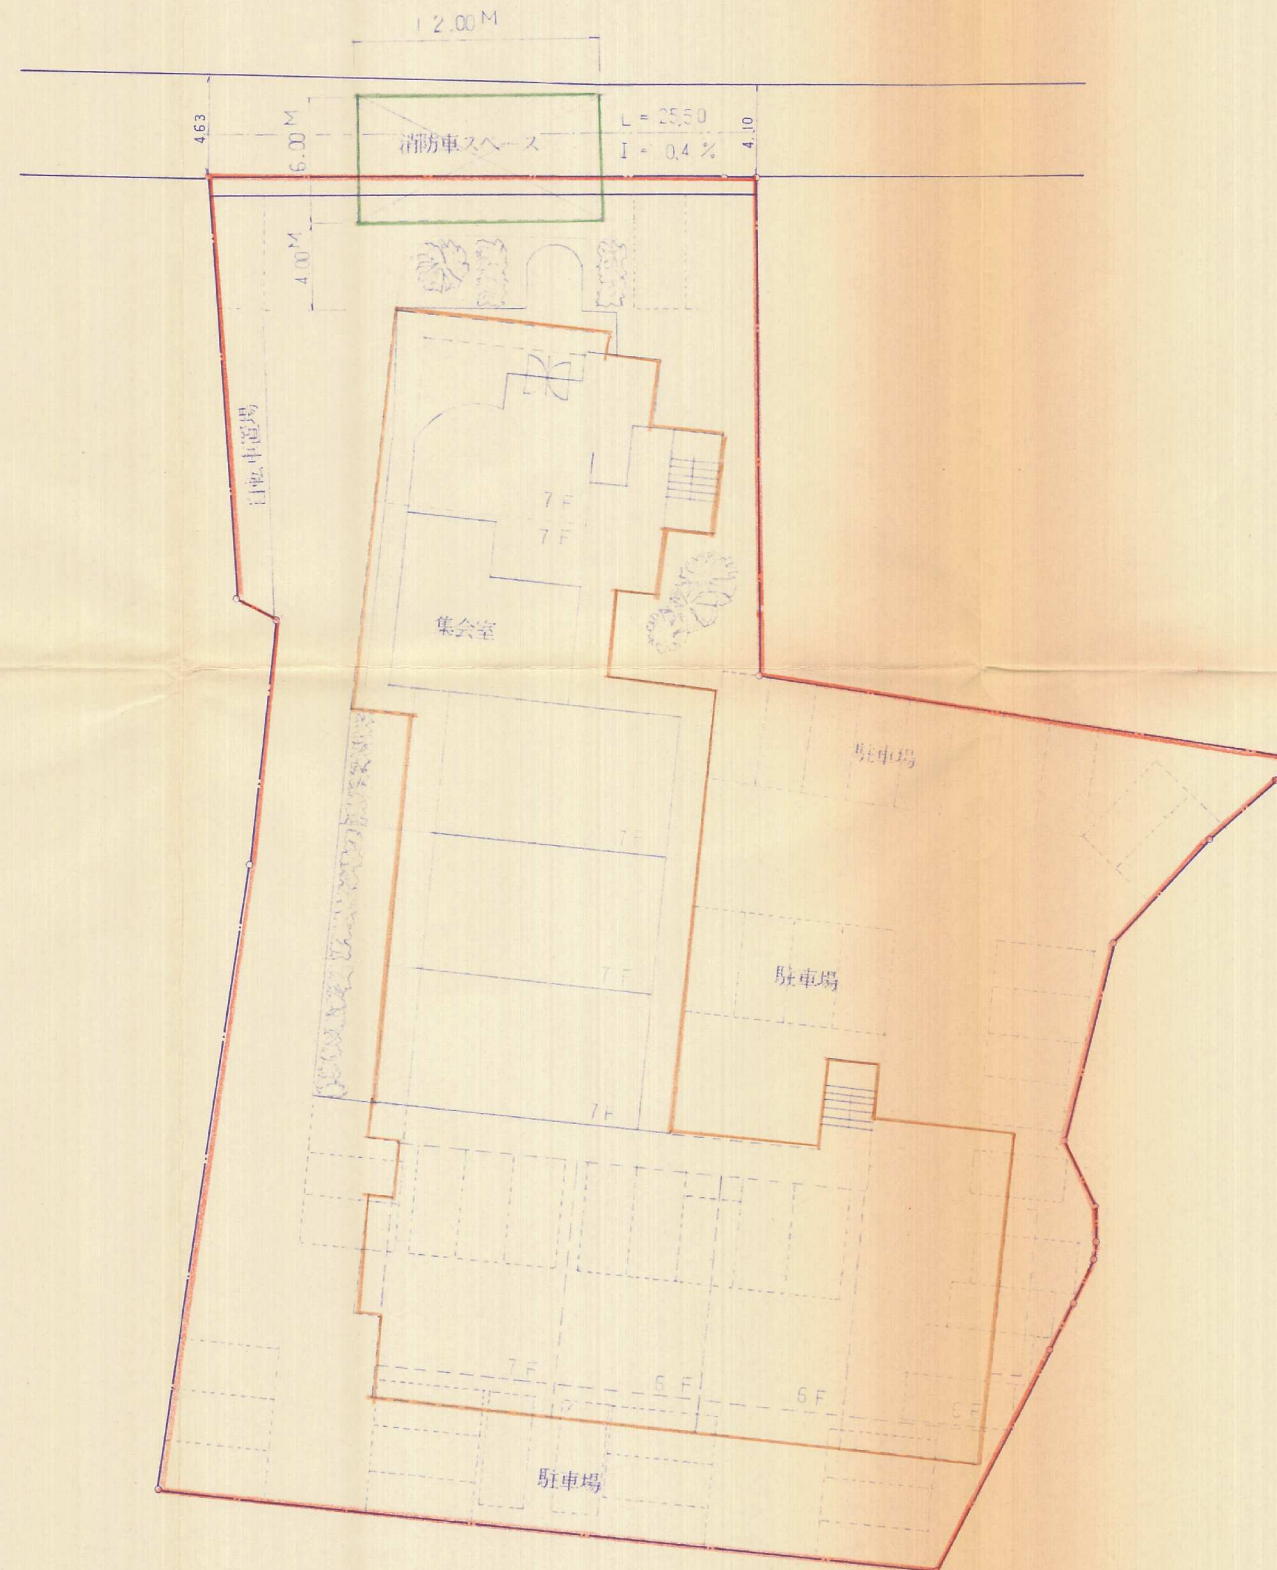

集合住宅
戸数 54戸+集会所
駐車場52台

竣工図

3-28

開発者	2581-5300 株式会社なかやしき		
開発区域 の地名	小倉南区域野四丁目マンション工事		
図面種別	土地利用計画平面図		
図面番号	縮尺	設計年月日	
5	1 / 250	H3 5	
設計者	株式会社花田測量設計コンサルタント 561-2266		