




横断暗渠(300用)构造图

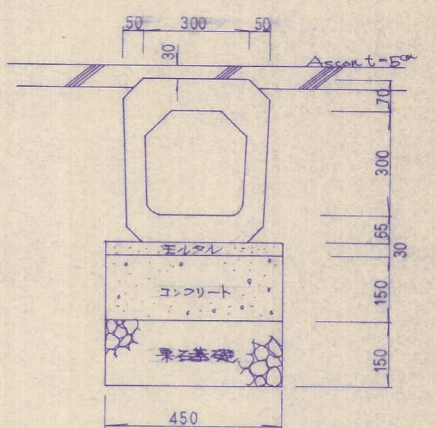


系树標準構造圖

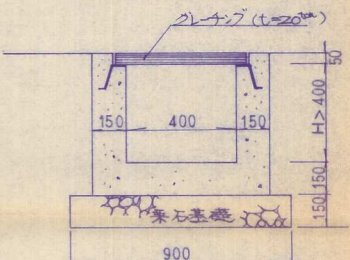


取付管H-PX300構造図

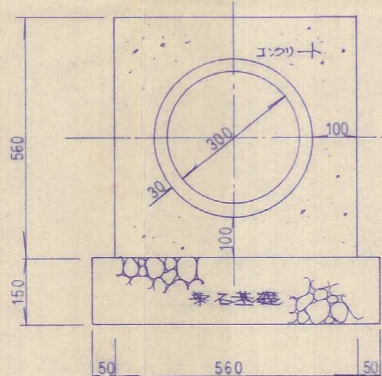

落蓋式側蓋標準構造圖

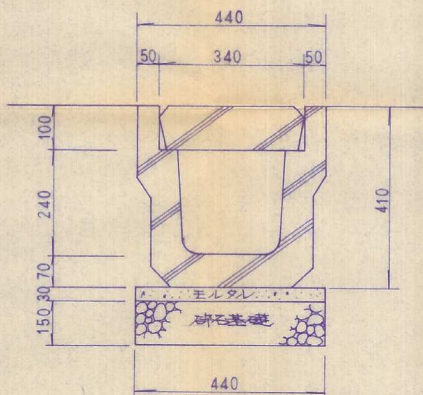

道路構造図

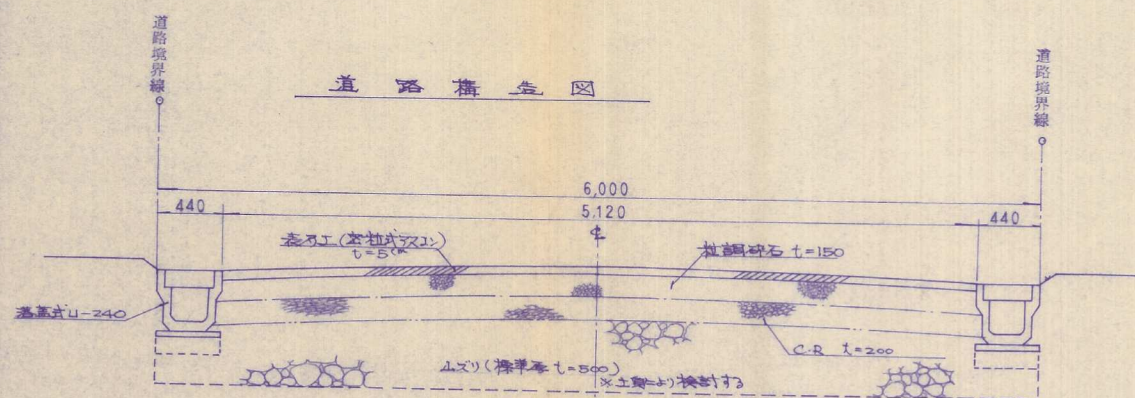

竣工圖

開発者	(株)三サホーム北九州		
開発区域 の地名	小倉南区五條町五日1904-1外		
図面 種別	竣工平面図		
図面番号	縮尺	設計年月日	
№. 6	1/250		
設計者	(963) 3351 三和技建 錦 氏名		