


土地利用計画平面図 縮尺=1:250

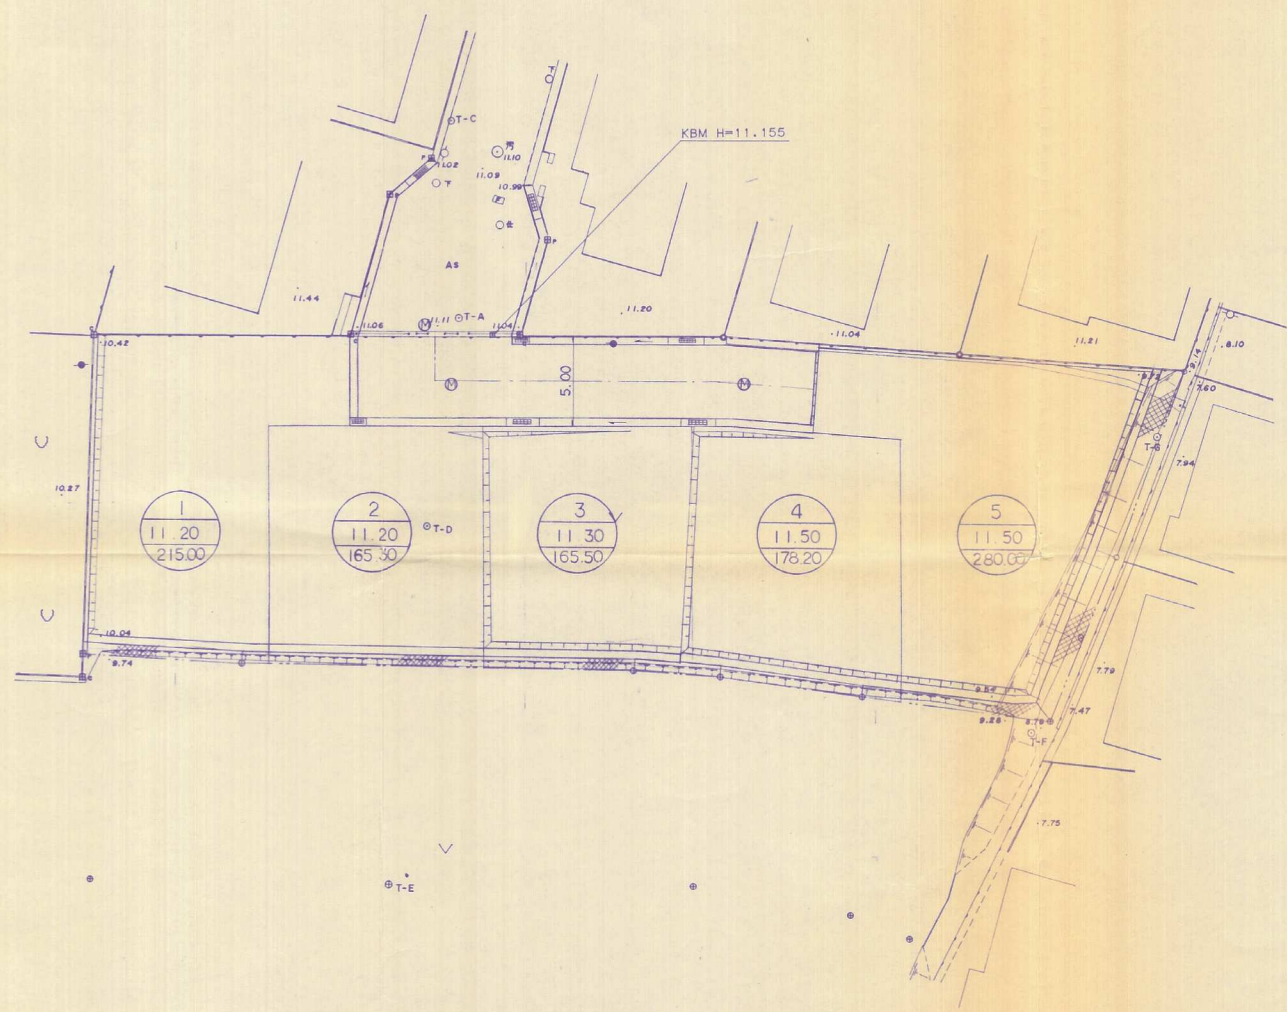

用途別面積集計表

| 用 途 | 面 積 | | 比 率 % |
|-----|---------|--------|----------|
| | ㎡ | 坪 | |
| 宅 地 | 1004.00 | 303.71 | 88.31 |
| 道 路 | 132.94 | 40.21 | 11.69 |
| 計 | 1136.94 | 343.92 | 100.00 |

凡 例

| 記 号 | 名 称 |
|---------|-------------|
| ---○--- | 開発区域境界 |
| ==>== | 重力式擁壁 |
| ==== | V S側溝(240型) |
| ===== | 集 水 樹 |
| ===== | V S側溝(240型) |
| ===== | 地先境界ブロック |
| ① | 宅 地 番 号 |
| 10.00 | 造成計画高 |
| 100.00 | 敷地面積 |

| 凡 例 | |
|-----|---------|
| ○ | 多 角 点 |
| 田c | コンクリート杭 |
| 田p | 標 示 板 |
| 田 | プラスチック杭 |
| ◎ | 金 属 杭 |

竣工図面

| | | | |
|-------------|---------------------------|-------|--|
| 開発者 | ☎ 093(451)2030 株式会社 大久保興産 | | |
| 開発区域 の地名 | 北九州市小倉南区長行東3丁目509-1 | | |
| 図面 種別 | 土 地 利 用 計 画 平 面 図 | | |
| 図面 番号 | 縮 尺 | 設計年月日 | |
| 6 | 1:250 | | |
| 設計者 | 株式会社 創 建 | | |
| | ☎ 093(452)0306 氏名 溝上 俊明 | | |