


土地利用計画平面図  $S=1/250$

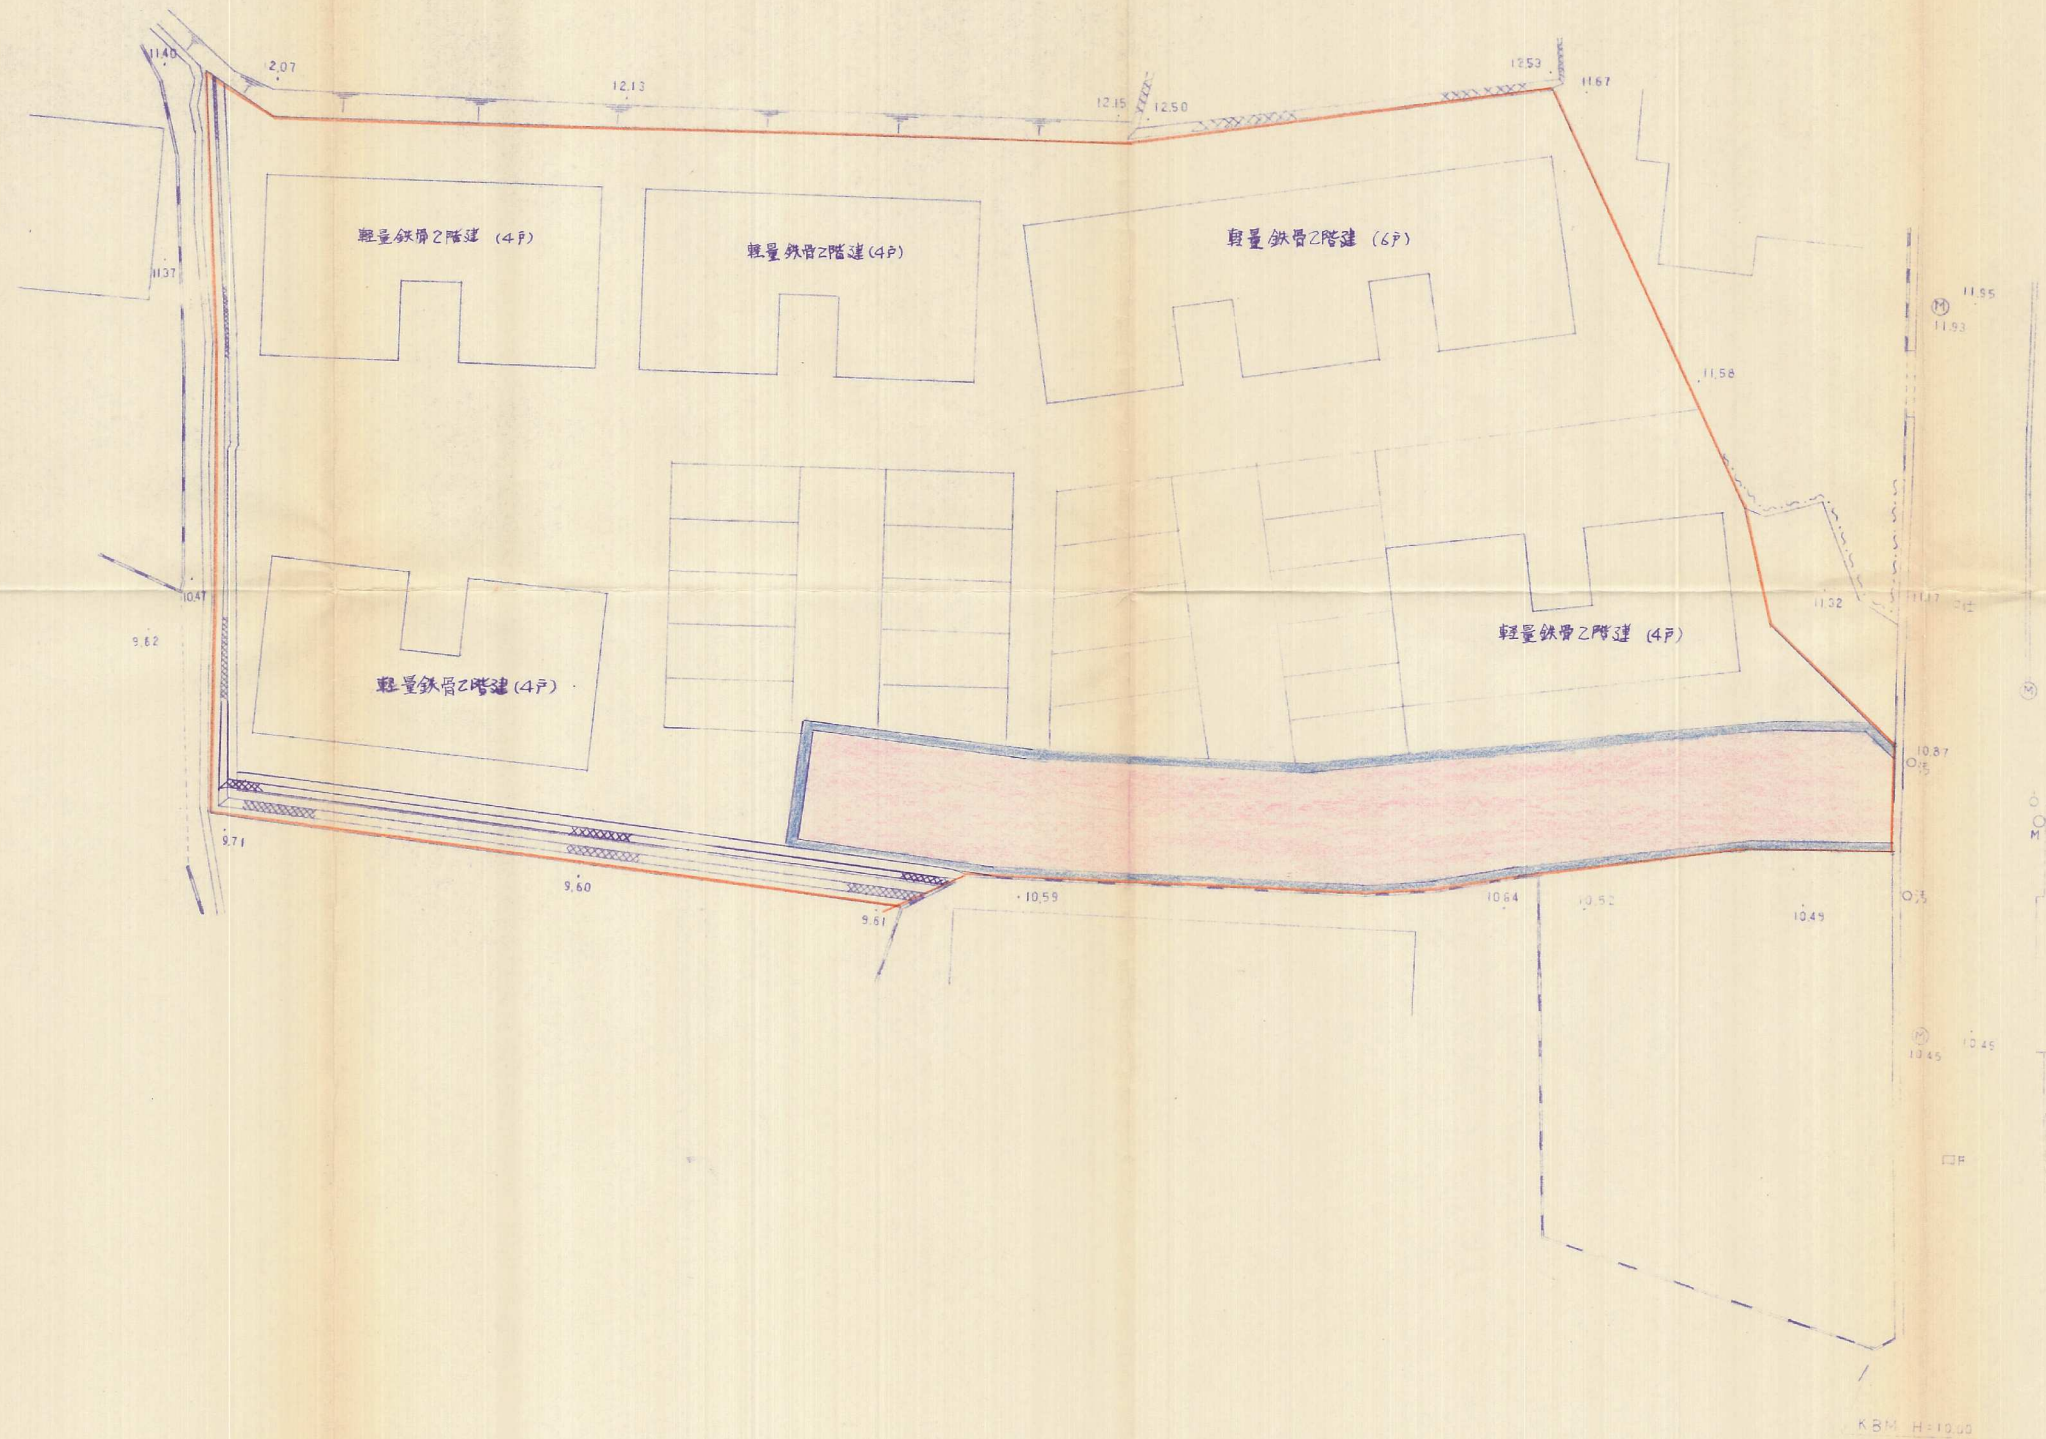

竣工図  
完了

図面名称	土地利用計画平面図		
工事場所	北九州市小倉南区葛原本町三丁目		
縮尺	$S=1/250$	図面番号	No. 5
設計年月日	平成 3 年 1 月 20 日		
設計者	北九州市小倉北区大手町 6 番 27 号 株式会社 三和測量設計コンサルタント TEL (093) 591-5678		