


造成計画平面図

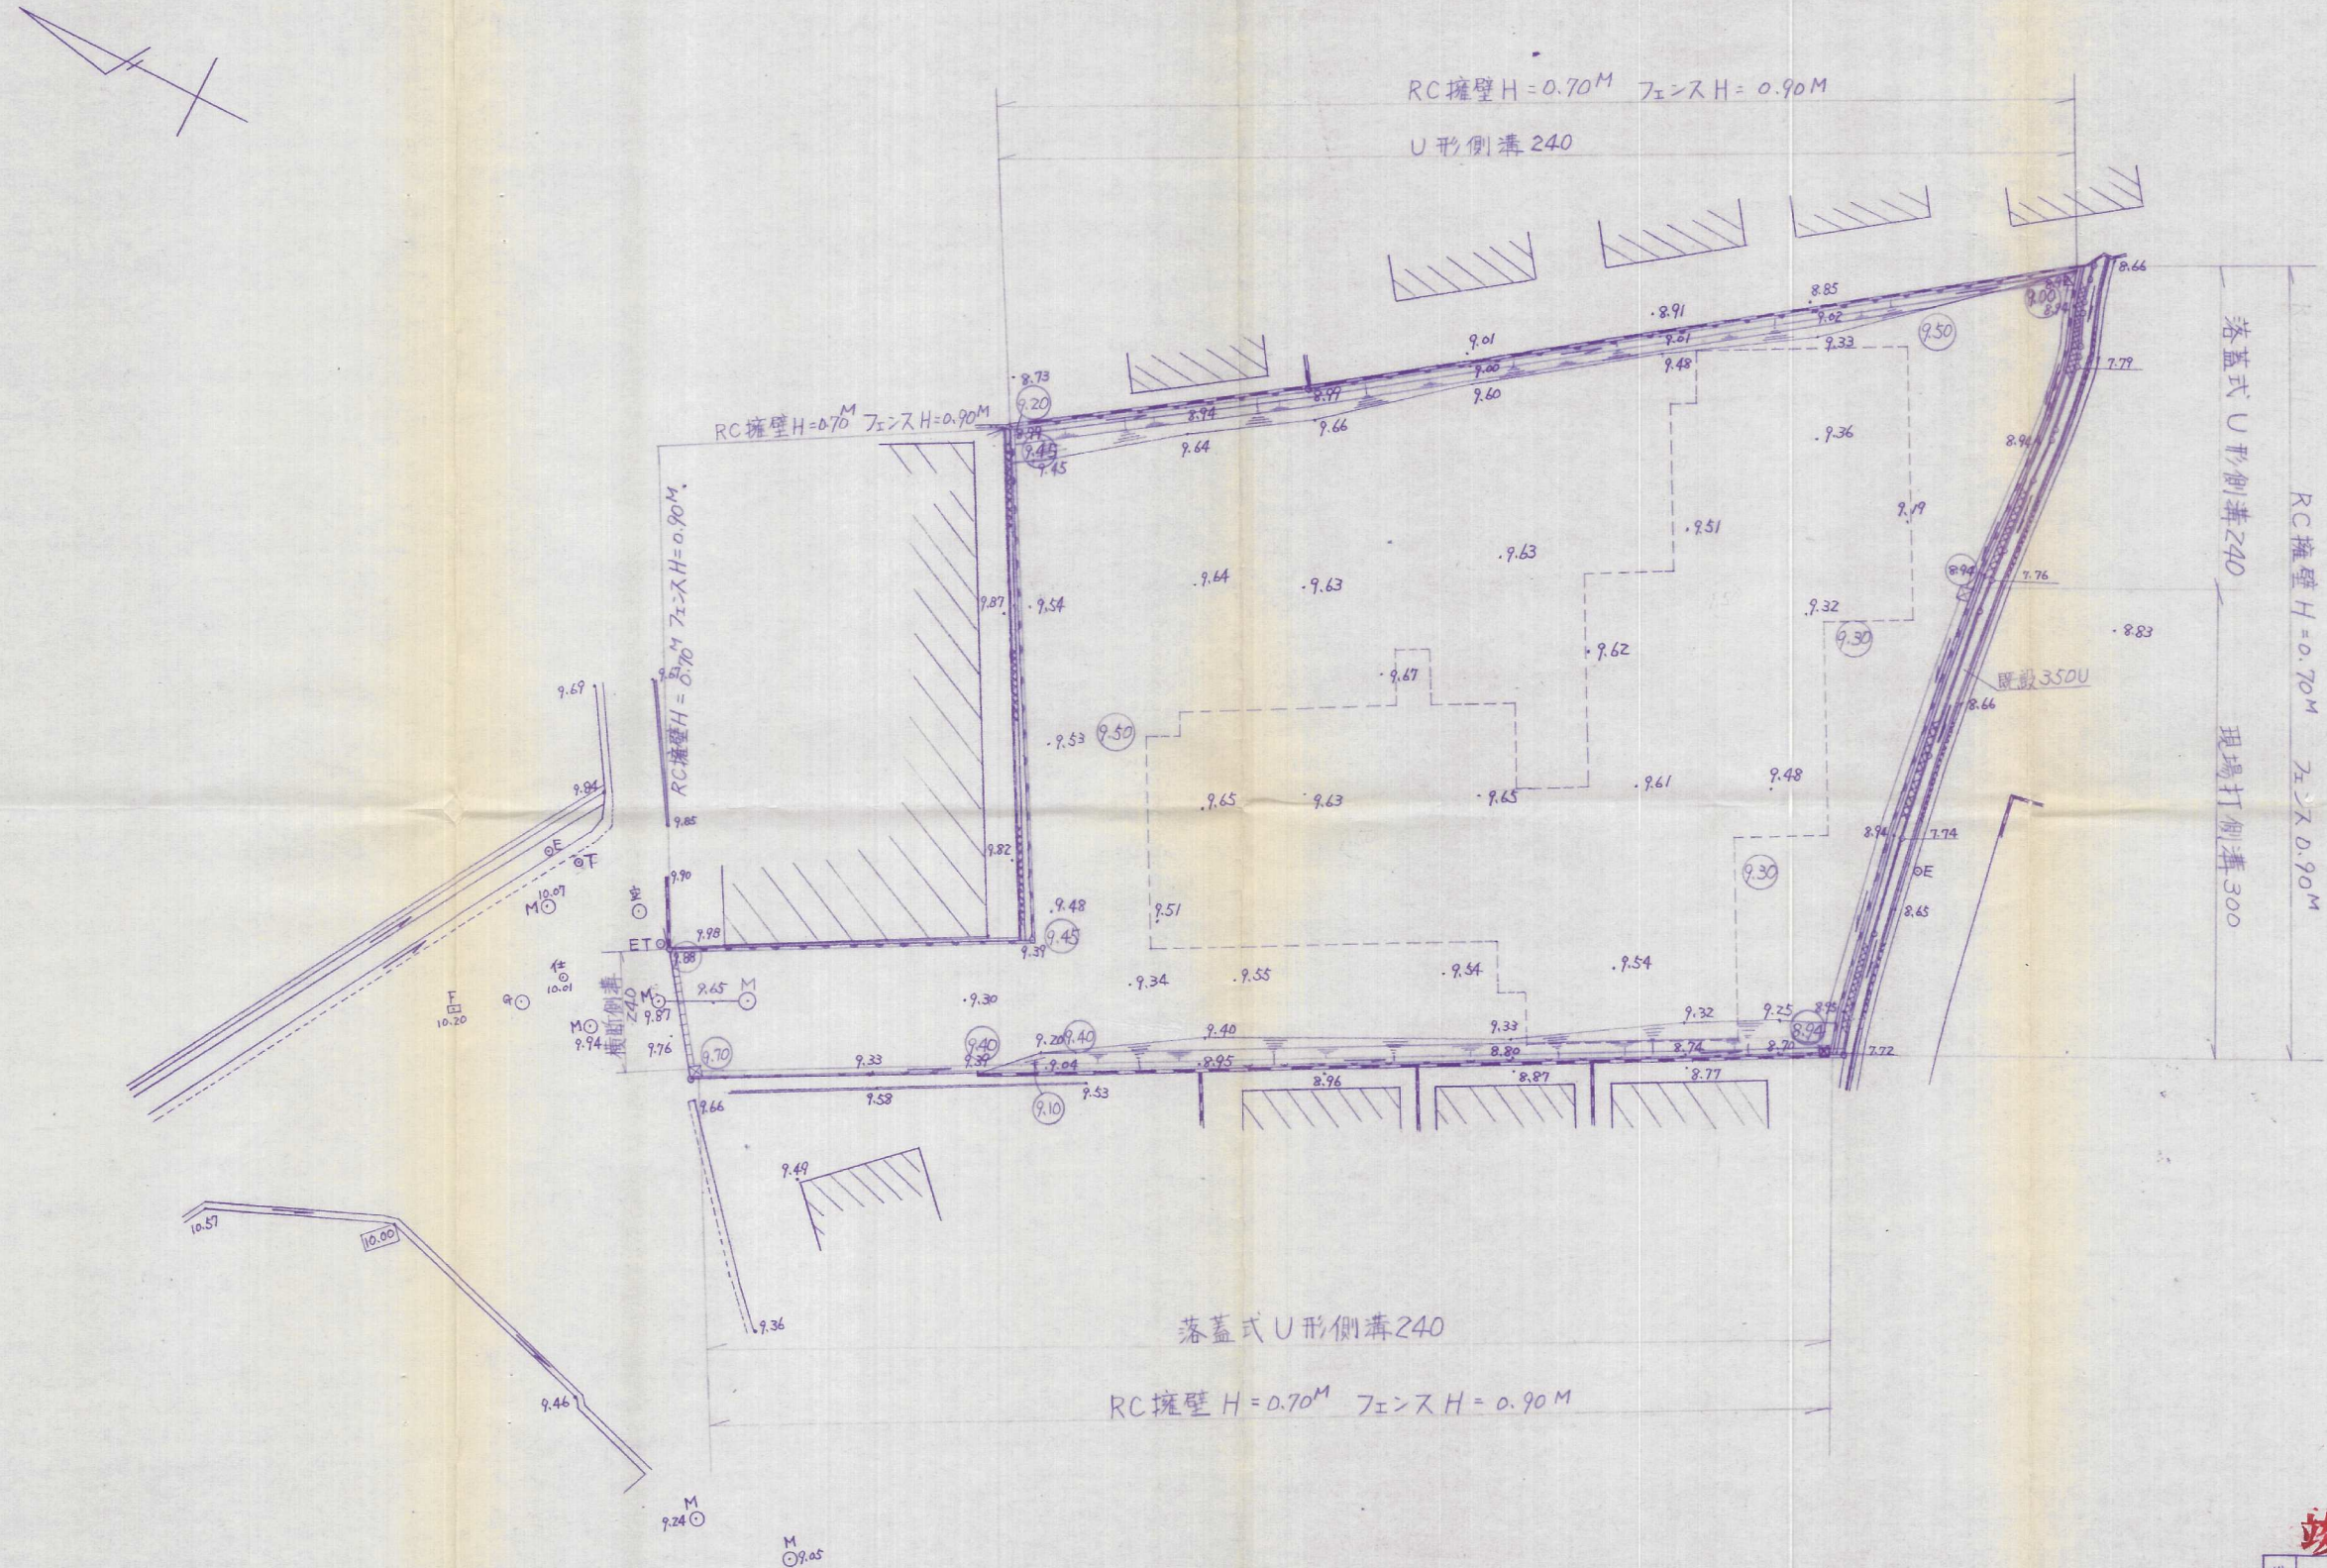

竣工図

件名	宅地造成	図番	
場所	小倉南区沼本町四丁目 954番2	縮尺	1:300
図名	造成計画平面図	担当	
設計	定益測量設計(株)	検印	