
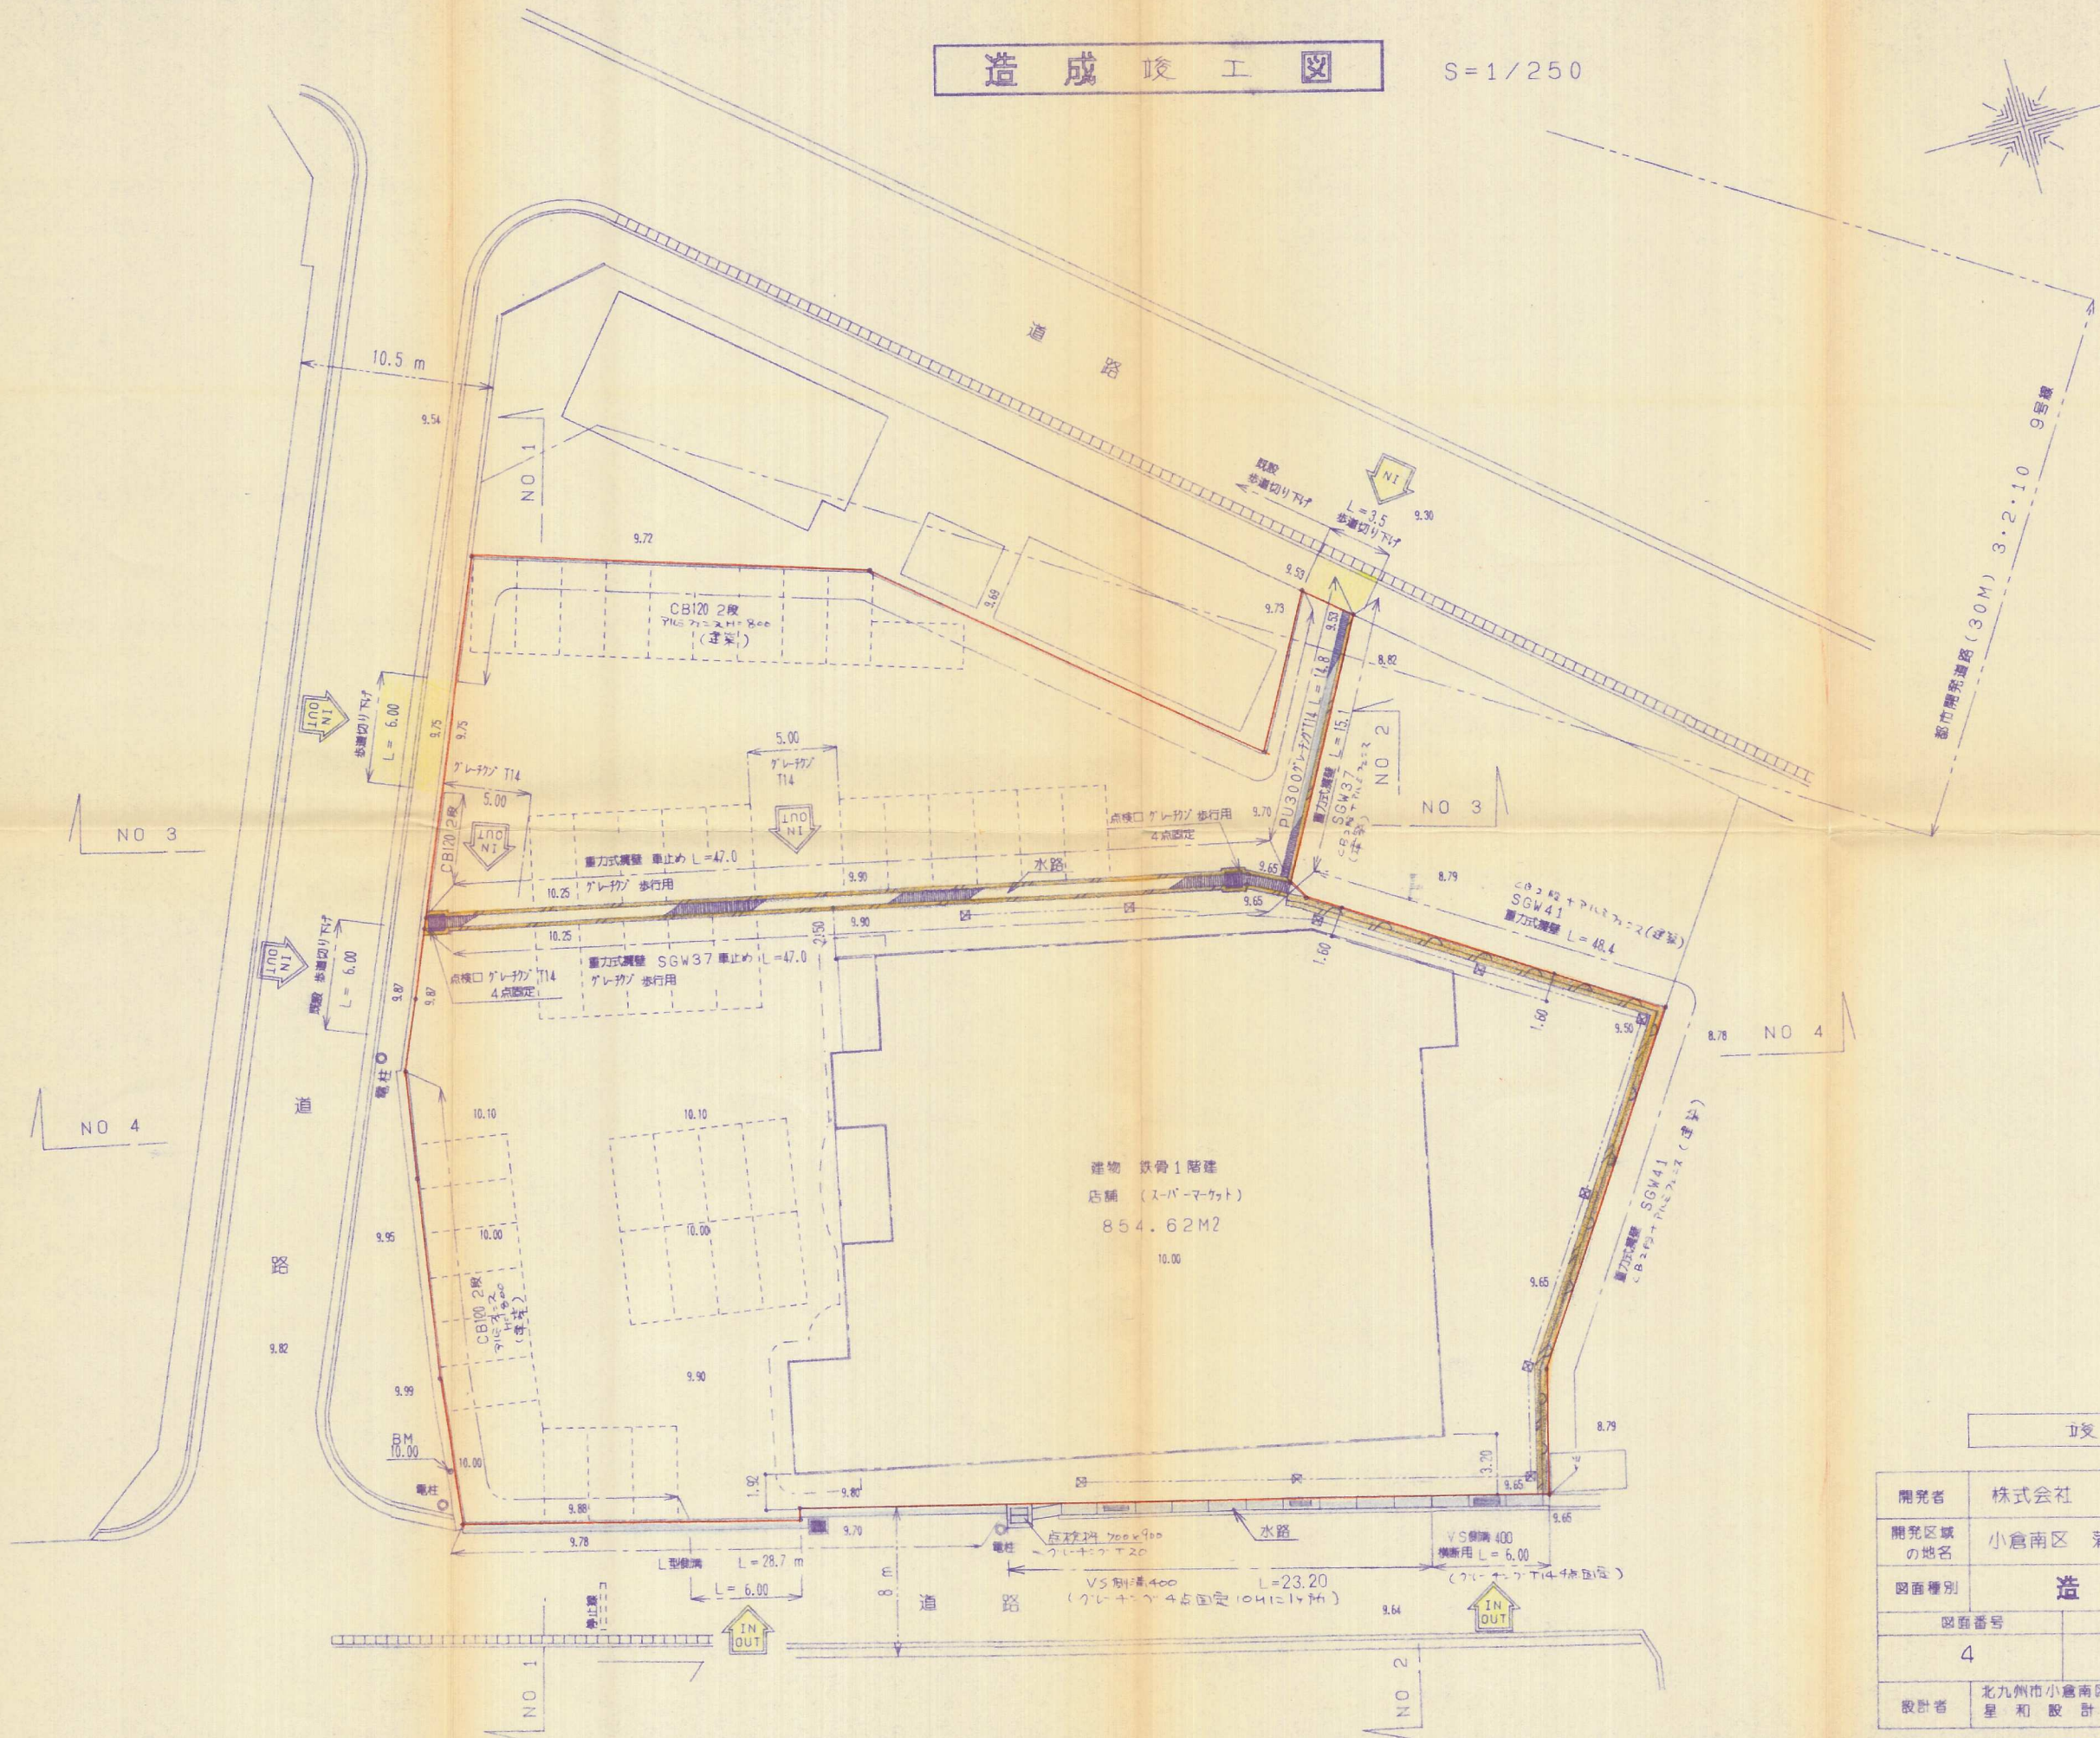


造成竣工図

S=1/250

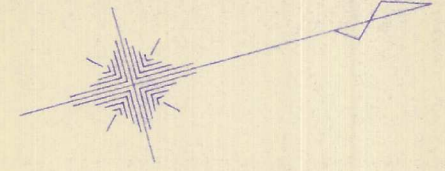

竣工

開発者	株式会社 なかの	TEL 0947-46-2530
開発区域の地名	小倉南区 清生4丁目605-1他	
図面種別	造成竣工図	
図面番号	4	設計年月日
	図示	平成7年5月 日
設計者	北九州市小倉南区星和台1丁目19-24 星和設計 谷 吉治	TEL 093-962-8200