


土地利用計画平面図

S=1:250

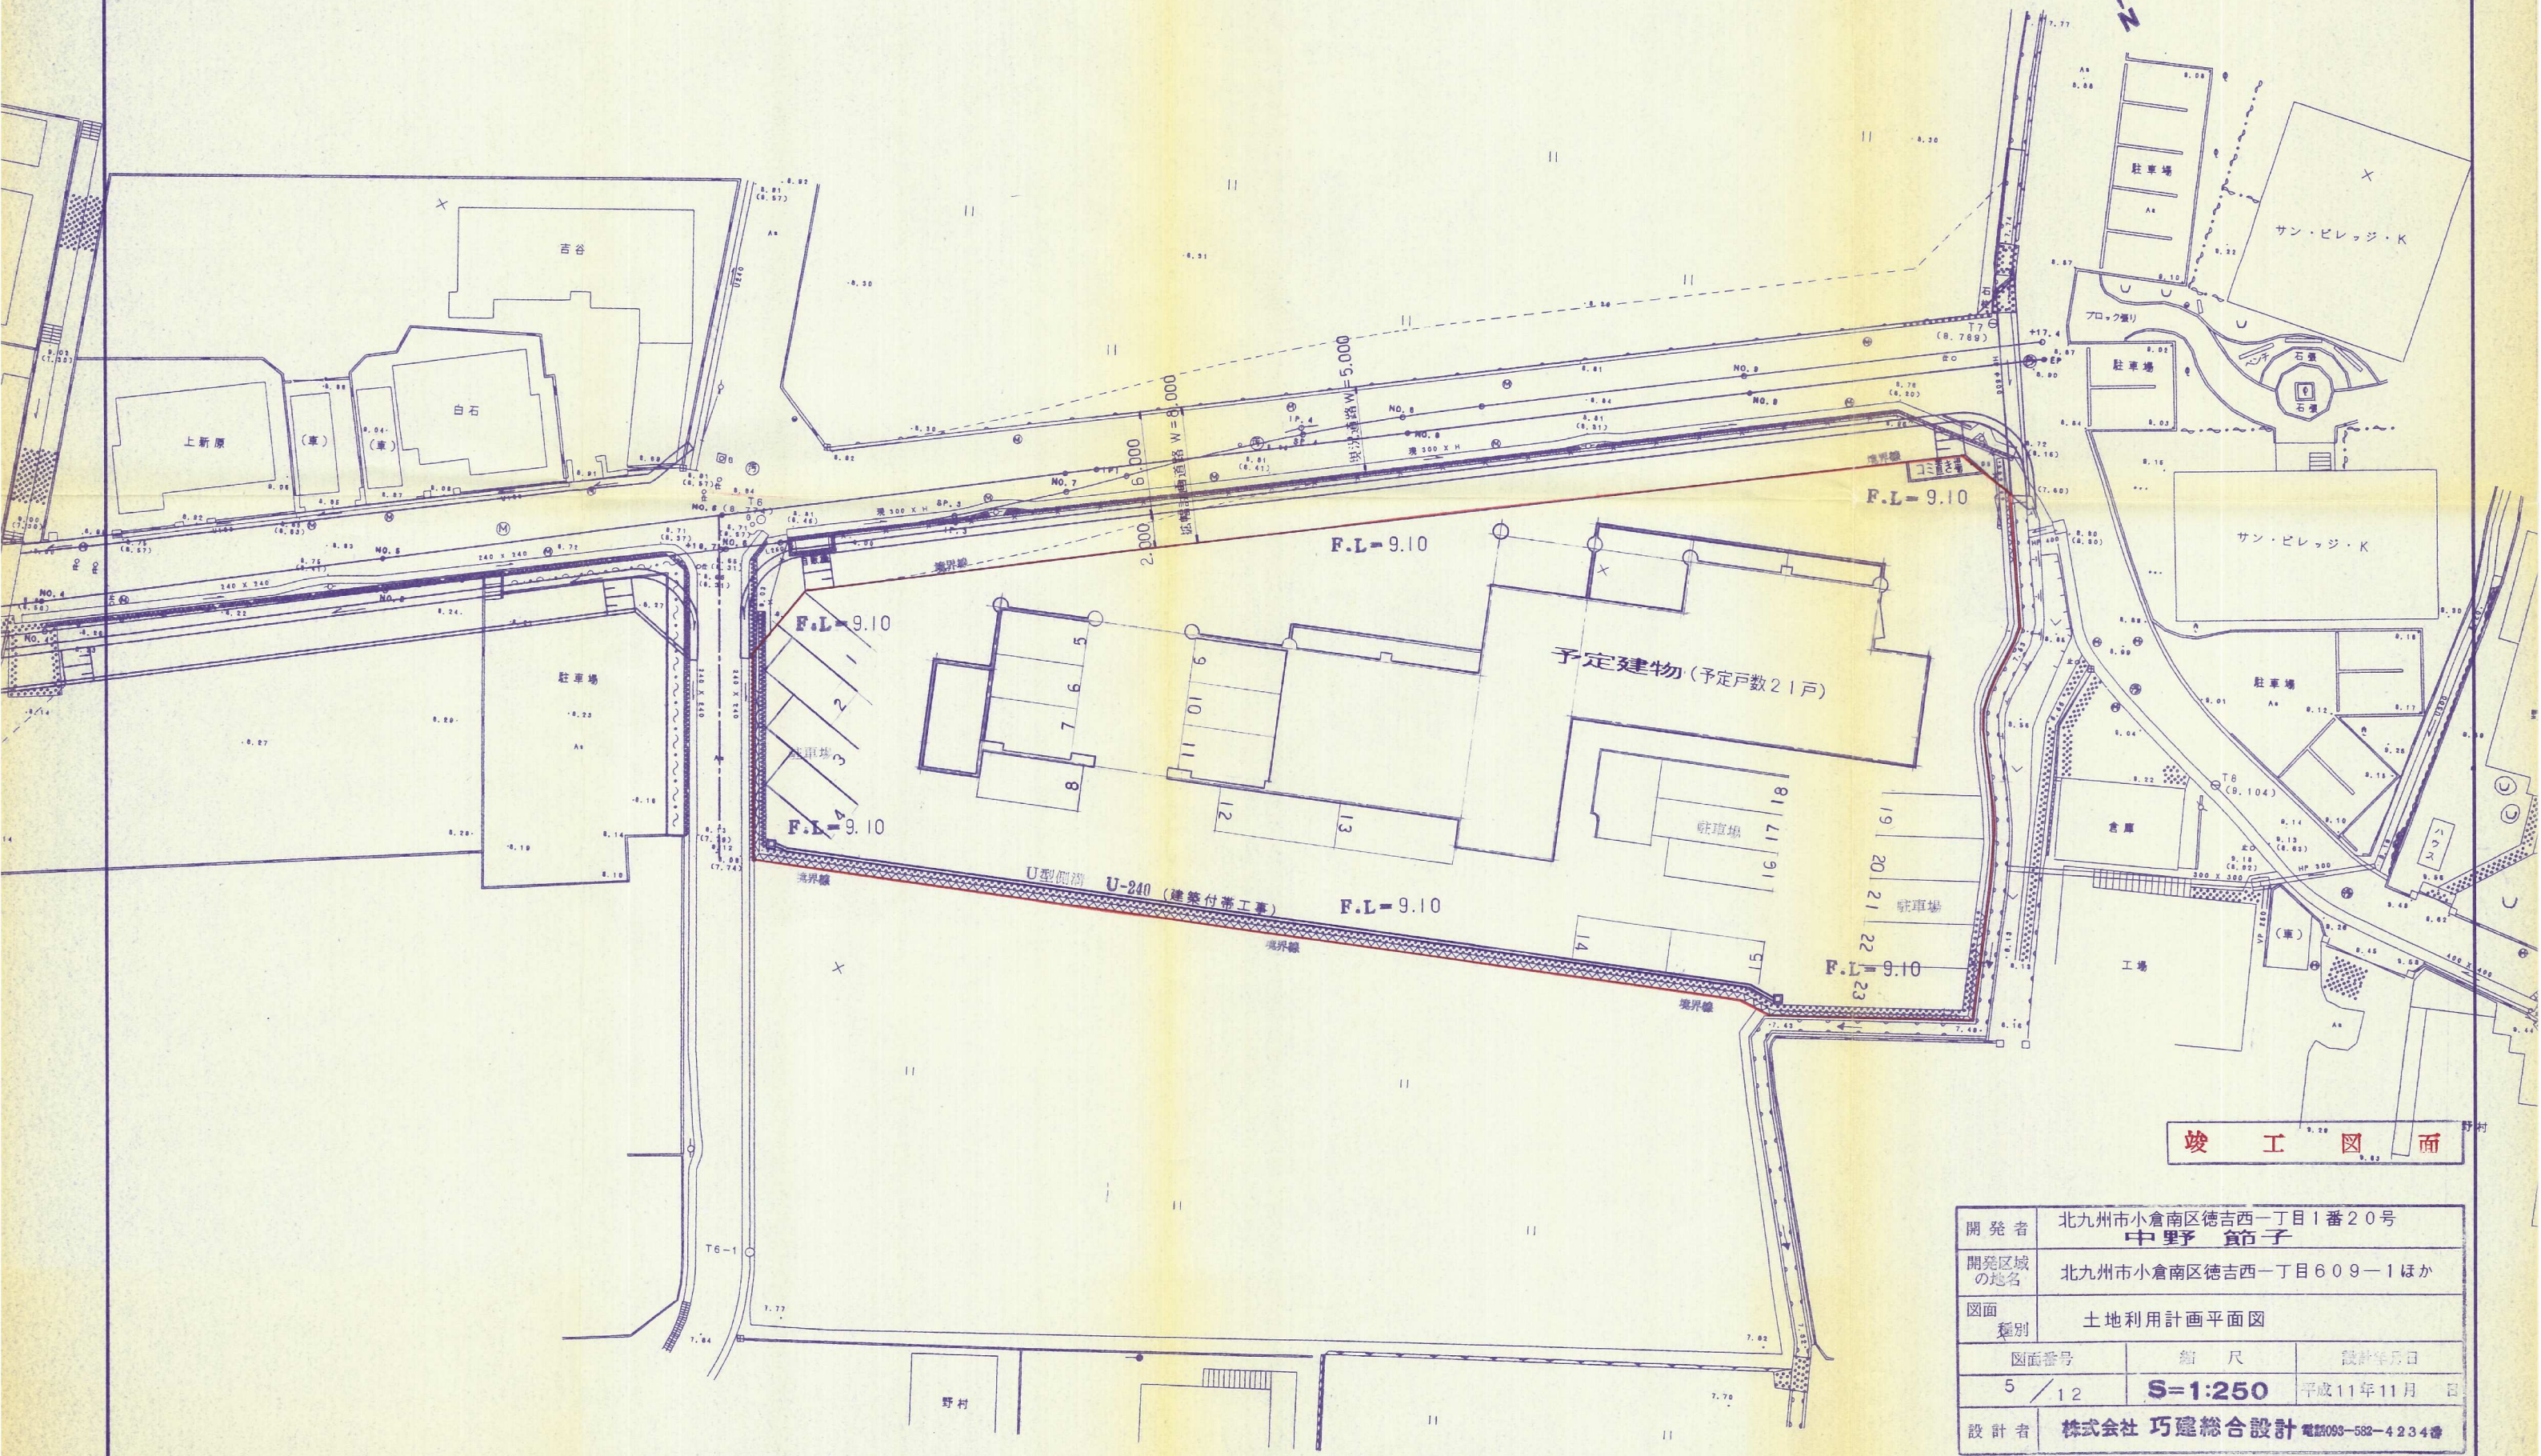

竣工図面

開 発 者	北九州市小倉南区徳吉西一丁目1番20号 中 野 節 子		
開発区域 の地名	北九州市小倉南区徳吉西一丁目609-1ほか		
図面 類別	土地利用計画平面図		
図面番号	縮 尺	設計年月日	
5 / 12	S=1:250	平成11年11月 日	
設 計 者	株式会社 巧建総合設計 電話093-582-4234番		