


凡例	
記号	名称
□	第79式 240型溝
▧	雨水槽
+	計畧高

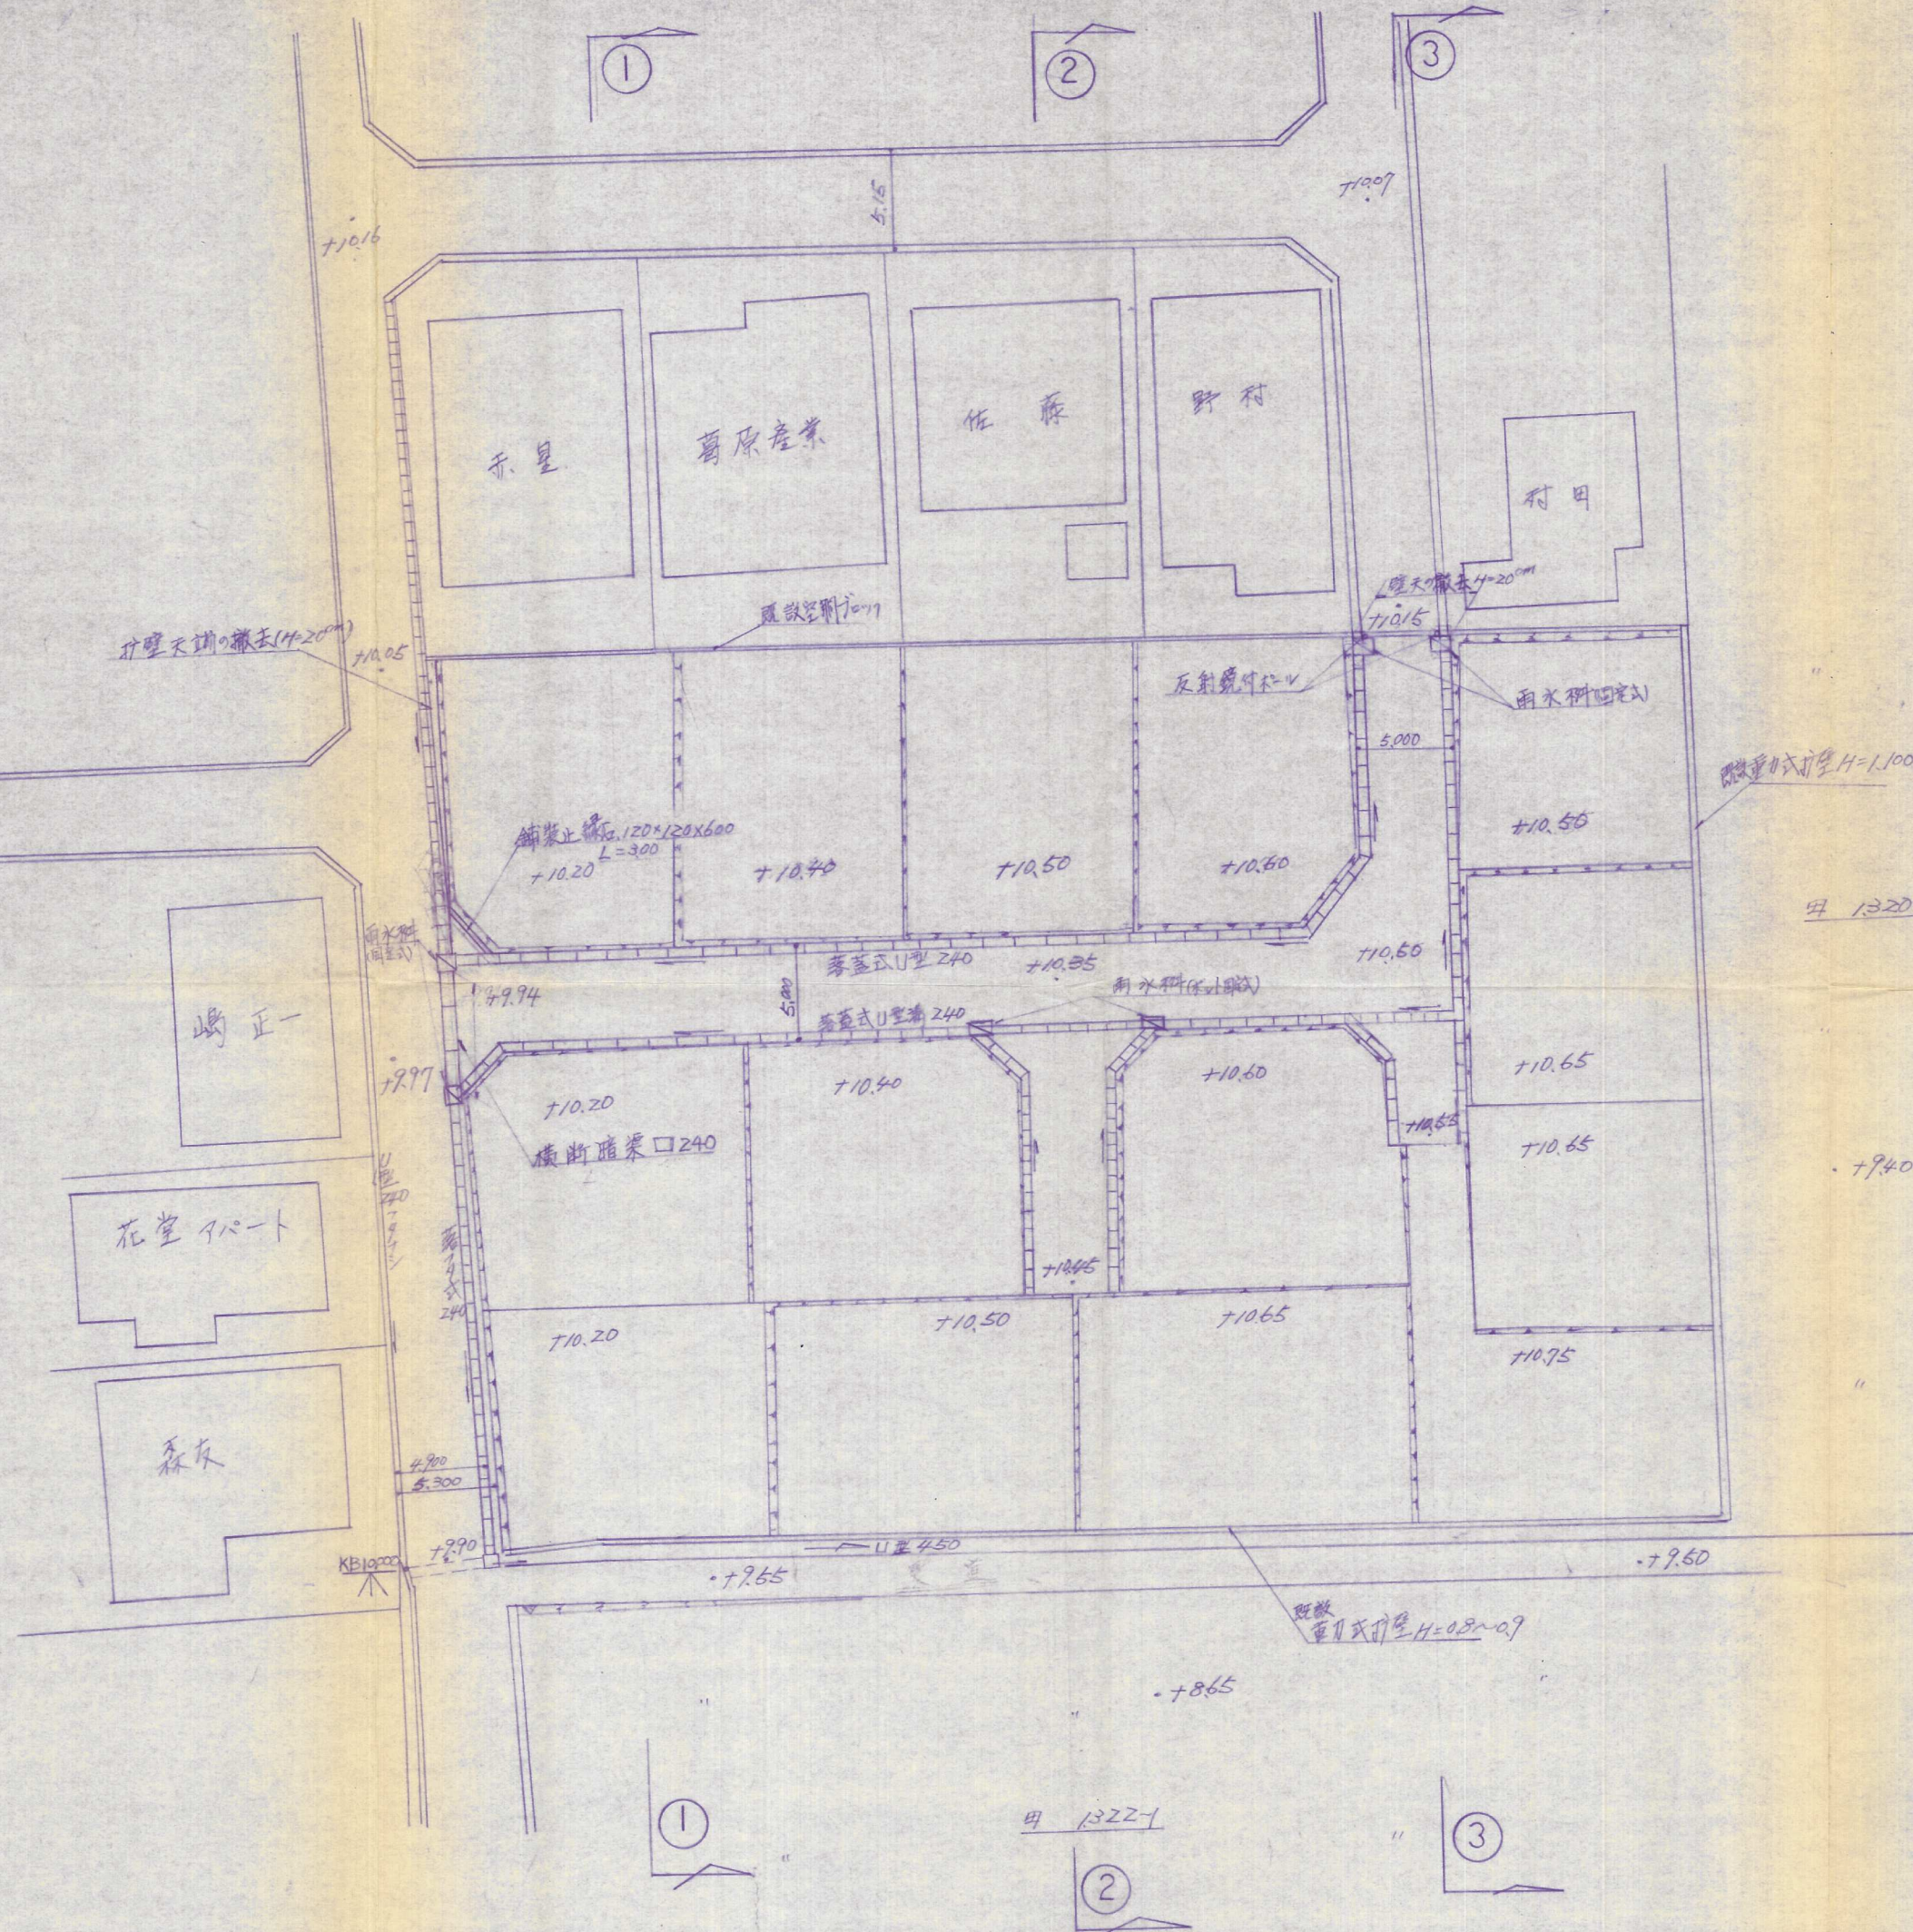

張勾配1:1勾配とする

竣工図

工事名称

仮称 葛原東造成工事

図面名称

土地利用計画図

造成計画断面図

縮尺 1/250

NO 5

2010年 10月 日

設計会社名

(株) 竹村建設