


土地利用計画図 完成図

北九州市小倉南区八重洲町427番1

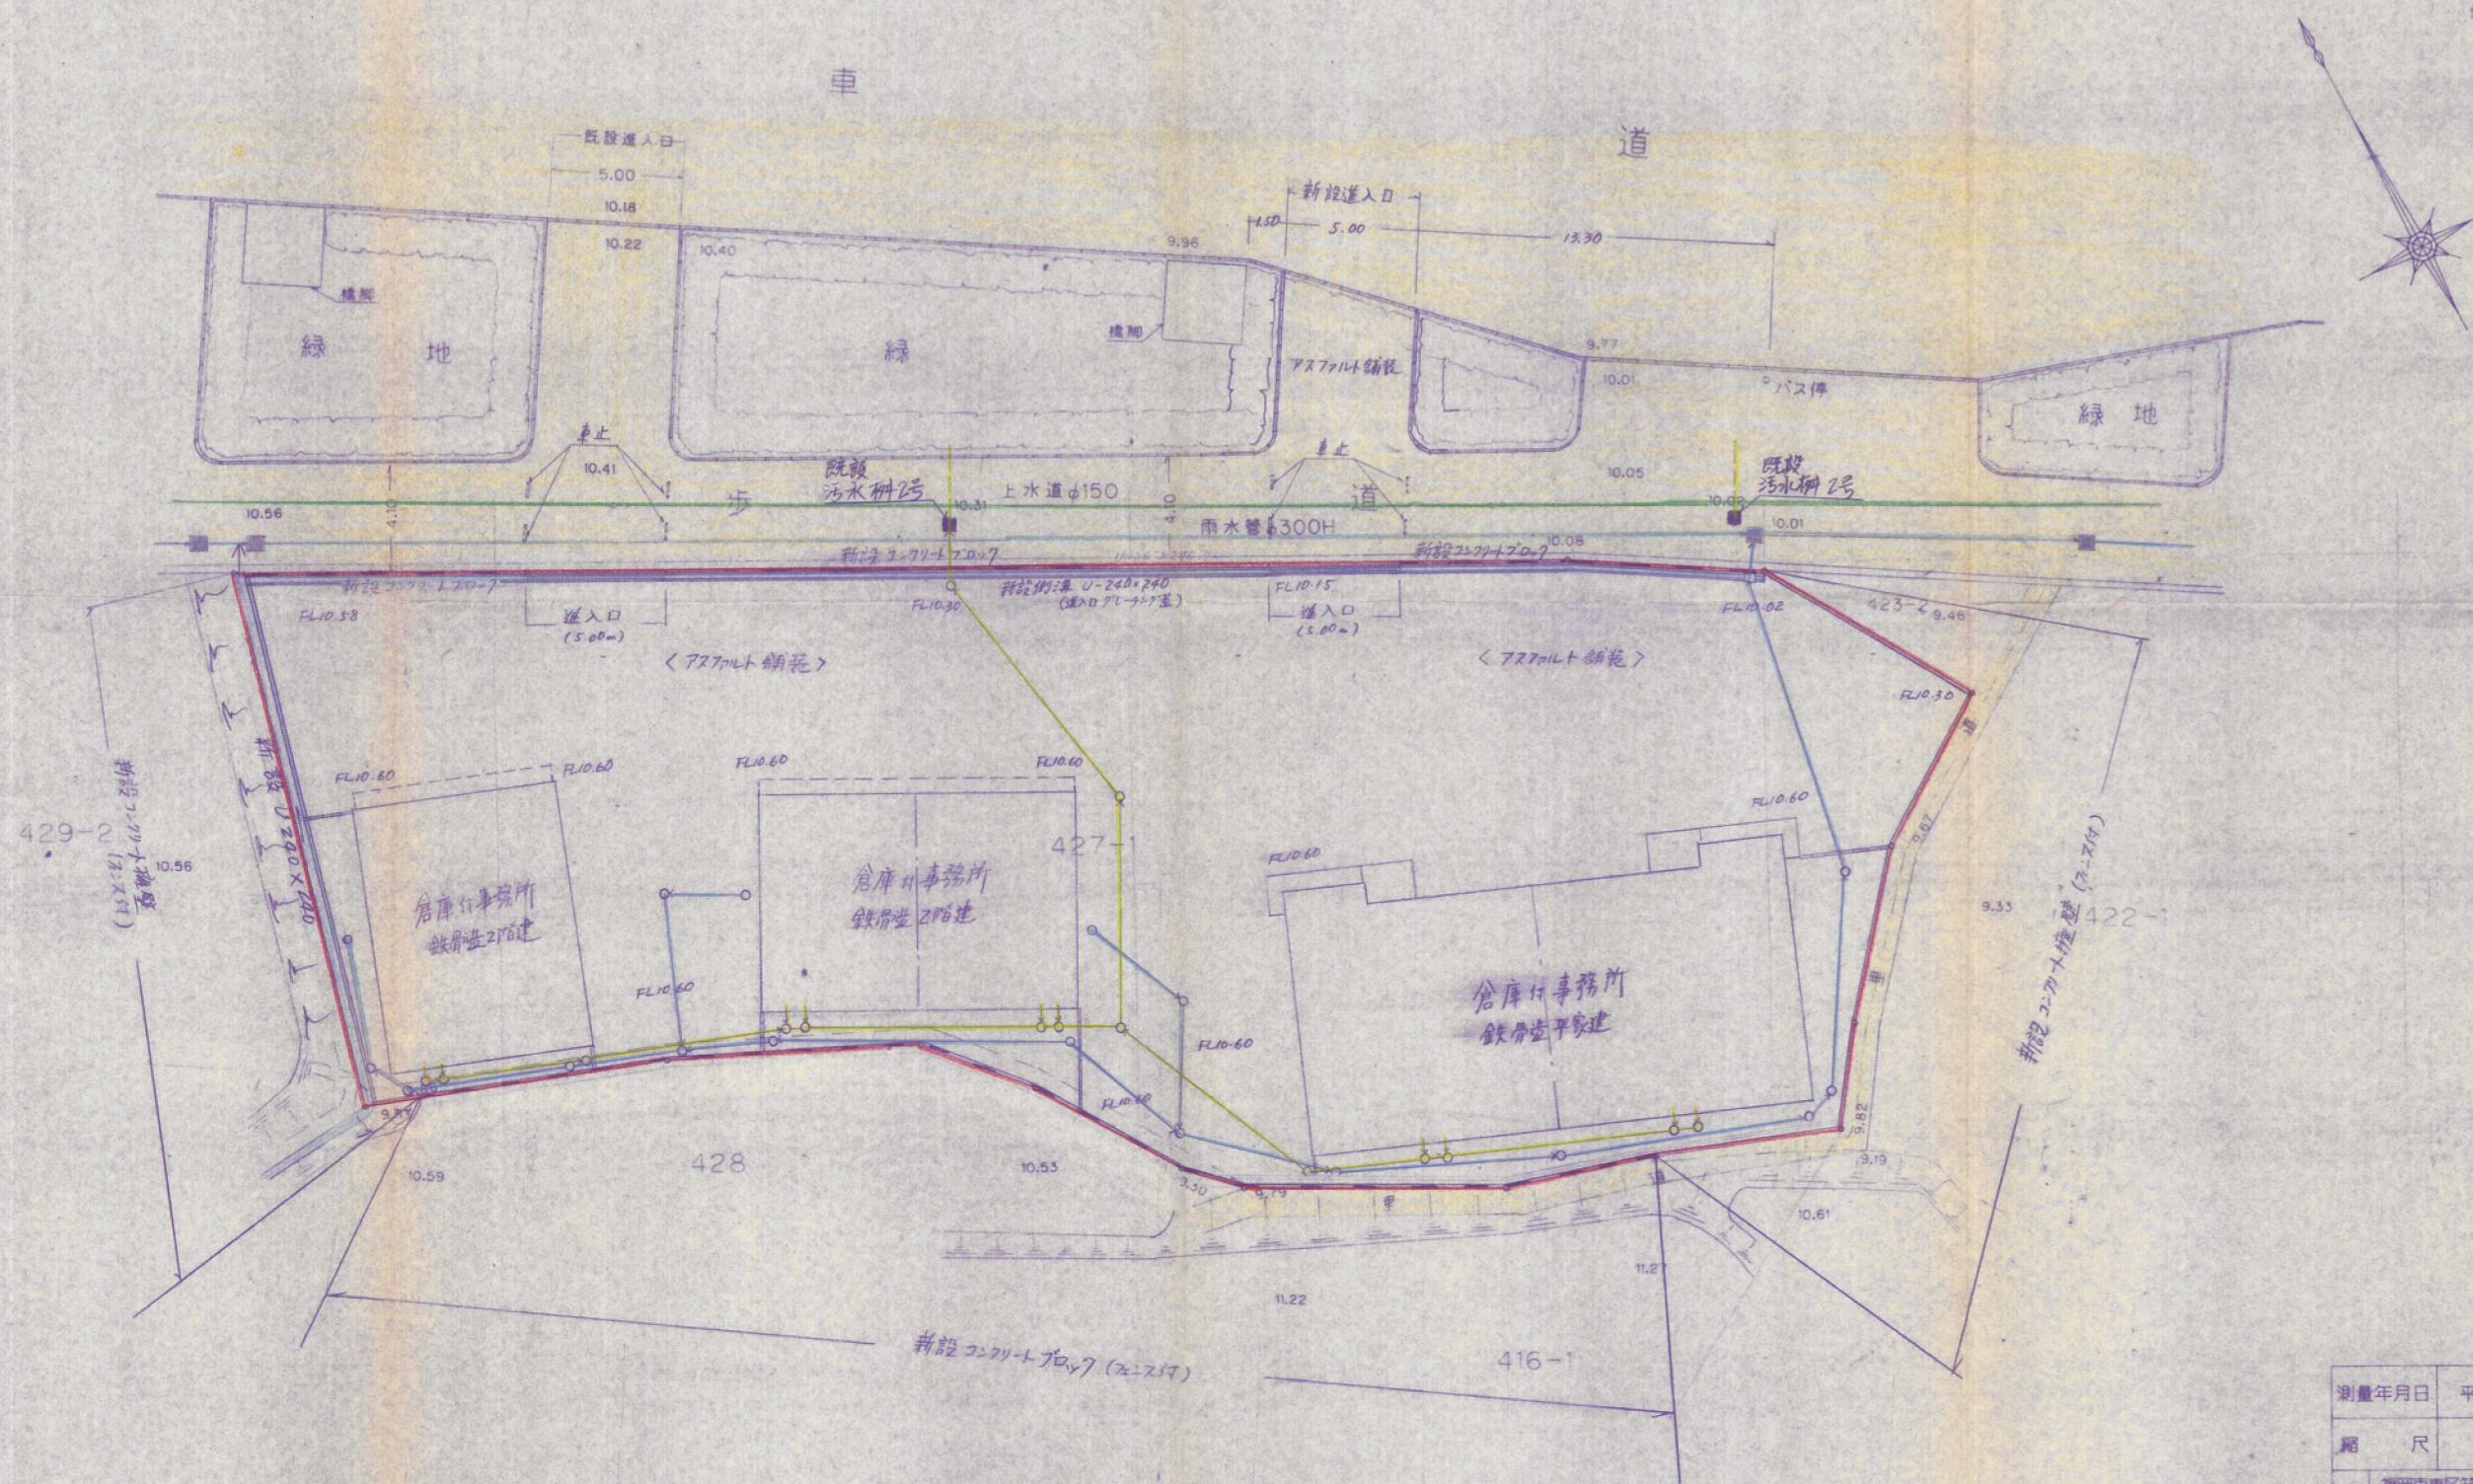

測量年月日	平成 5 年 1 月 日
縮尺	1 / 200
測量者	福岡市東区箱崎一丁目27番30号 稻永正敏測量事務所 土地家屋調査士 稲永正敏 電話(092)631-3688