




造成・排水竣工図 S 250

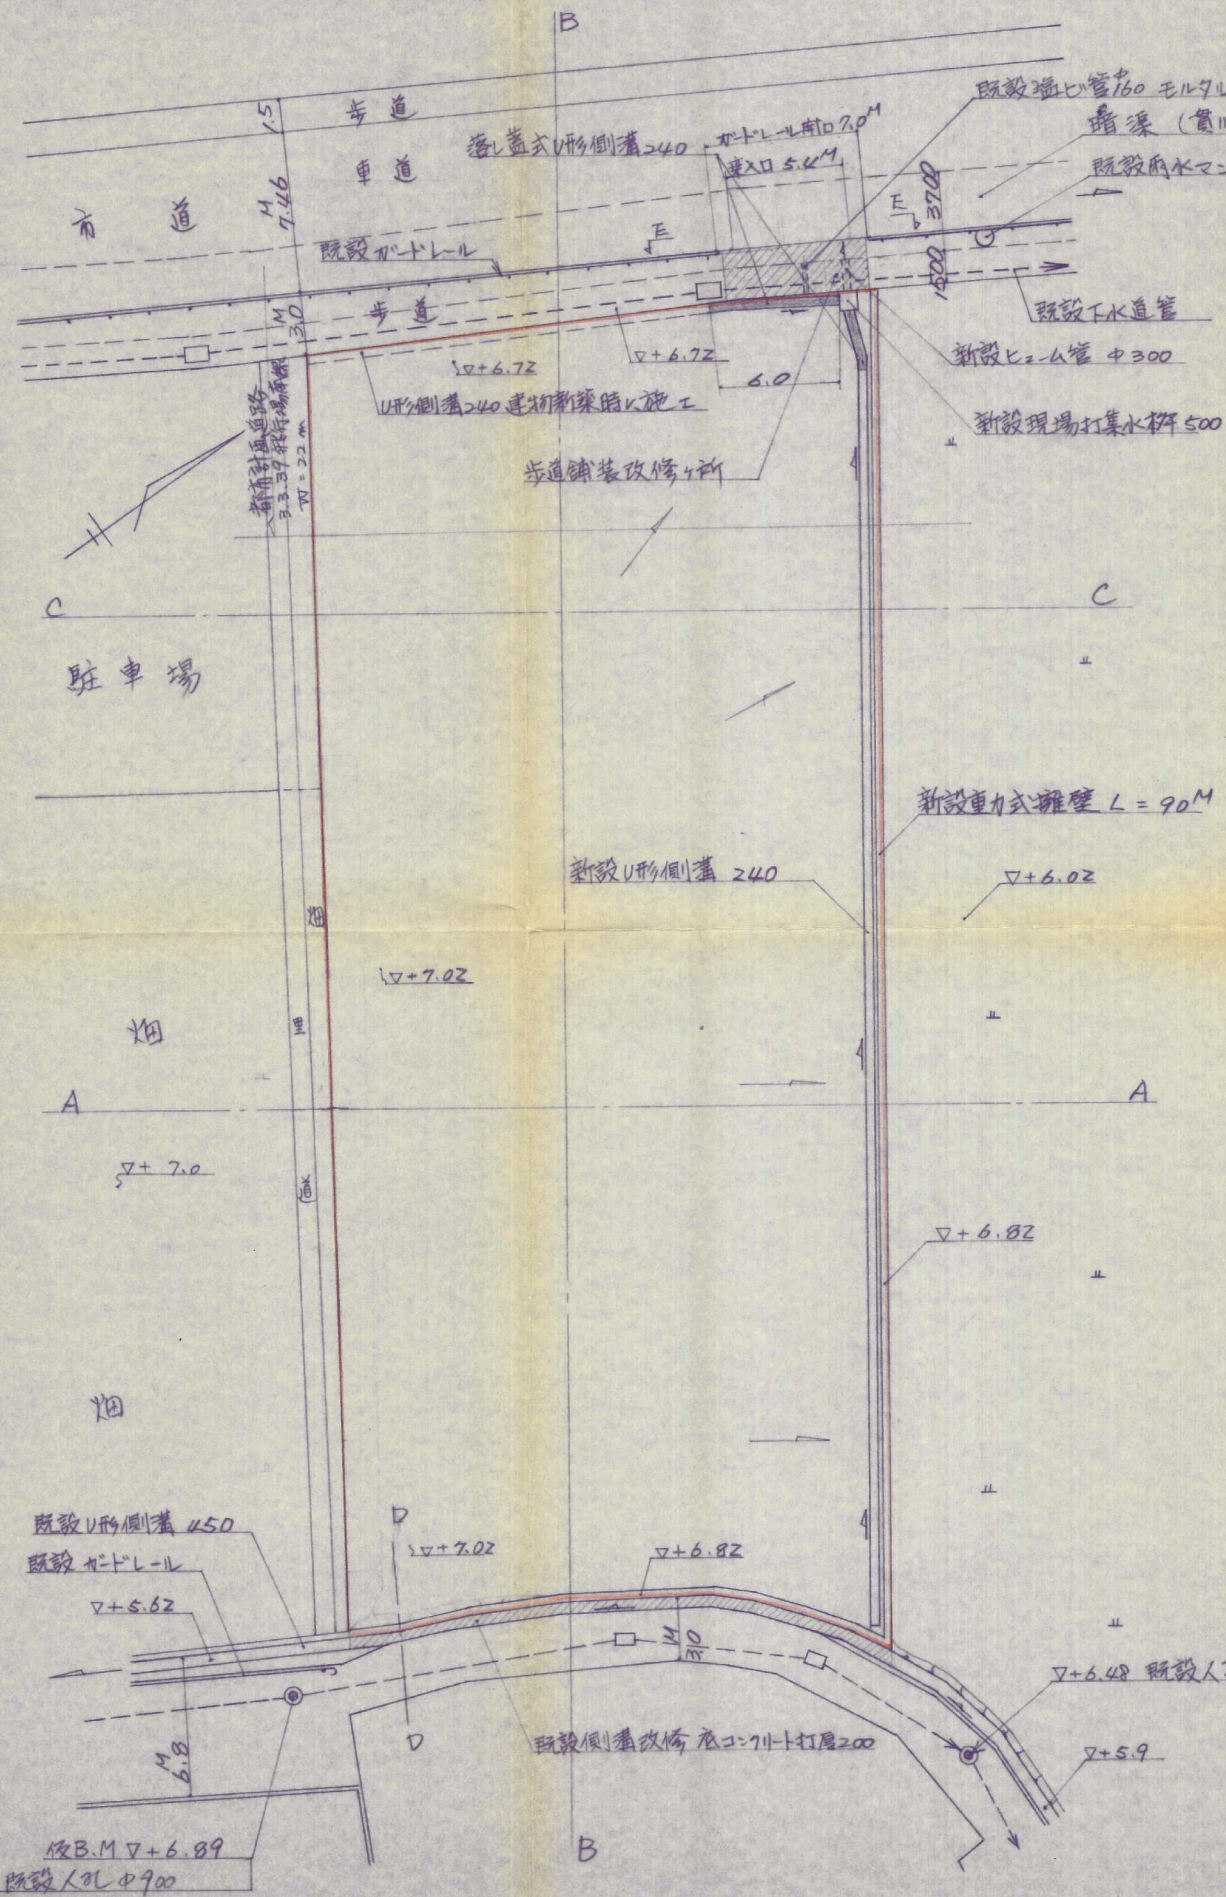



A-A S 1/100

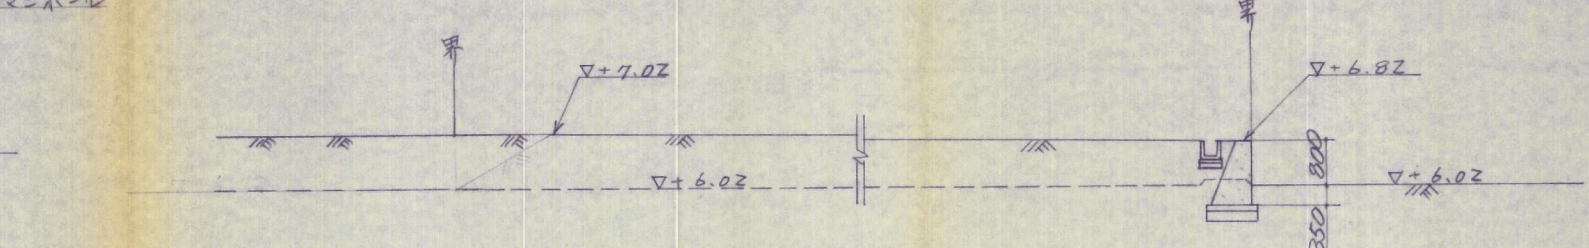

B-B S 1/100

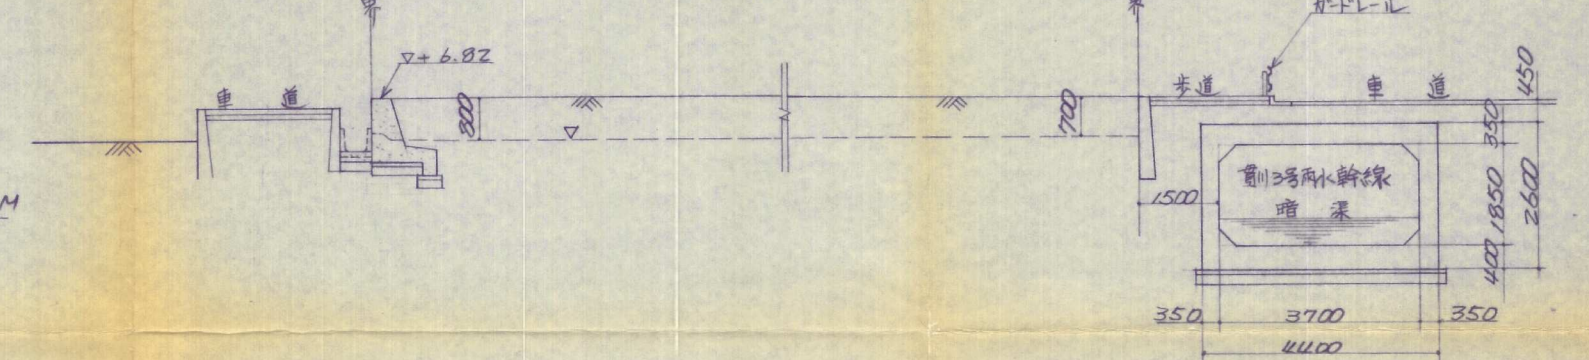

重力式擁壁詳細図 S 30

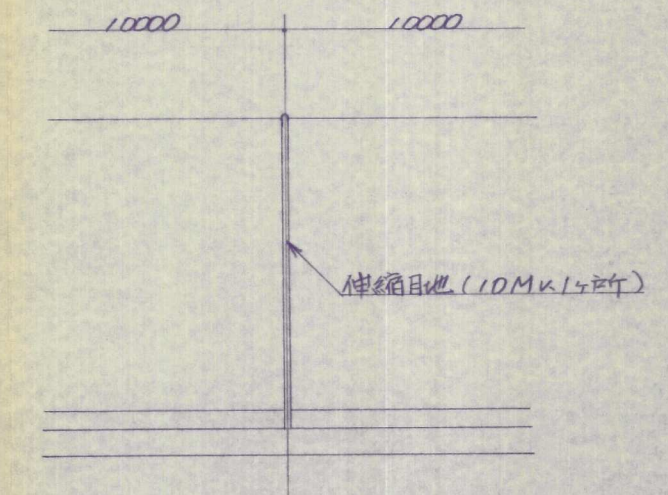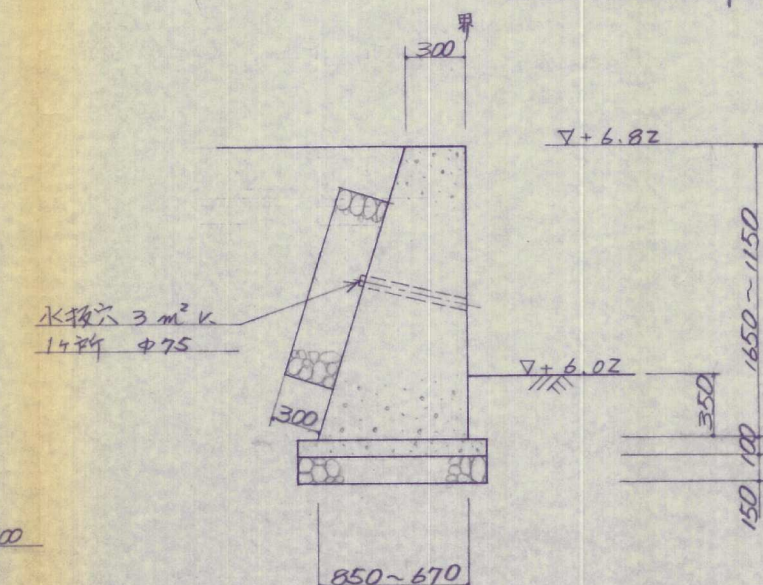

造成・排水竣工図(雨水)

工事名称	北九州市東区市場(株)
工事場所	下貫二丁目3388-2
作成年月日	二年 11月 10日
設計者	西野一雄建築士事務所
所在地及び事務所名	北九州市小倉区西門2185番地 西野一雄建築士事務所 TEL 4711280