


4-22

竣工図

開 発 者	TEL 093-381-5674 有限会社 門 司 地 所		
開発区域 の地名	北九州市門司区大字黒川 地内		
図面種別	土 地 利 用 計 画 平 面 図		
図 面 番 号	縮 尺	設 計 年 月 日	
7	1:250		
設 計 者	北 九 州 市 門 司 区 広 石 1 丁 目 1 番 7 TEL 093-321-3127 中 村 邦 夫		

土地利用計画平面図 縮尺=1:250

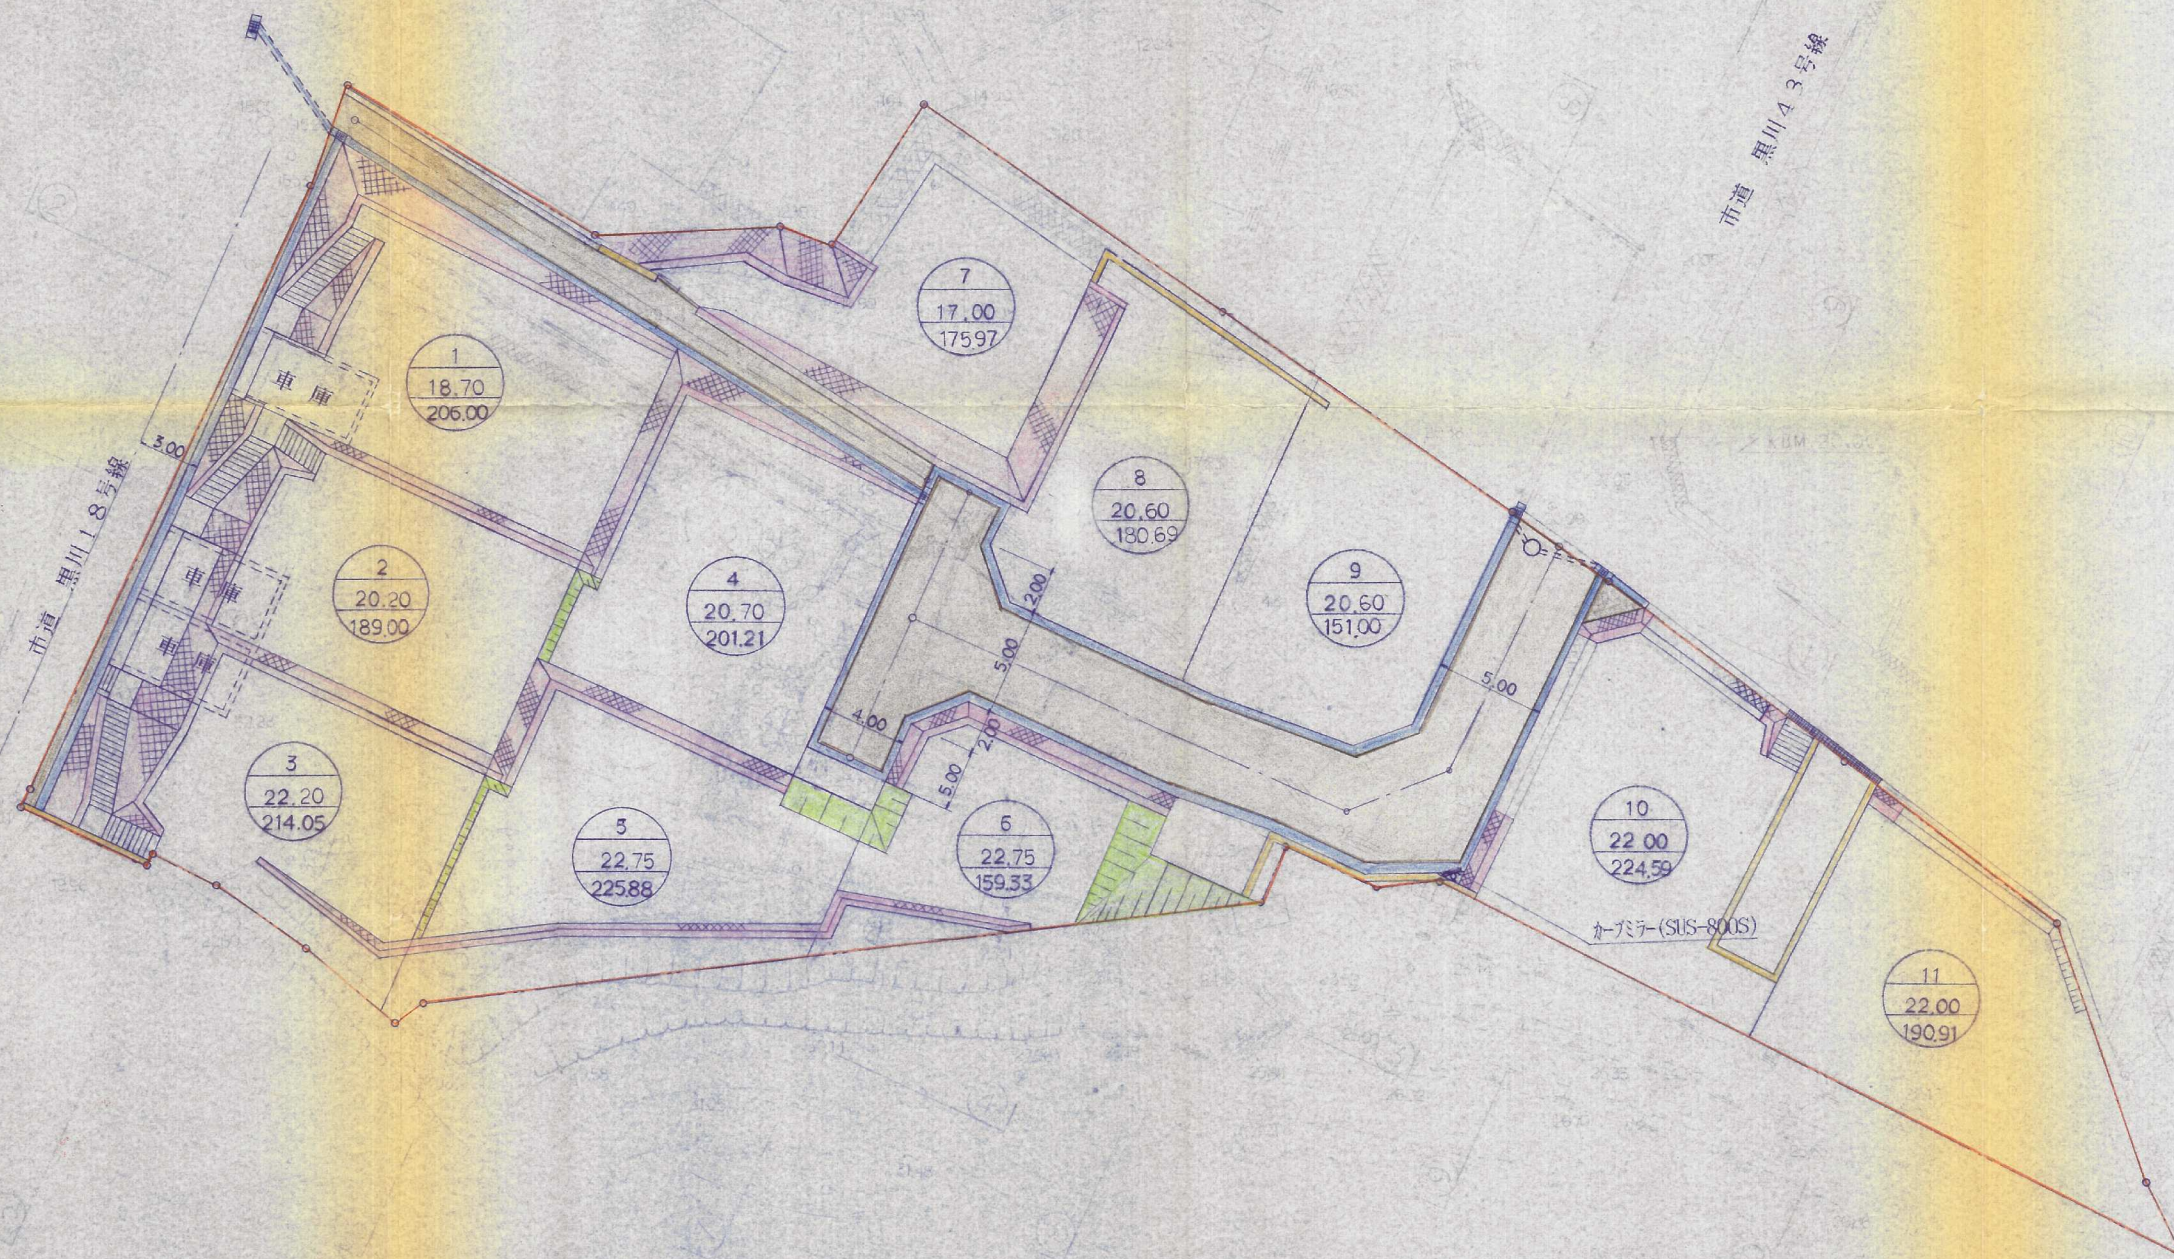

用途別面積集計表

用 途	面 積 ㎡	積 坪	比 率 %
宅 地	2118.63	640.90	84.97
道 路	374.86	113.39	15.03
水路用地	—	—	—
計	2493.49	754.29	100.00

凡 例

記 号	名 称
	開 発 区 域 境 界
	T型、L型、重力式擁壁
	コンクリートブロック積擁壁
	落蓋式U型側溝
	横 断 暗 渠
	集 水 樹
	地先境界ブロック
	宅 地 番 号 造 成 計 画 高 敷 地 面 積