


土地利用竣工図 S=1/250



土地利用計画図(造成工事完了時)

色別	名称	面積㎡	比率%	備考
	6M道路	694.87	15.35	既設水路改修 設置場所は九龍行合意による。 0.50㎡×4箇所
	拡張道路			
	道路法敷			
	水路用地			
	電柱用地	3.98	0.09	事業主管理用地
	ゴミ置場			
	小計	698.85	15.44	
	宅地	3,828.93	84.55	宅地延長道路、宅地内法面を含む。
	合計	4,527.78	100.00	

別添・隣接土地所有者の土地計画あり

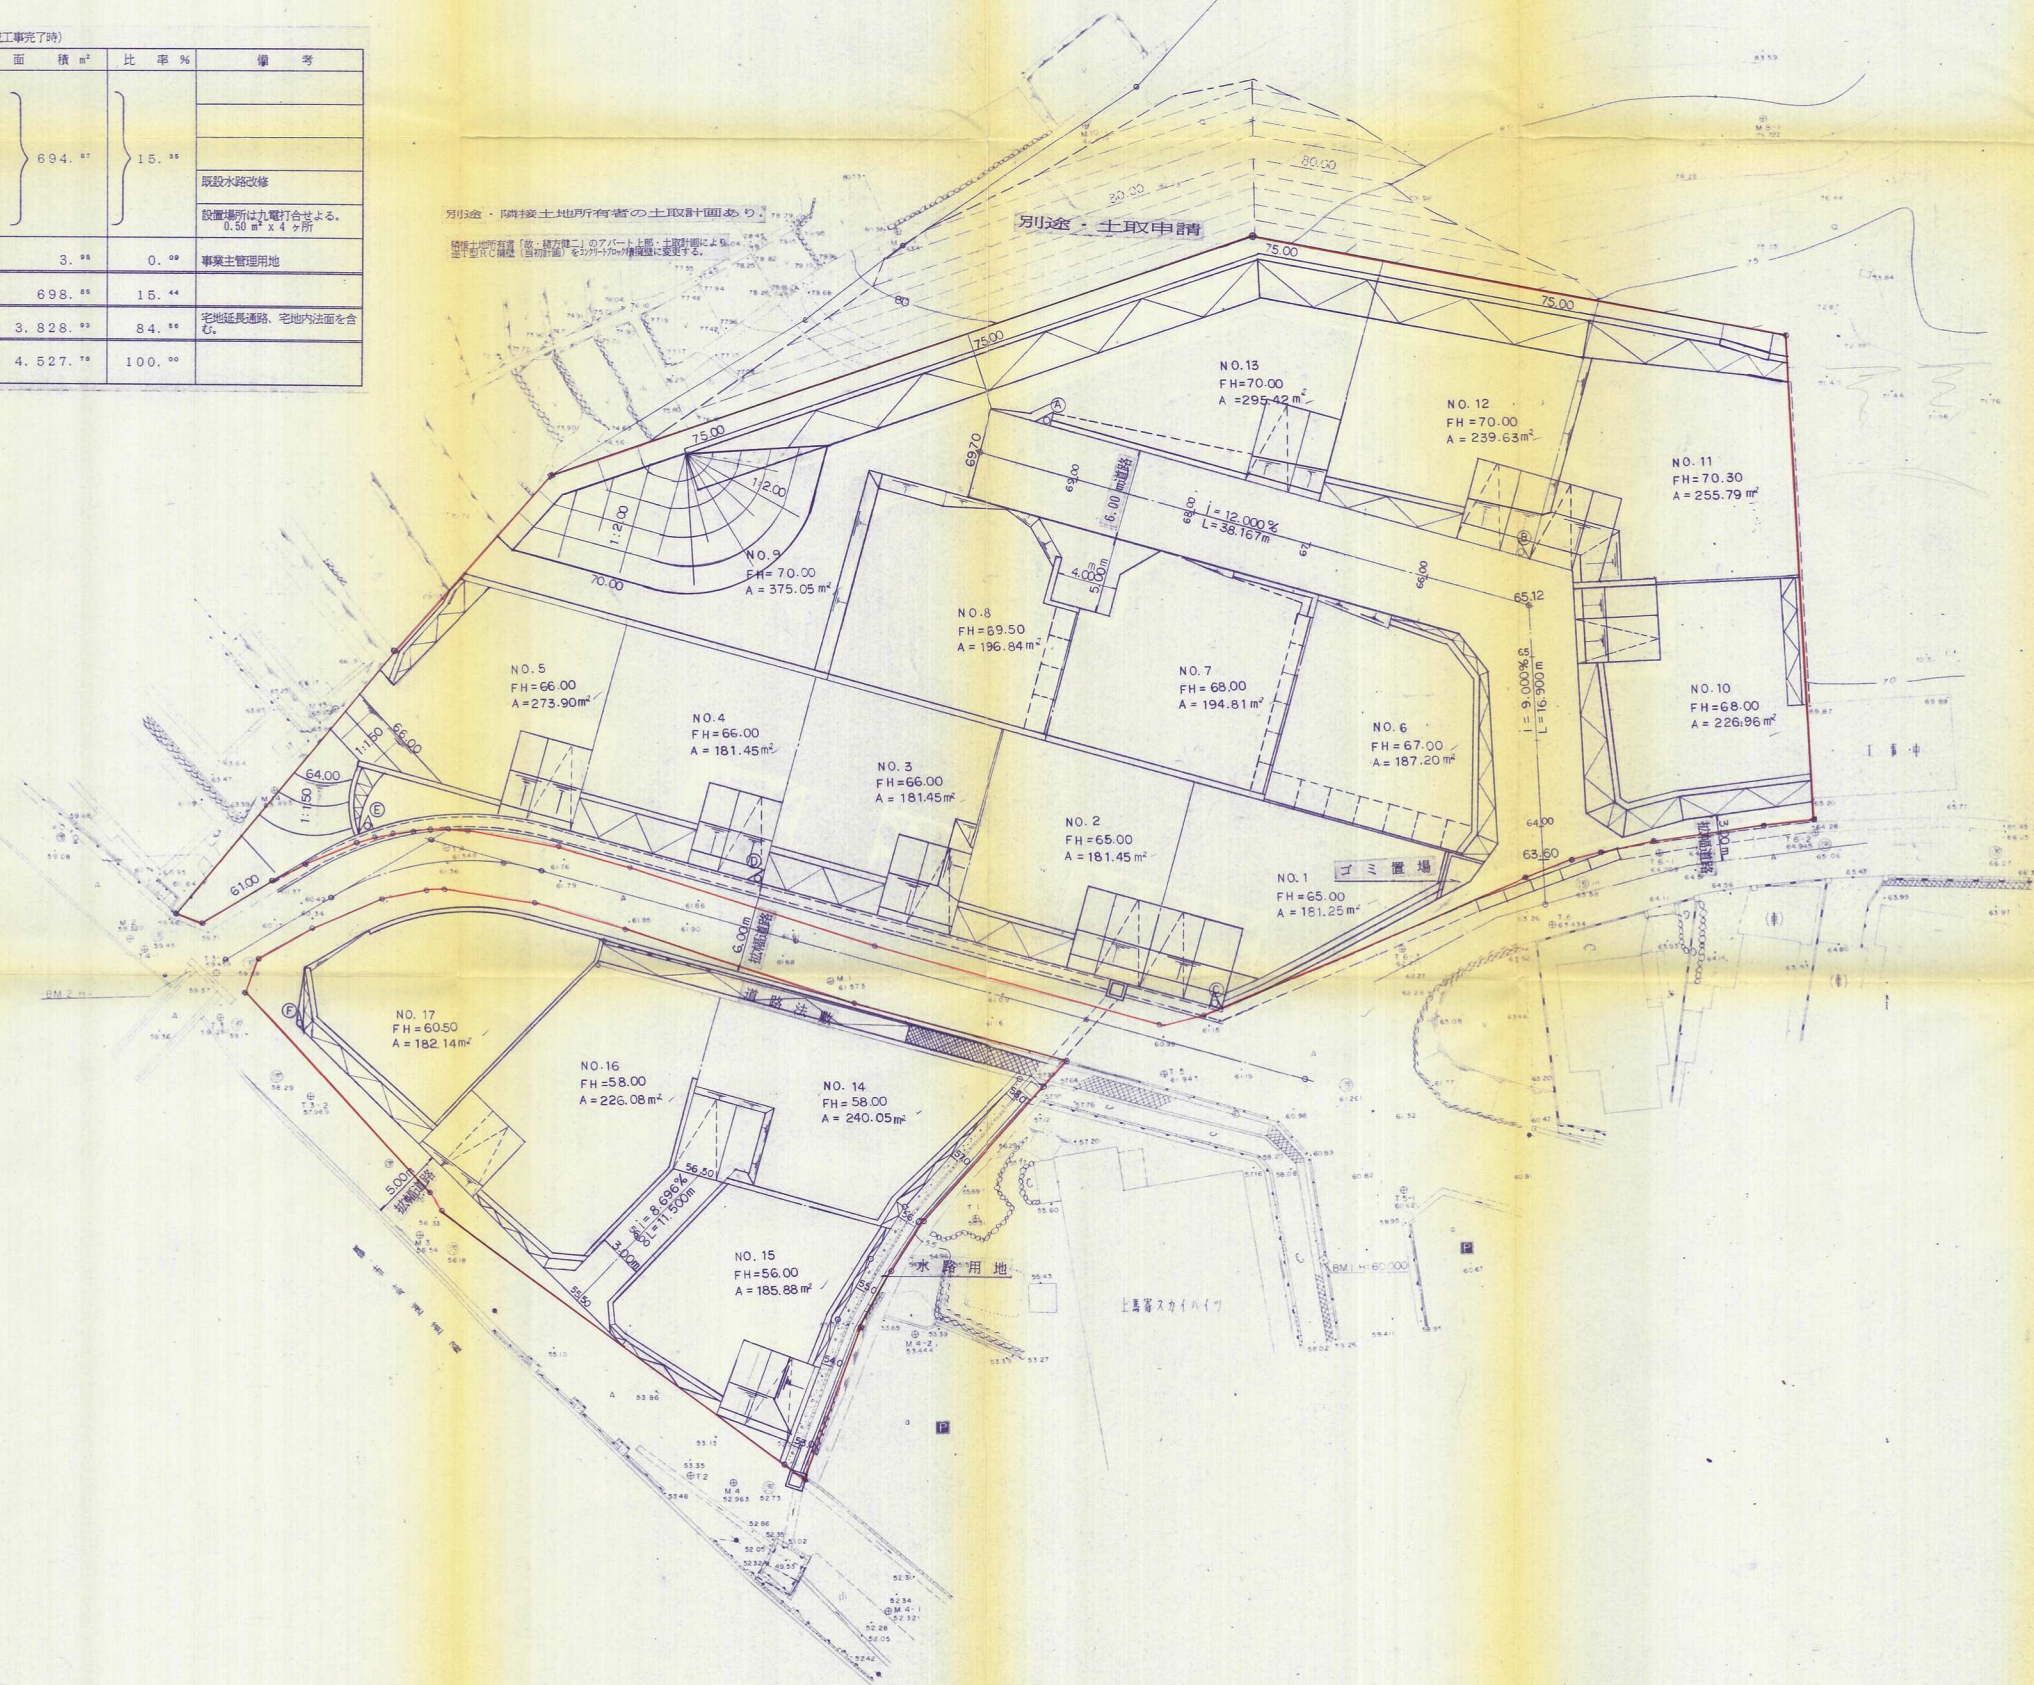

凡例
開発区域境界線

竣工図

工事場所	北九州市門司区上馬寄三丁目1-2、ほか4筆
工事名	(仮称)、上馬寄地内 宅地造成工事
図面名	土地利用 竣工図
縮尺	1/250 図面番号 18 葉 中 5
作製年月日	平成 7年 11月 日
千尋設計事務所	照査設計
〒803 北九州市小倉北区田町10番23号 TEL 093-571-8911 FAX 093-571-8922	