


市民グラウンド

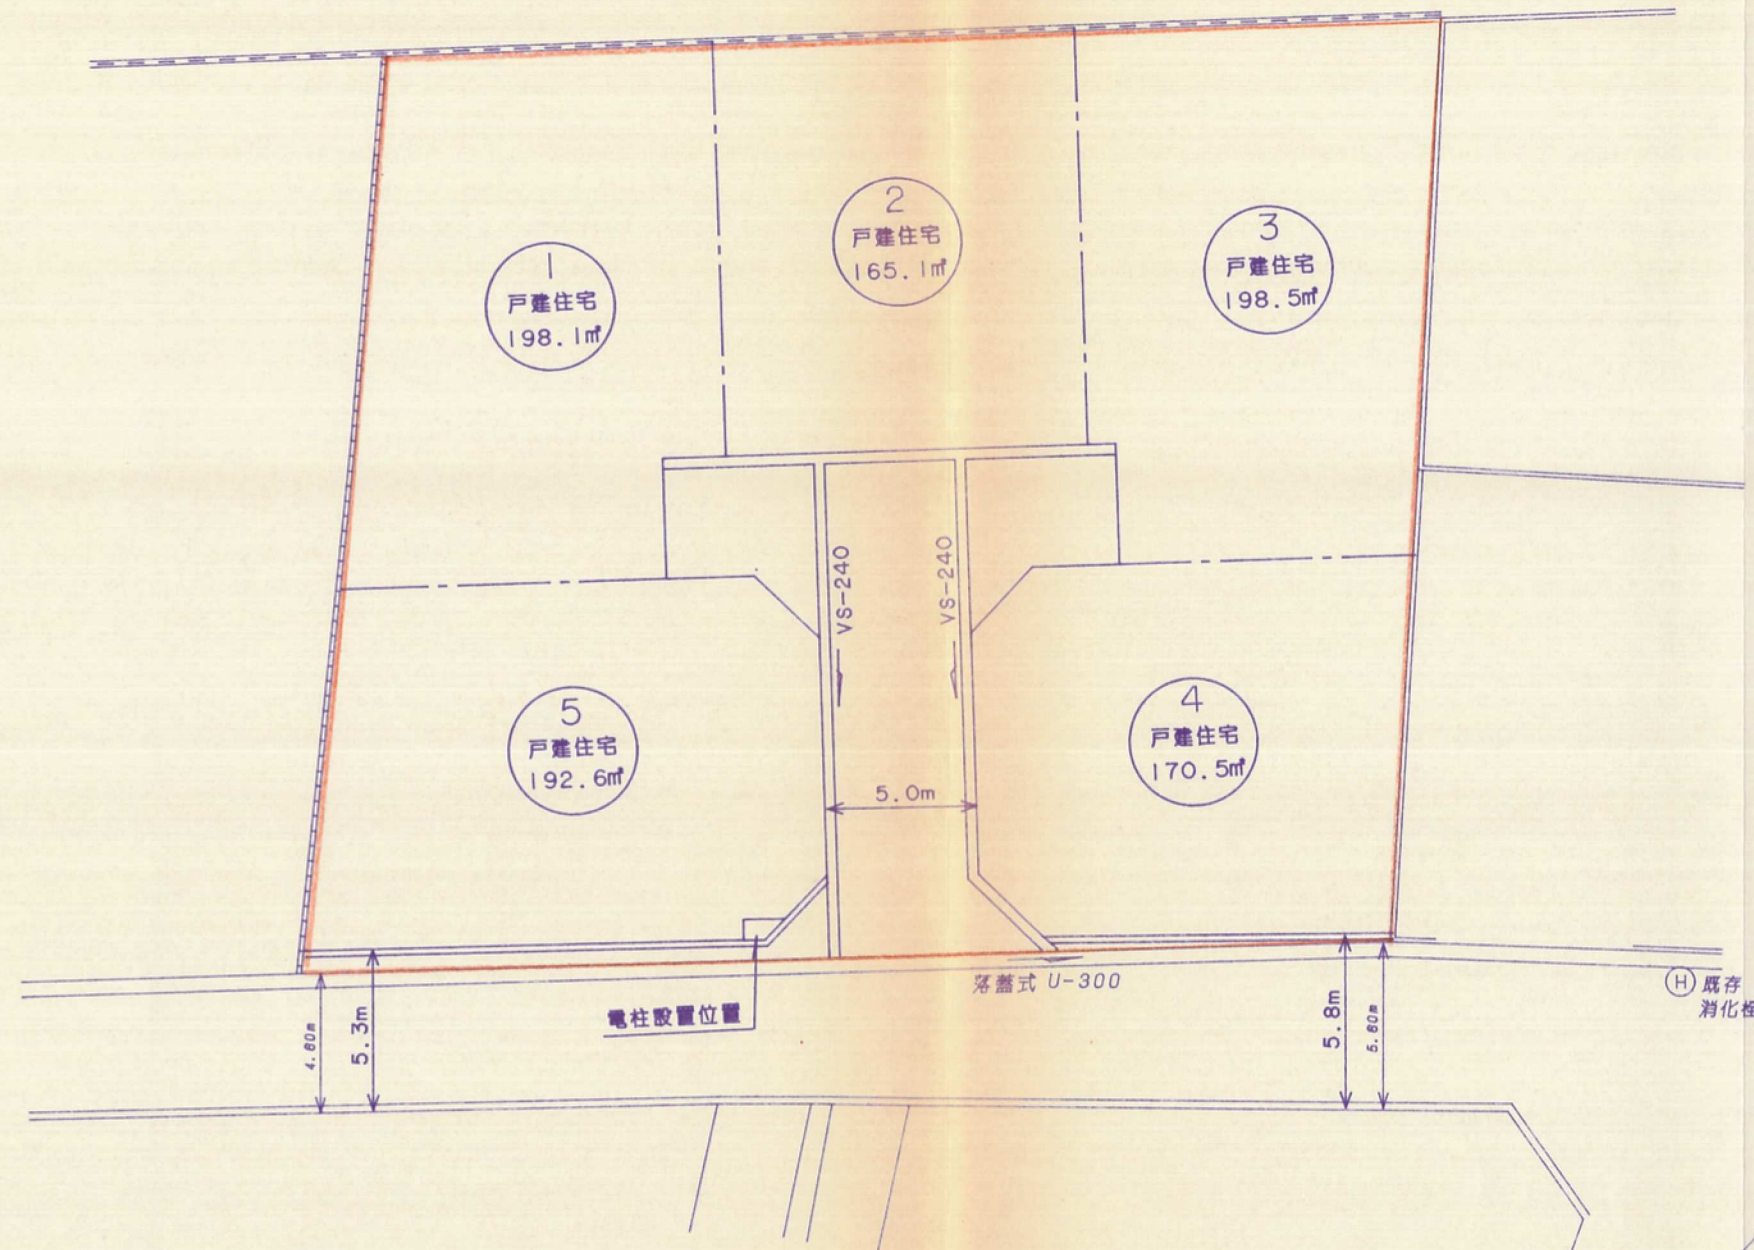

## 竣工図

開発者	ミサワホーム九州株式会社	
開発区域	北九州市門司区大字畑 2172-3	
図面種別	土地利用計画図	
No 6	S=1/250	平成 9 年 2 月 14 日作成
北九州市小倉南区下城野 1 丁目 16 番 11 号		
有限会社 アサオ TEL 093 (922) 3846		