


土地利用計画平面図 8=1:250



土地利用計画表

名称	面積	比率(%)
全体面積	5435.90	100.00
宅地	3548.50	65.30
道路 W=6m	1292.04	23.80
公園用地	163.70	3.00
消防用地	34.60	0.60
未利用地	397.06	7.30

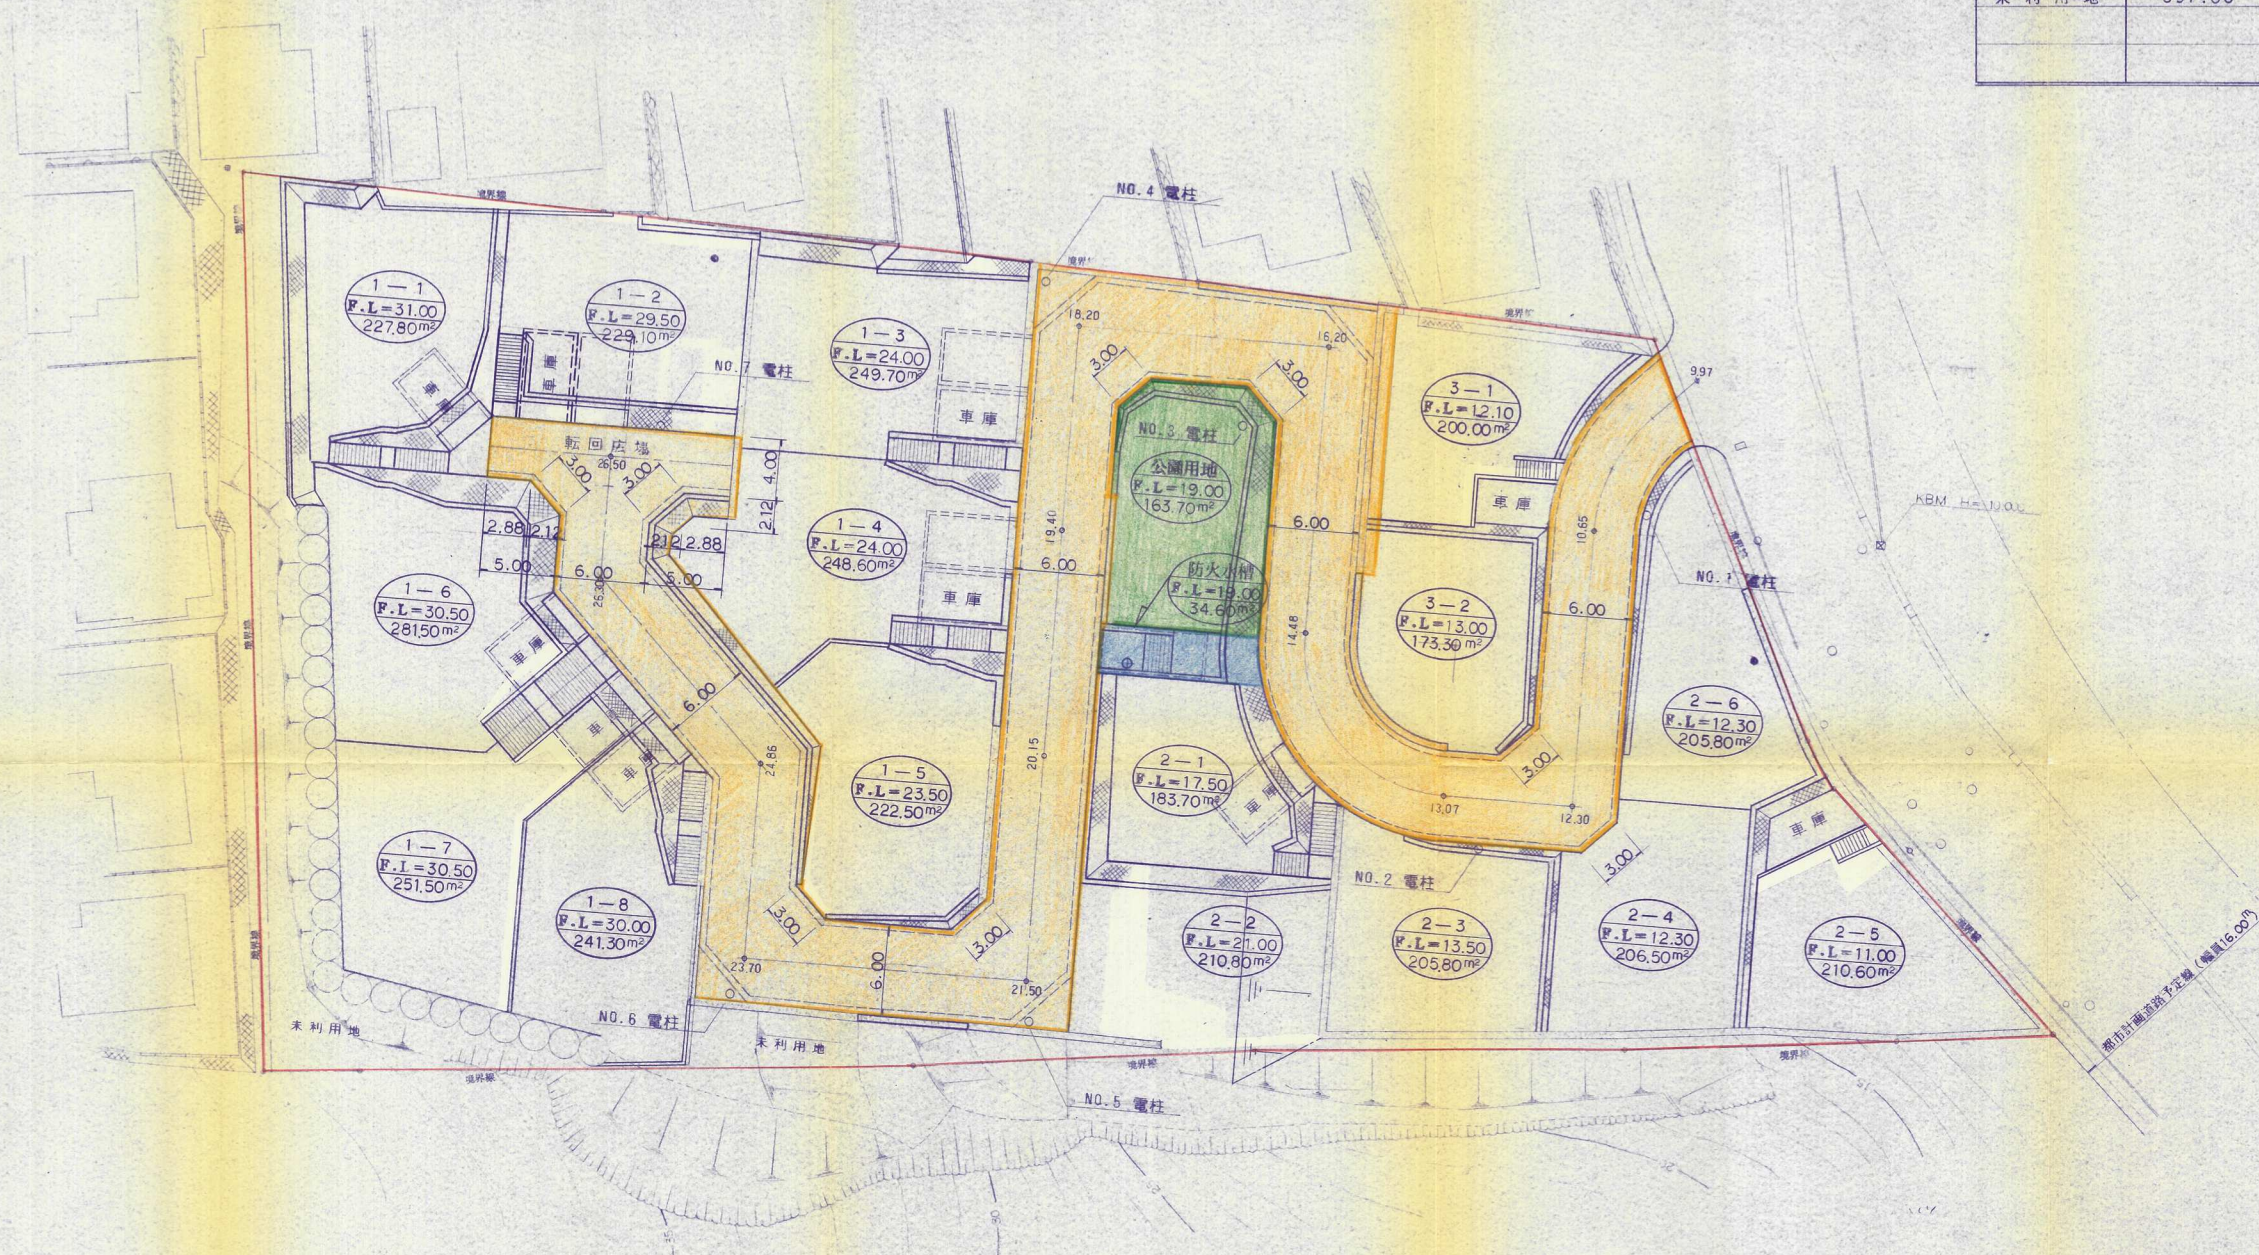

記

※ 電柱 NO.1・NO.2・NO.7 は民地に建柱するが
万一移設又新設が発生した場合も公道上には
建柱いたしません

竣工図

開発者	北九州市小倉北区赤坂五丁目3-1 株式会社 竹村建設 093-821-0107	6	21
工務名	北九州市門司区奥田五丁目 6153-17 他2筆 (仮称) 奥田団地造成工事	縮尺	1:250
図名	土地利用計画平面図	平成 8 年 1 月	
承認	株式会社 巧建総合設計 093-821-4234		