



土地利用計画平面図

S=1:250

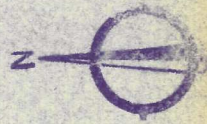

- | | |
|---|----------|
|  | 通路 |
|  | 法面 |
|  | コンクリート積工 |
|  | 側溝 |

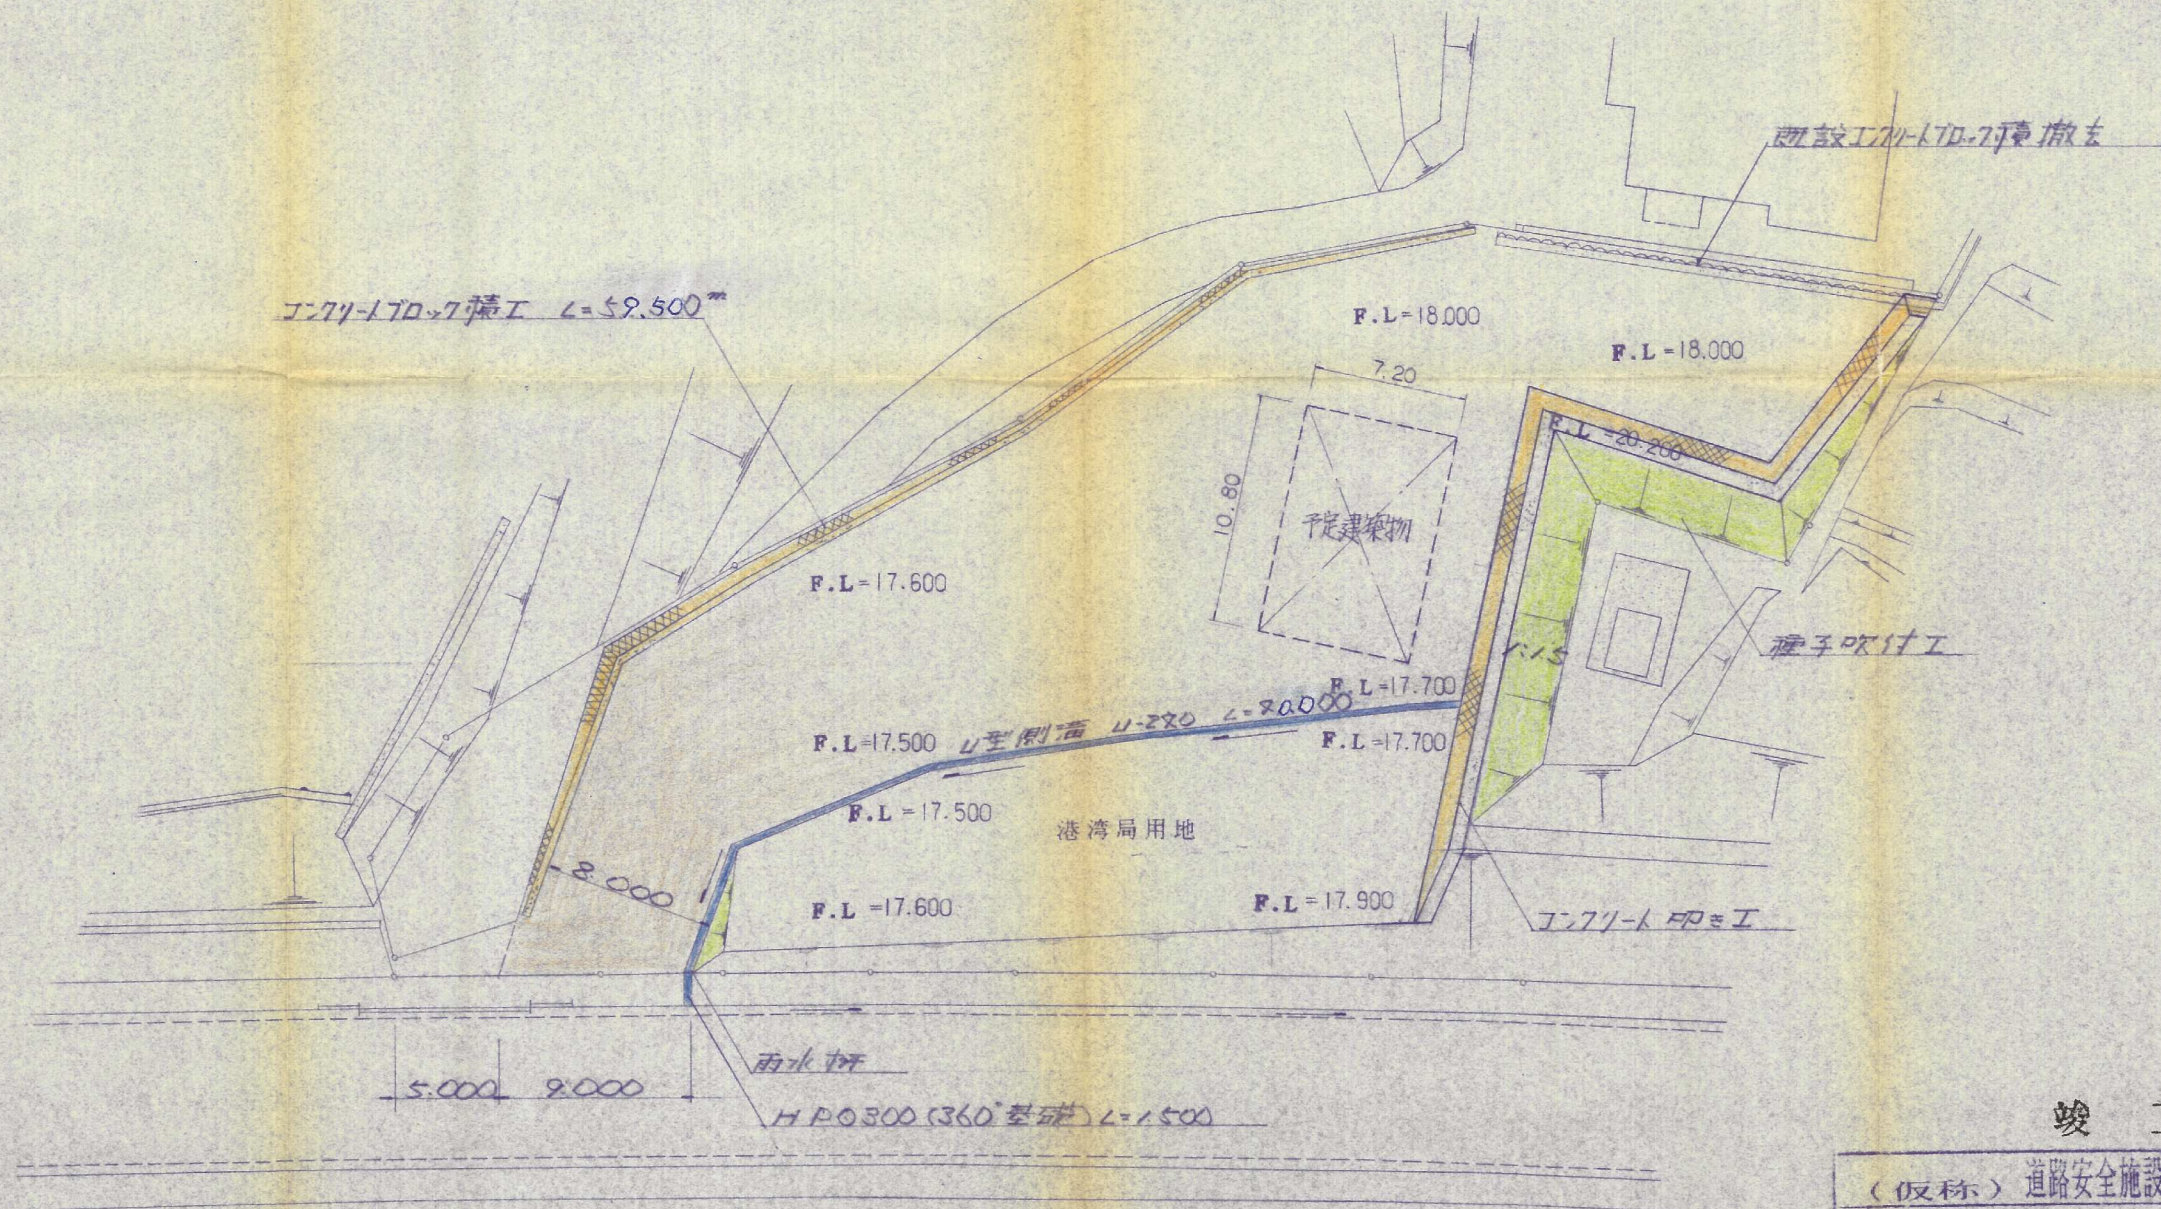

竣工図

3-26

(仮称) 道路安全施設資材置場造成工事		5/9	
図名	土地利用計画平面図		縮尺 1:250
		平成 3 年 7 月	
承認	設計	株式会社 北九洲建設 電話093-591-6327番	