


土地利用計画概要

	変更前	変更後
住宅戸数	50戸 <small>集会室を含む</small>	58戸
集会室	建物内1室 <small>(面積表示なし)</small>	建物内(地下1階) 面積:41.00㎡
駐車場台数	49区画(49台)	60区画(67台)
地下1階屋内	20区画(20台)	16区画(19台)
地下1階レベル	4区画(4台)	4区画(5台)
1階屋内	25区画(25台)	31区画(32台)
1階レベル		9区画(11台)
ごみ集積所	面積:6.00㎡	面積:7.00㎡

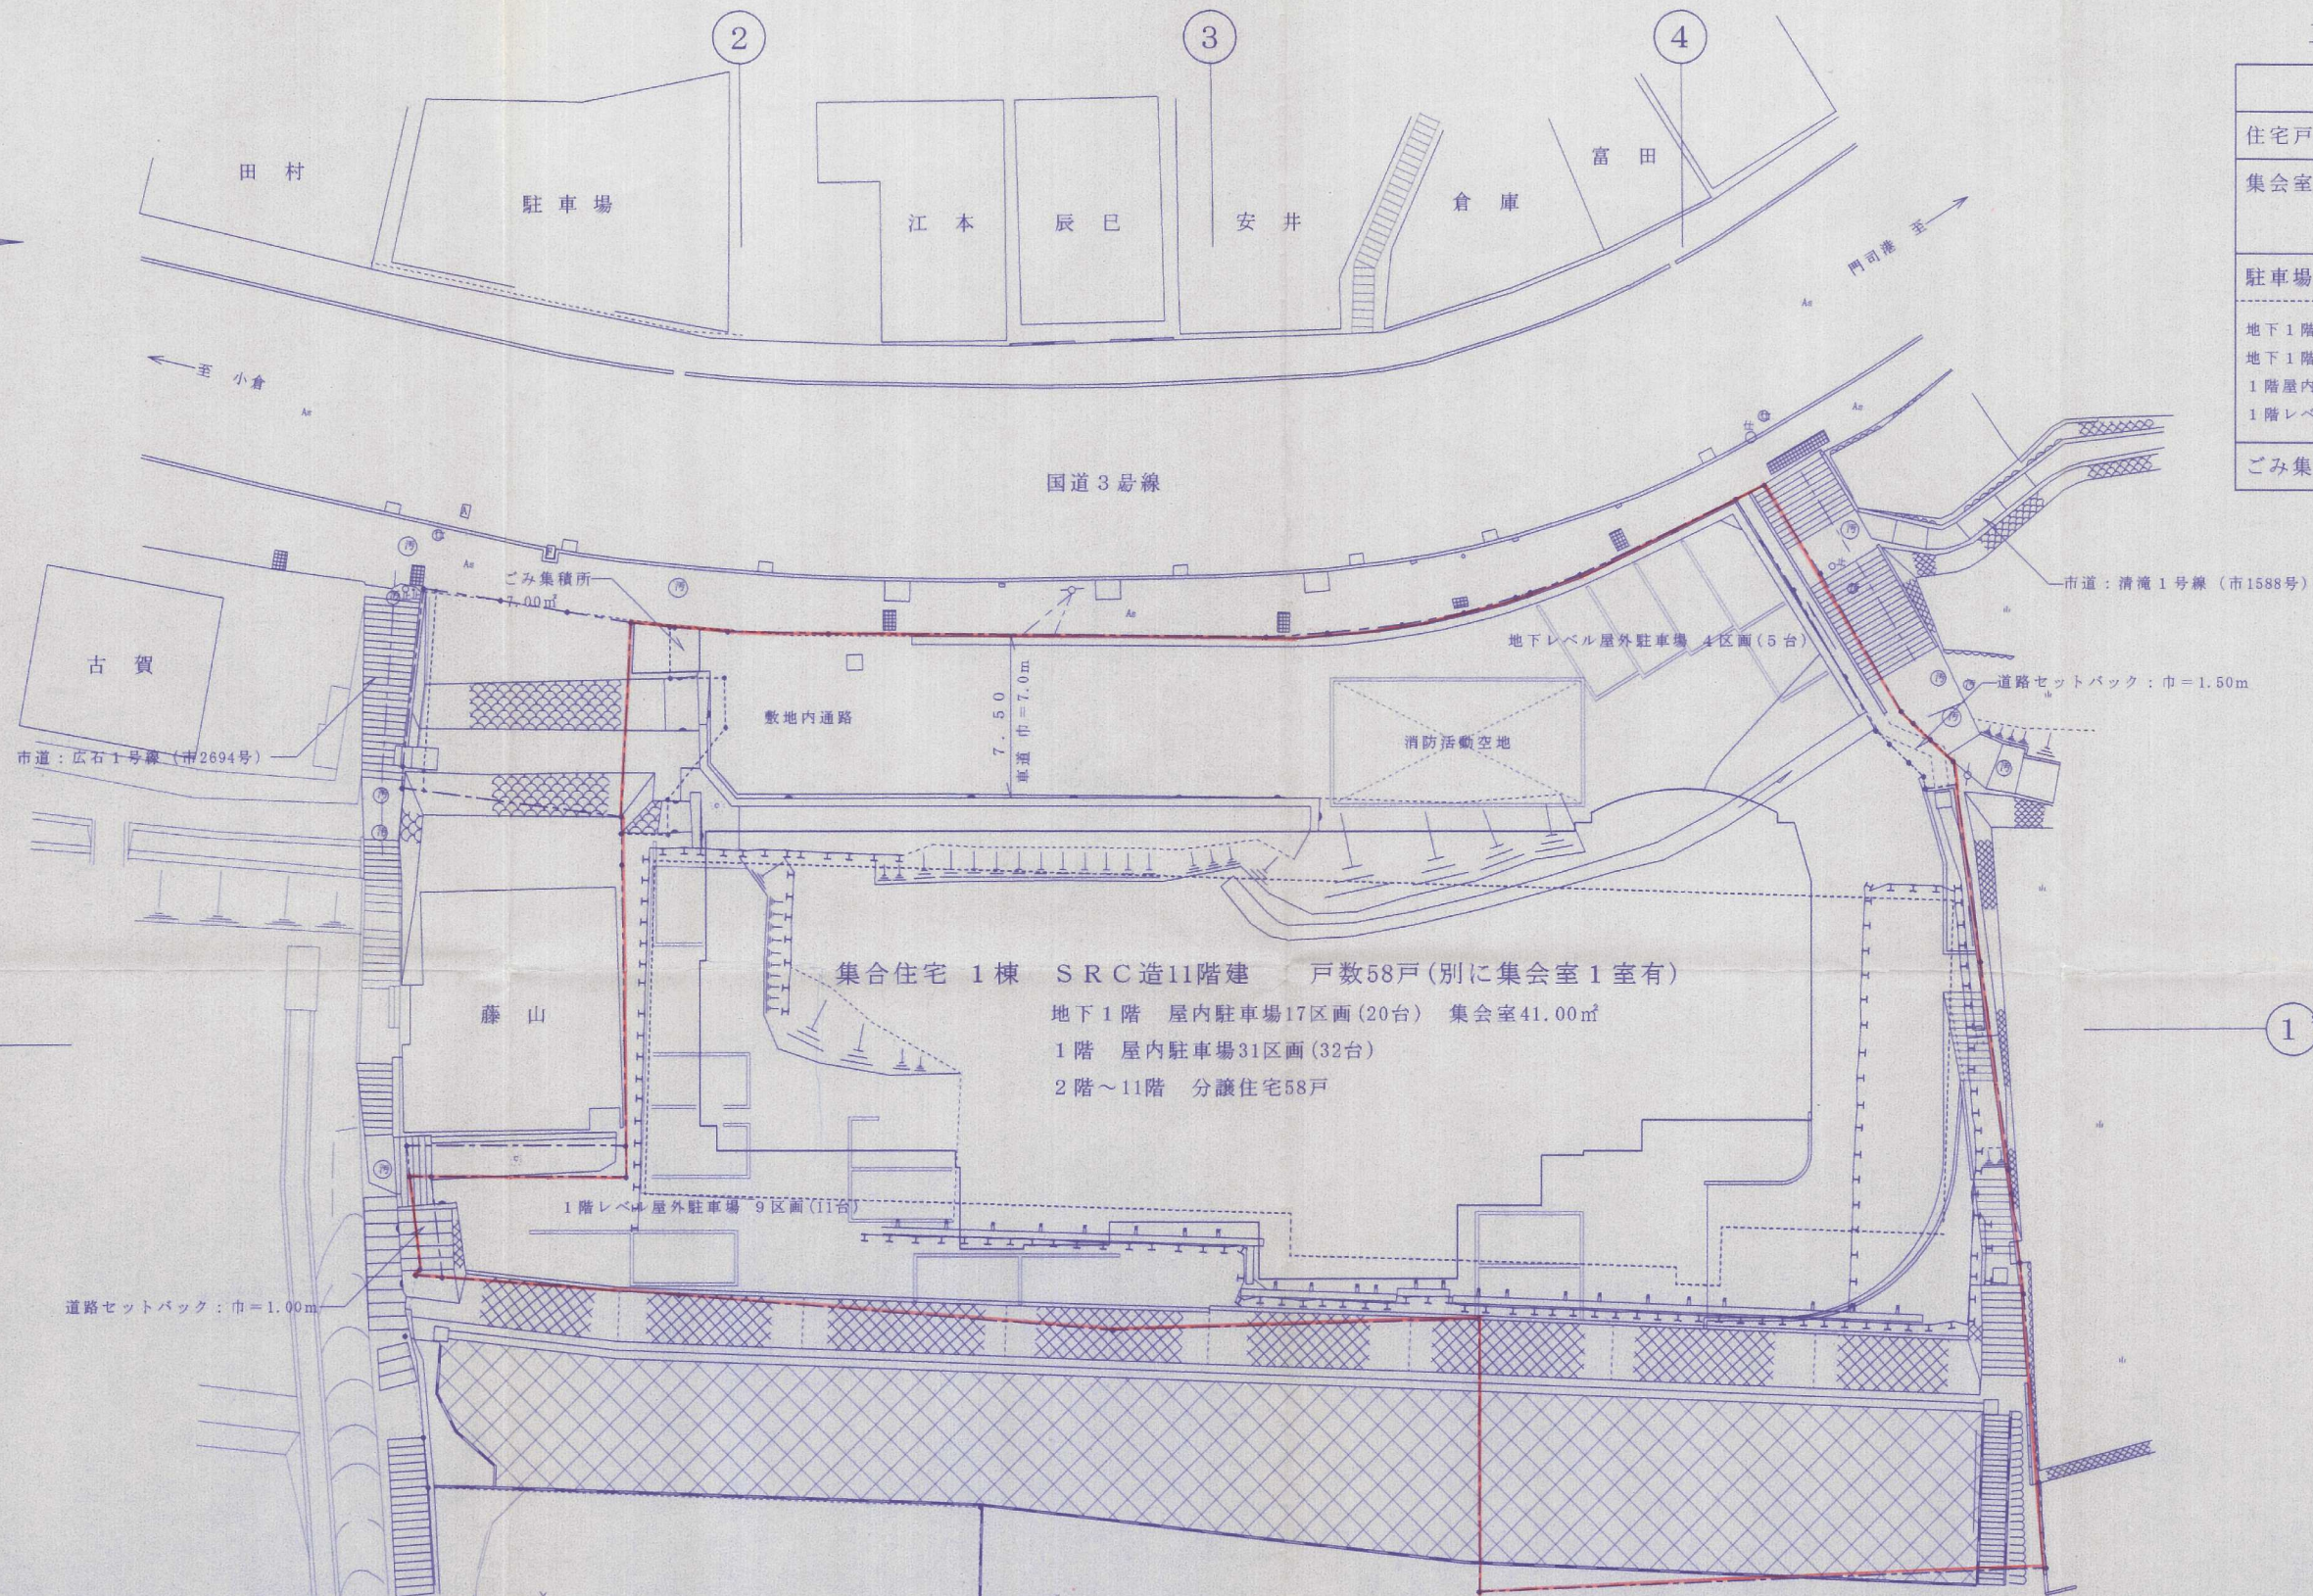

土地利用計画表 () 内数値は変更前

土地利用区分	面積 (㎡)	比率 (%)	備考
宅 地	(2,231.06) 2,261.70	(88.2) 88.5	集合住宅1棟 戸数58戸
敷地内通路	(263.32) 263.32	(10.4) 10.2	巾員=6.0m
道 路	(30.19) 30.19	(1.2) 1.1	道路セットバック2ヶ所 北九州市に帰属
ごみ集積所	(6.00) 7.00	(0.2) 0.2	1ヶ所
合 計 面 積	(2,530.57) 2,562.21	(100.0)100.0	

竣工図

開 発 者	TEL 093 (661) 8600	株式会社オークラ
開発区域 の地名	北九州市門司区広石二丁目583-1ほか	
図面 種別	土地利用計画図	
図面番号	縮 尺	設計年月日
5 / 19	1 : 250	平成15年4月28日
設 計 者	株式会社オークラ一級建築士事務所 一級建築士建設(大臣)第199129号 TEL 093 (661) 8600 氏名 長富 敬	