


至黒崎 北九州道路 至下関

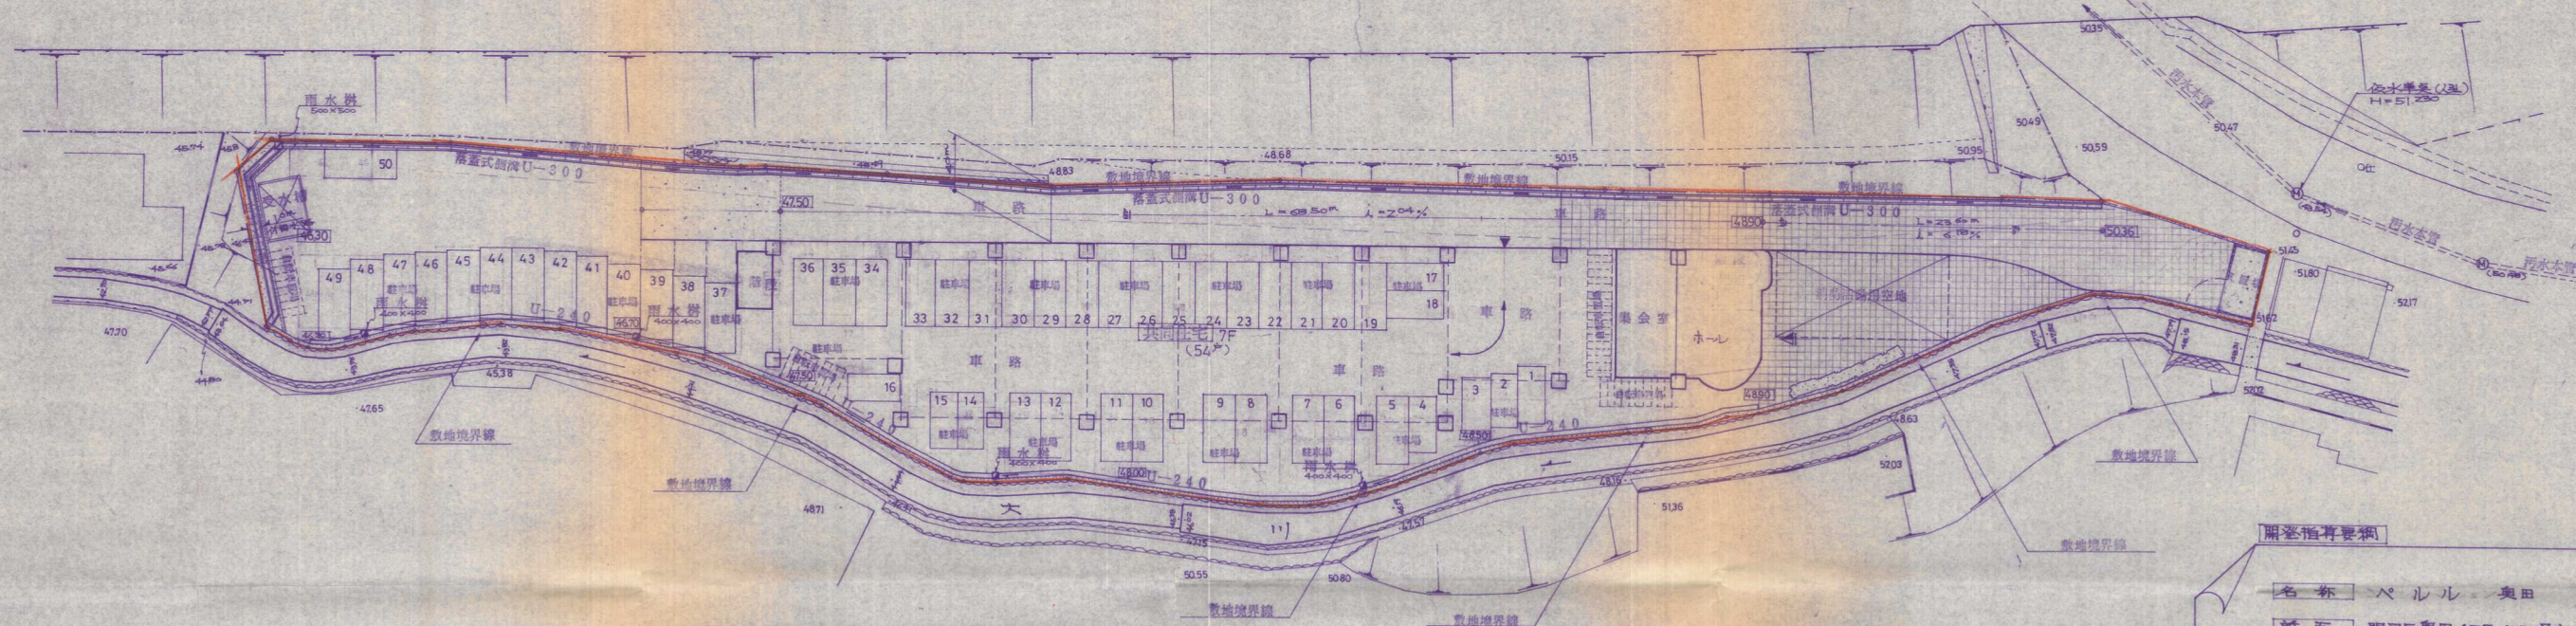

開発指針要綱

名称 ペルル・奥田  
所 在 門司区奥田4丁目6113〜7外  
面 積 2,139.91㎡ (647.0坪)  
用 途 住居地域  
60.200

人口数 354 × 54戸 = 189.04  
駐車場 54戸 × 40% → 21.6 < 50戸  
駐輪場 54戸 × 0.5 → 27.0 < 45戸  
集会所 40㎡以上  
児童場 1ヶ所  
水道 公営水道  
排水 公営排水  
ガス 都市ガス

竣工図面

2-59

開発者	日通開発株式会社		
開発区域の地名	門司区奥田4丁目6113〜7外		
図面種類	土地利用計画図 排水計画平面図		
図面番号	6	縮尺	1:250
設計者	(963) 三和技建 氏名 永井正樹	設計年月日	2.8.25