


公共施設求積図

No.	底辺	高さ	体積
①	10.6	2.5	26.5
②	7.4	2.4	17.8
③	9.1	2.5	22.8
④	7.4	2.4	17.8
⑤	7.5	2.4	18.0
⑥	7.7	2.5	19.3
計			133.2

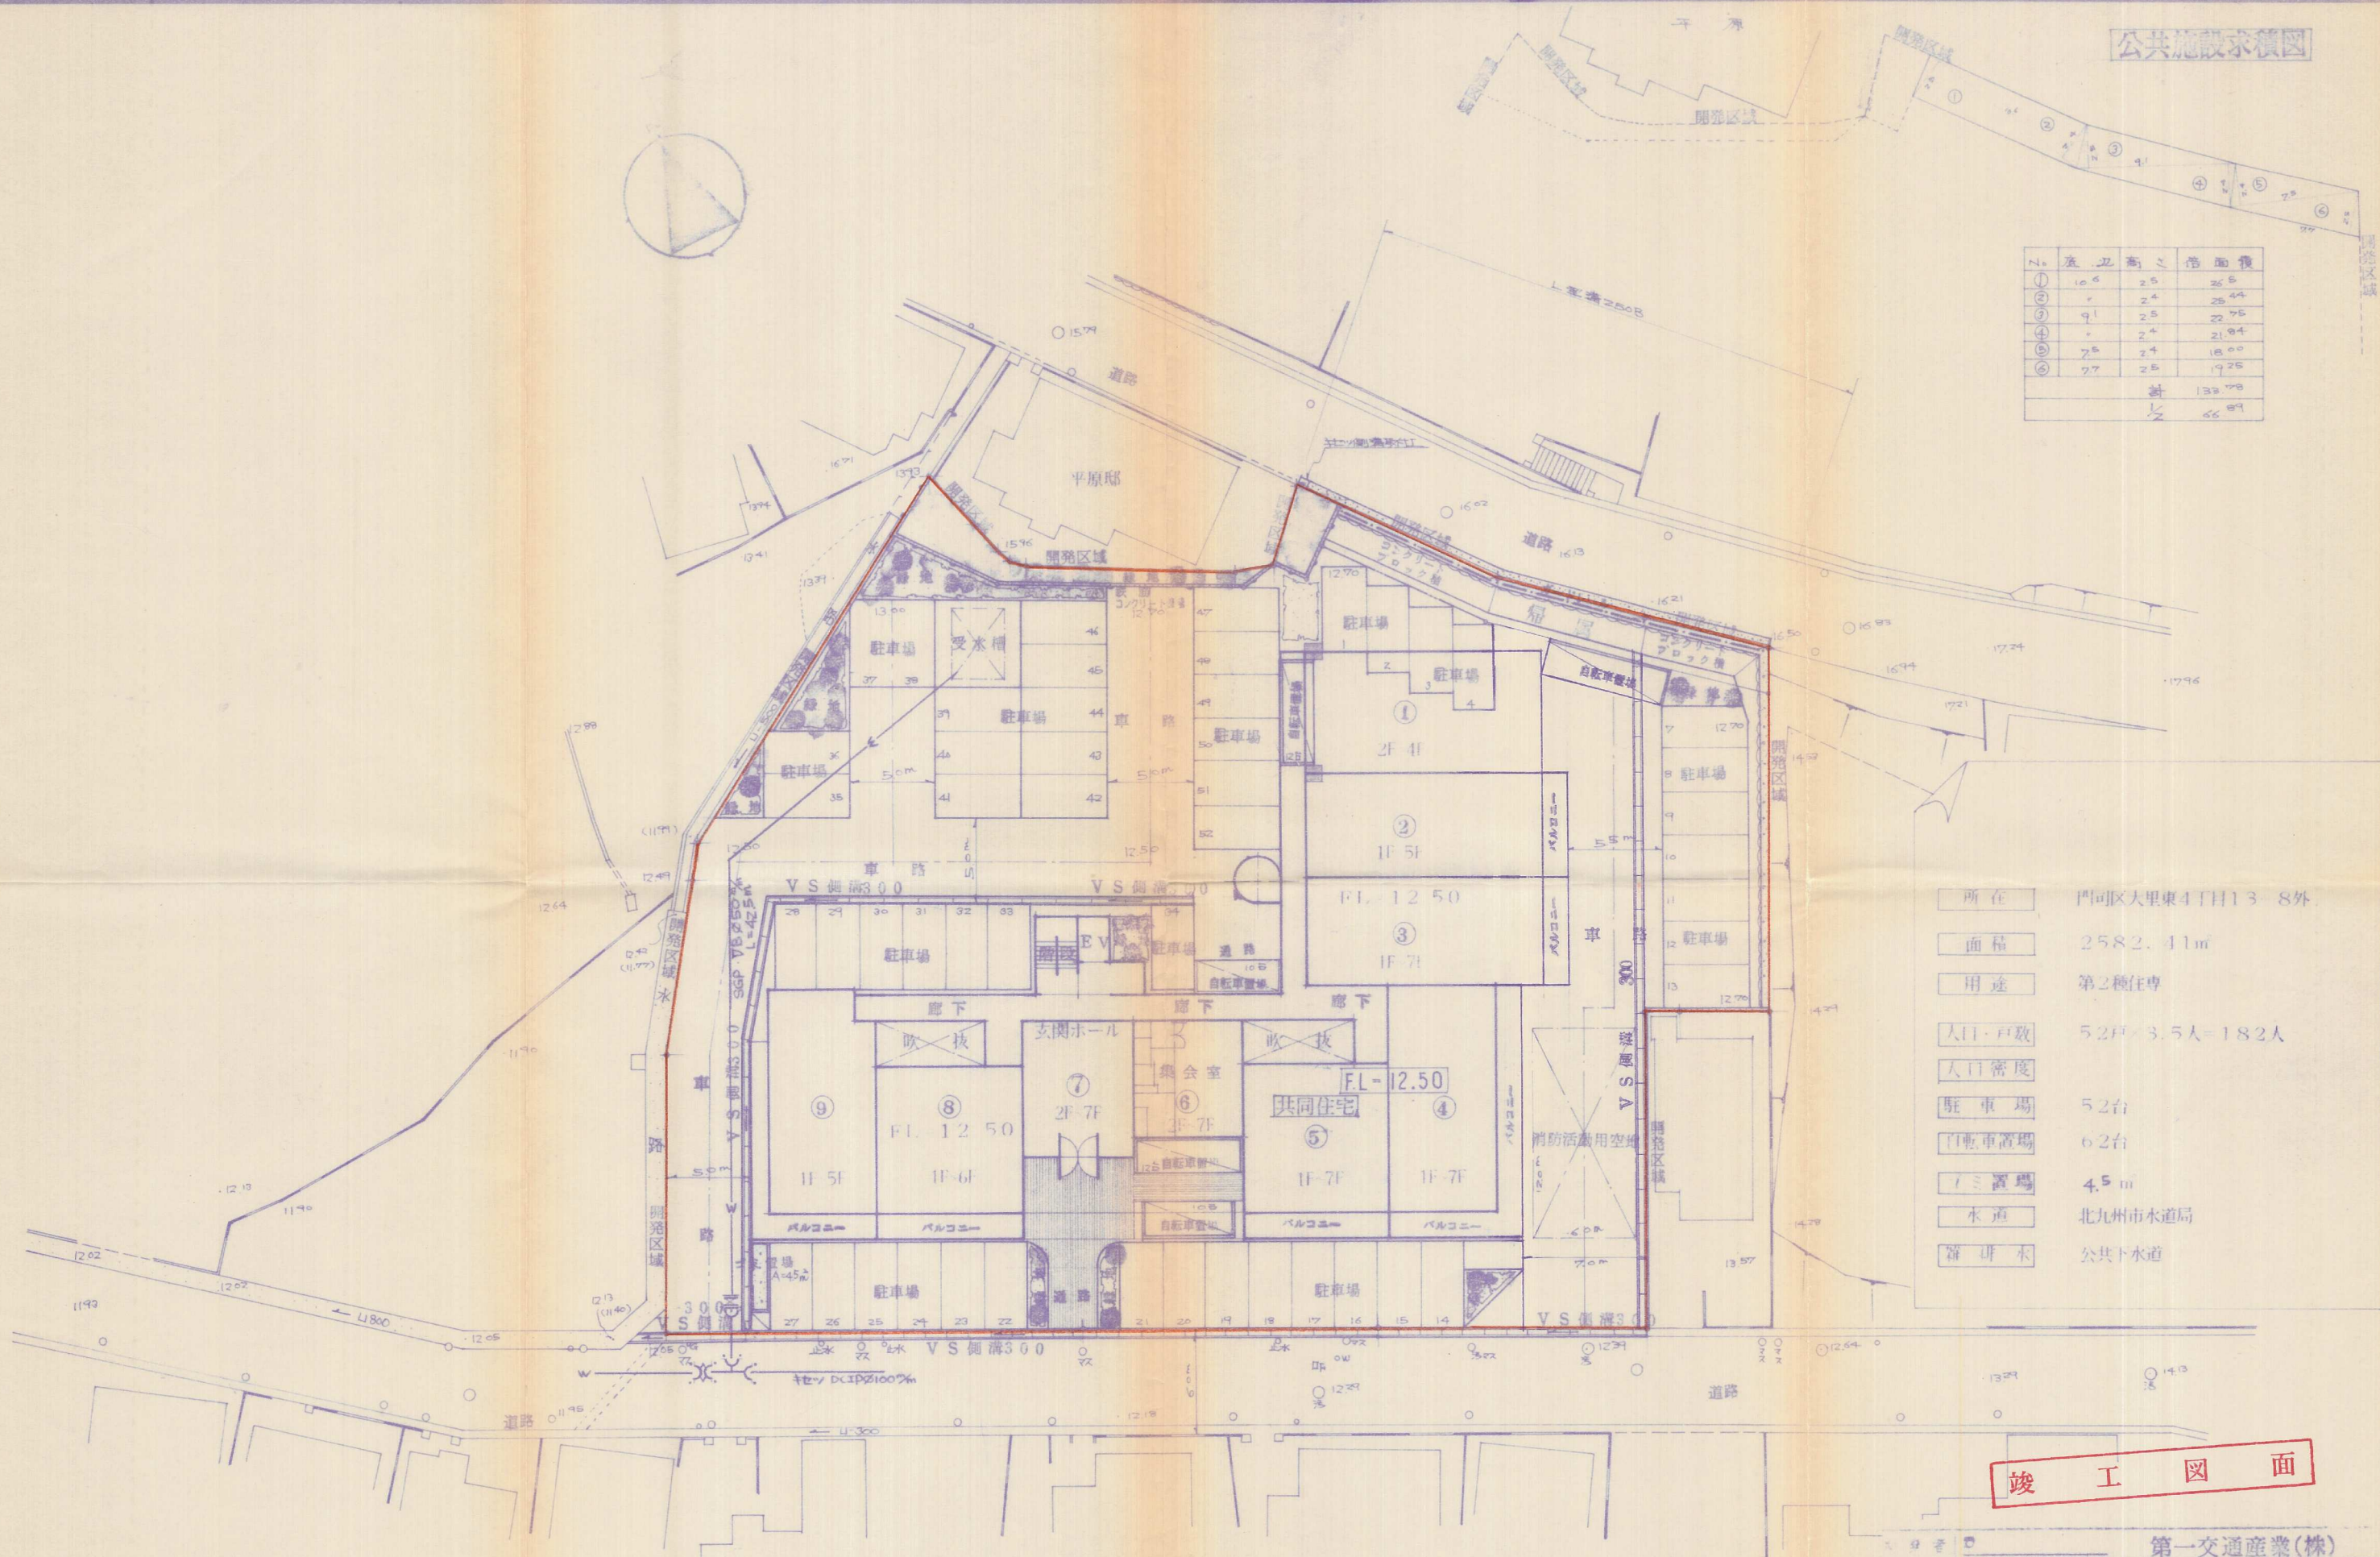

所在	門司区大里東4丁目13-8外
面積	2582.41㎡
用途	第2種住専
人口・戸数	52戸・3.5人=182人
人口密度	
駐車場	52台
自転車置場	62台
ゴミ置場	4.5㎡
水道	北九州市水道局
排水	公共下水道

竣工図面

第一交通産業(株)

門司区大里東4丁目13-8外

⑤土地利用平面図 ⑥公共施設求積図 ⑦雨水 平面図

⑧給水 平面図

図面番号 5 縮尺 S=1:250 設計年月日

設計者 (982) 三井物産建設株式会社 5-36