



土地利用計画平面図 縮尺=1:250 (変更図)

門司区吉志 1256-3外

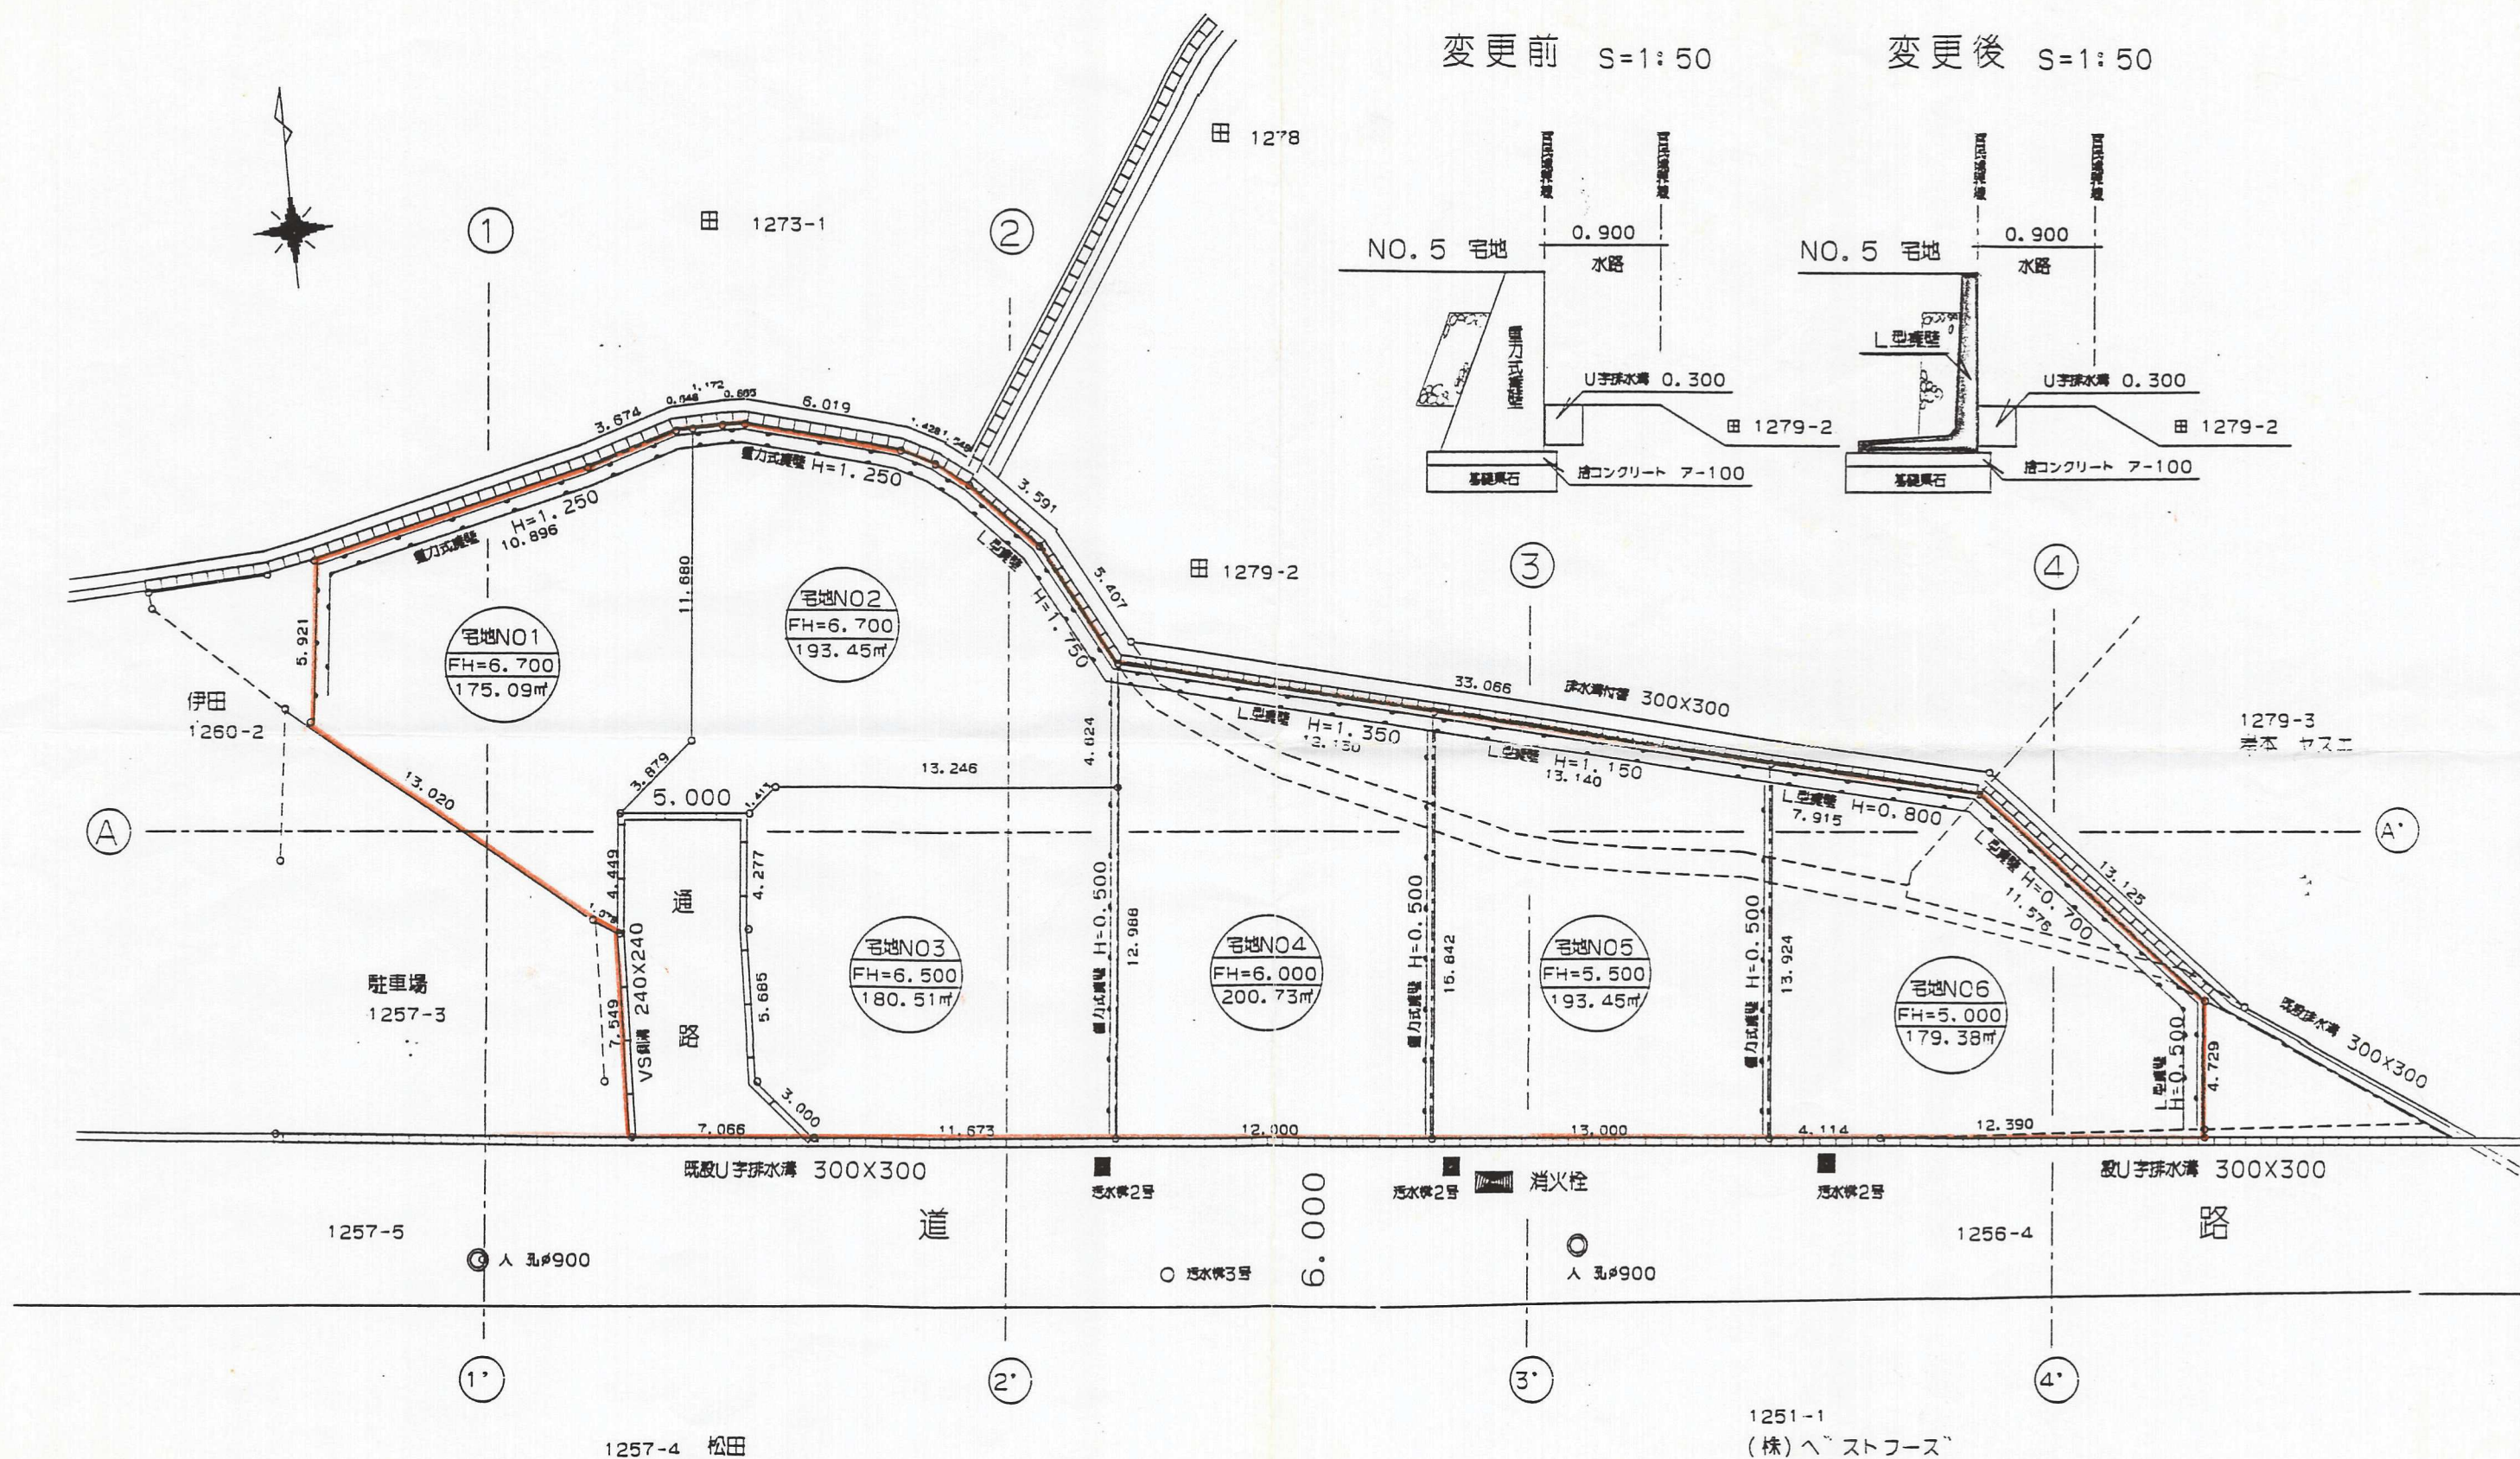

変更前 S=1:50

変更後 S=1:50

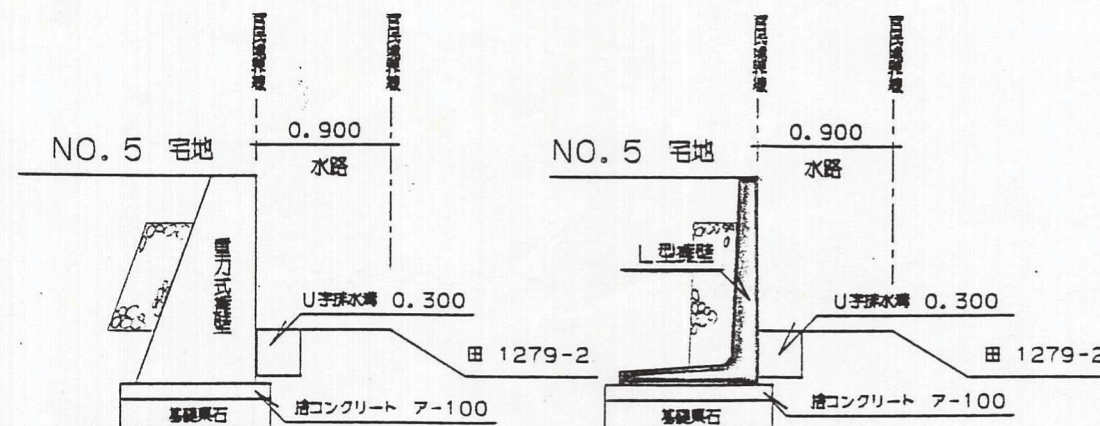

H. 7. 11. 25 変更

H. 8. 5. 13.

竣工図