


北九州市戸畑区境川一丁目地内 平面図 S=1:250

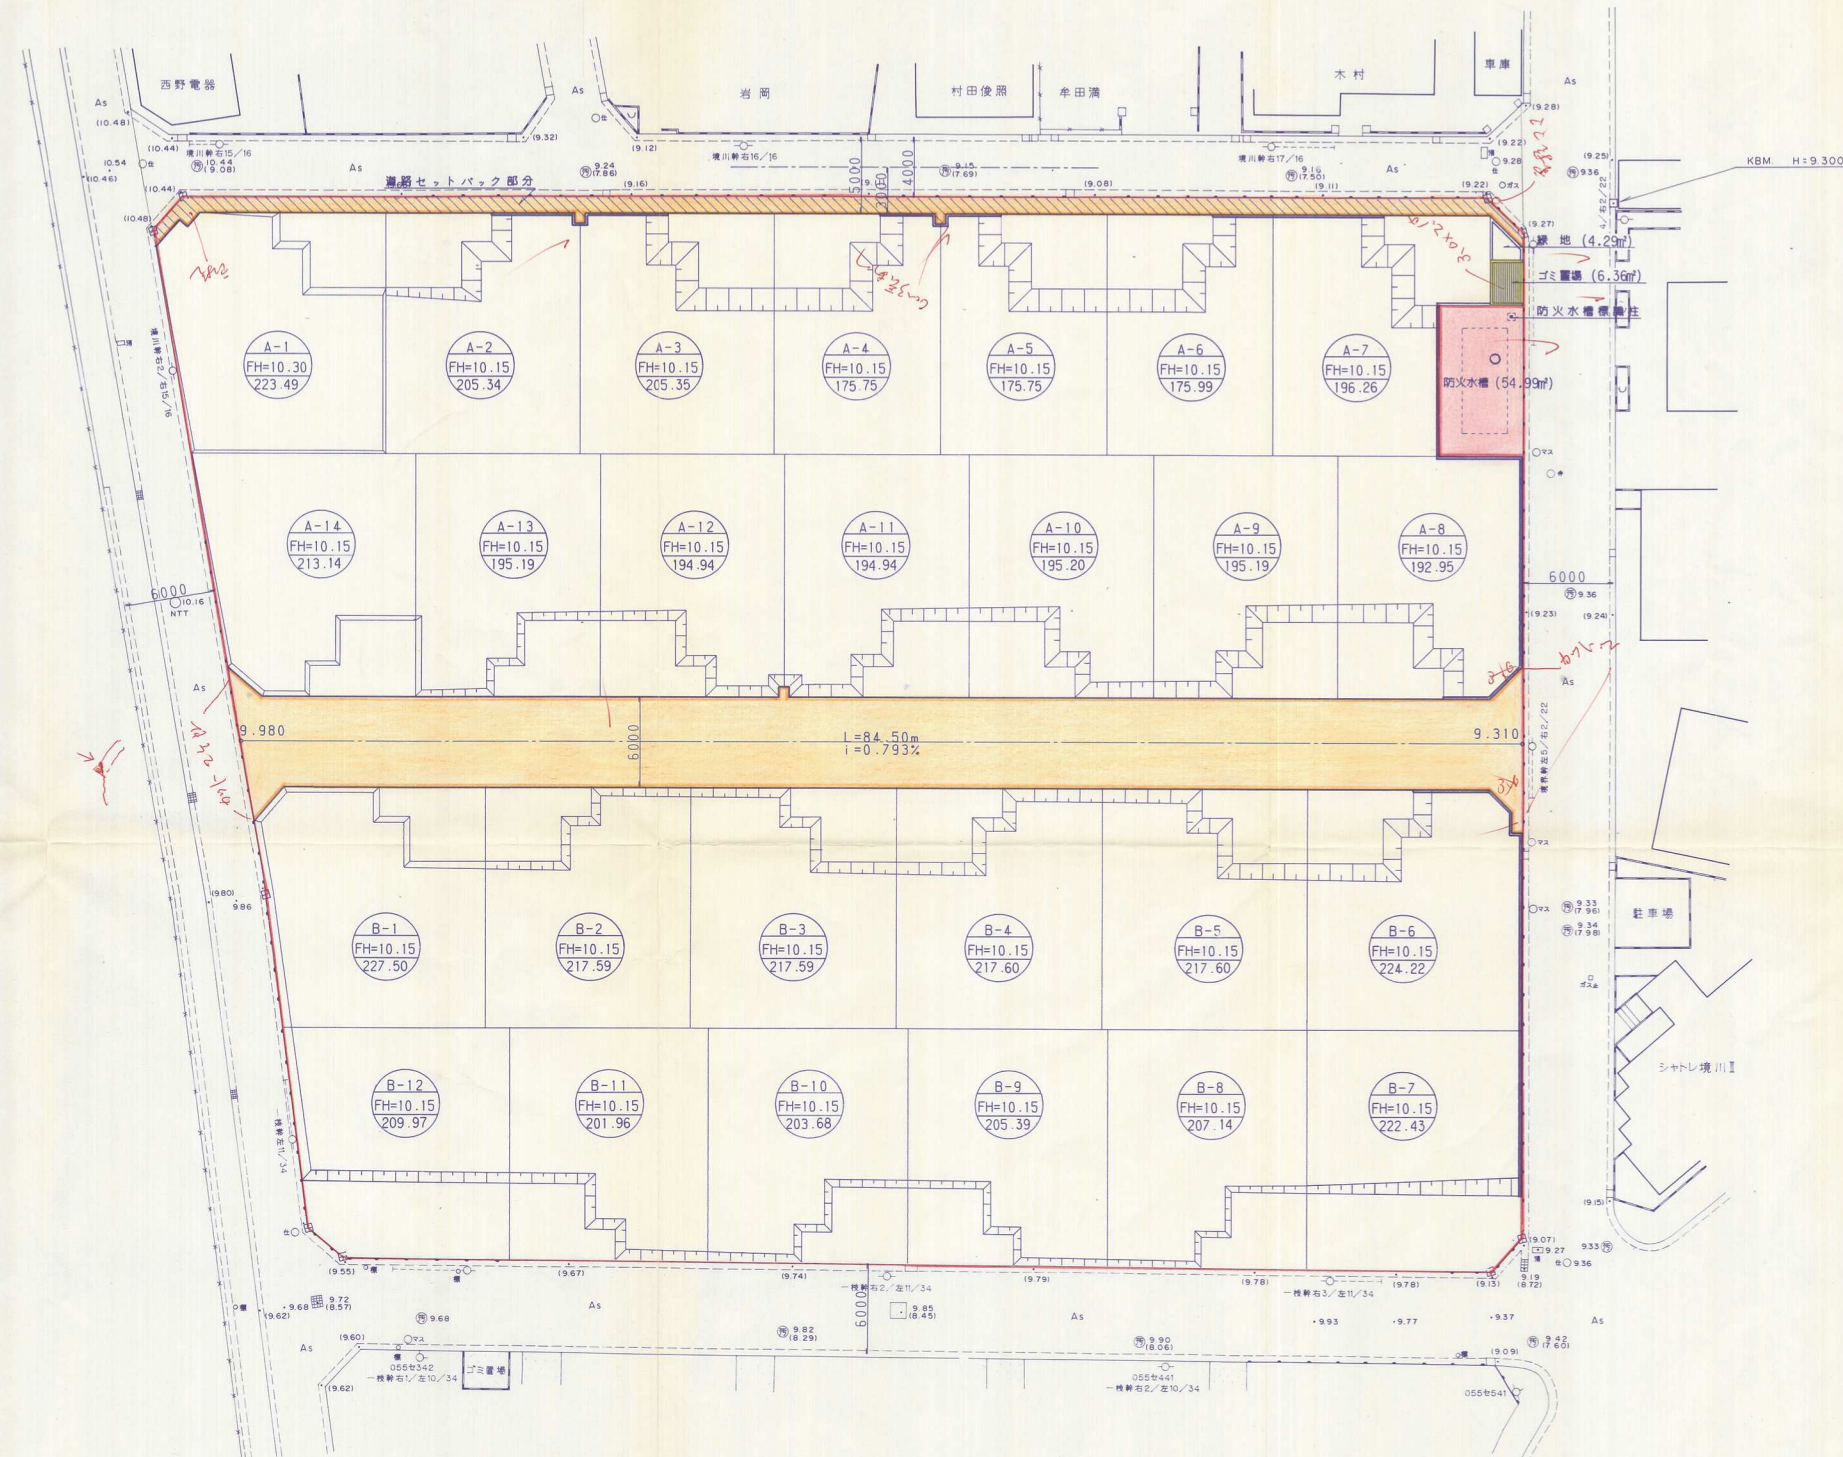

土地利用計画表			
名称	面積 (㎡)	比率 (%)	備考
宅地	5,312.15	88.70	26区画(A=204)
道路	610.82	10.20	W=6.0m
防火水槽	54.99	0.92	40t級(1箇所)
ゴミ置場	6.36	0.11	1箇所
緑地	4.29	0.07	
計	5,988.61	100.00	

竣工図面

開発者	新日本ホームズ株式会社		
開発区域の地名	北九州市戸畑区境川一丁目地内		
図面種別	土地利用計画平面図		
図面番号	6	縮尺	1:250
設計年月日			H10.2.16
設計者	匠建コンサルタント株式会社 北九州事務所 TEL (093)645-5655		