


土地利用計画図 S=1/250

用途別面積表

項目	面積 (m ²)	率 (%)	備考
宅地用地	2,167.68	73.31	全10宅地 (平均宅地面積 A=216.77m ²)
駐在所用地	266.92	9.02	
道路	517.39	17.50	W=6.0m (電柱用地含む)
ごみ置場	5.01	0.17	
開発区域	2,957.00	100.00	

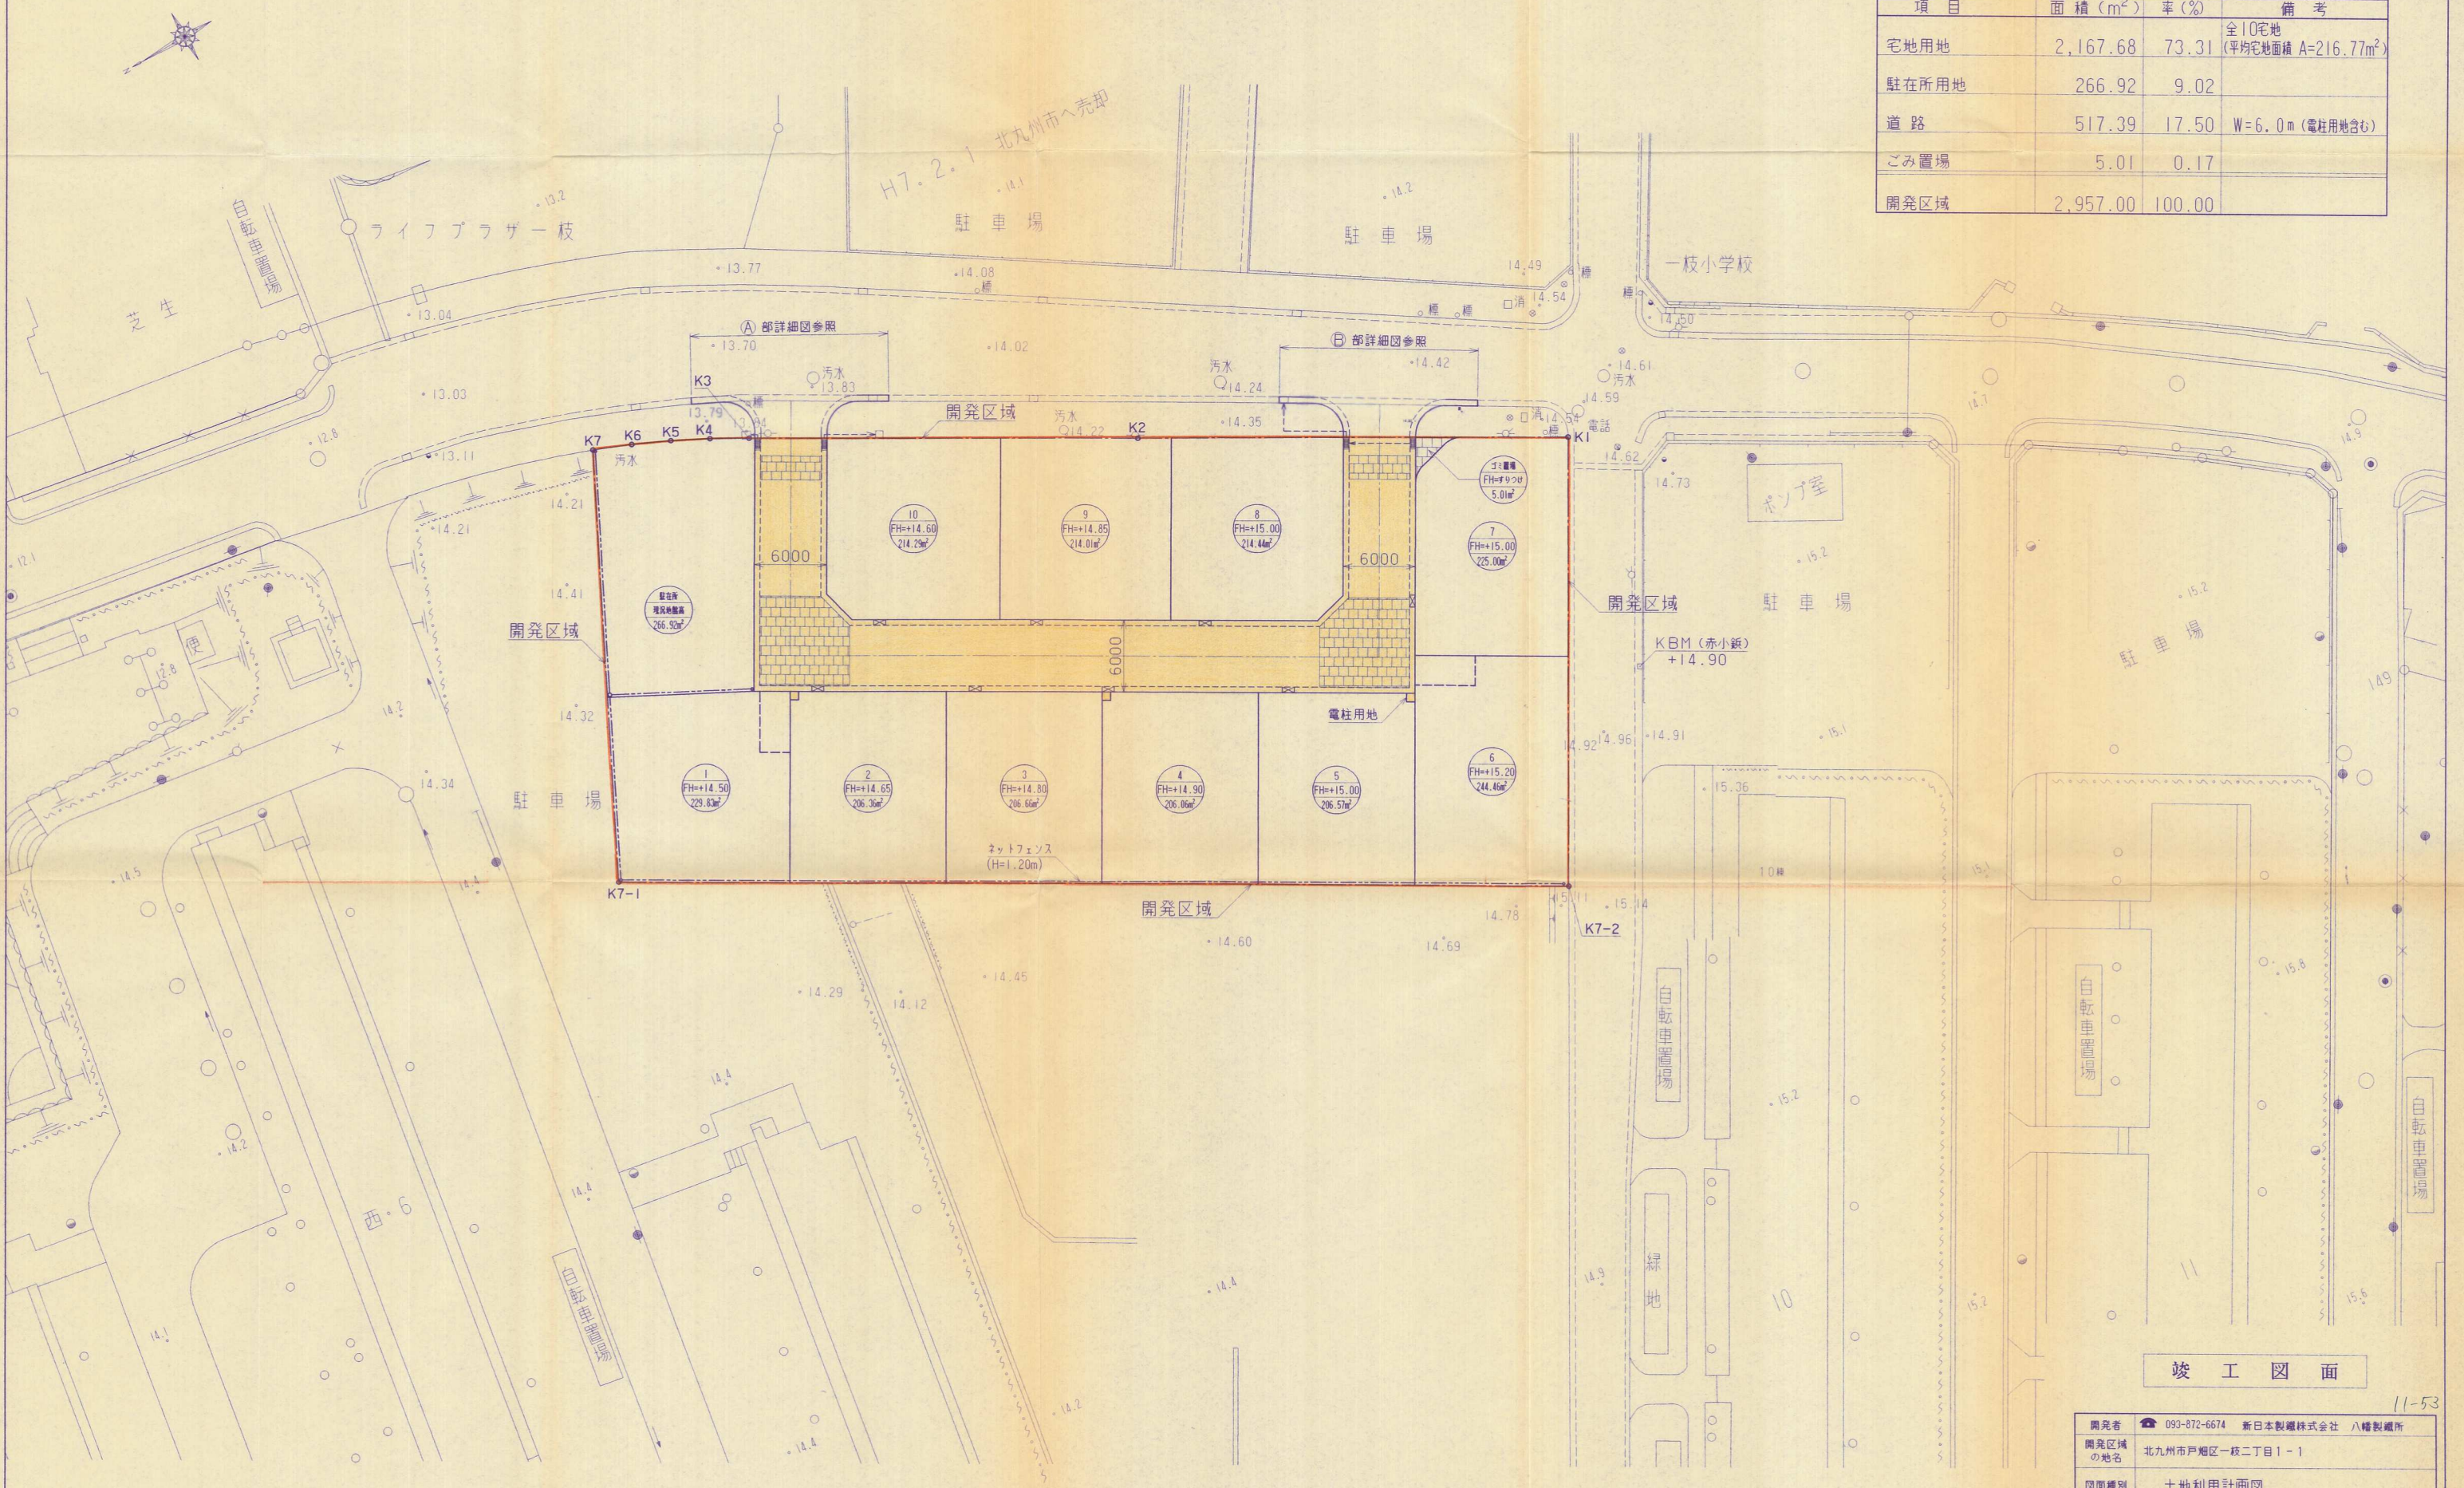

竣工図面

開発者	093-872-6674 新日本製鐵株式会社 八幡製鐵所
開発区域の地名	北九州市戸畑区一様二丁目1-1
図面種別	土地利用計画図
図面番号	6/23
縮尺	図示
設計年月日	平成12年6月
設計者	093 661-4970 株式会社 総尾設計 氏名 古賀 教彦