


平面図 S=1/250

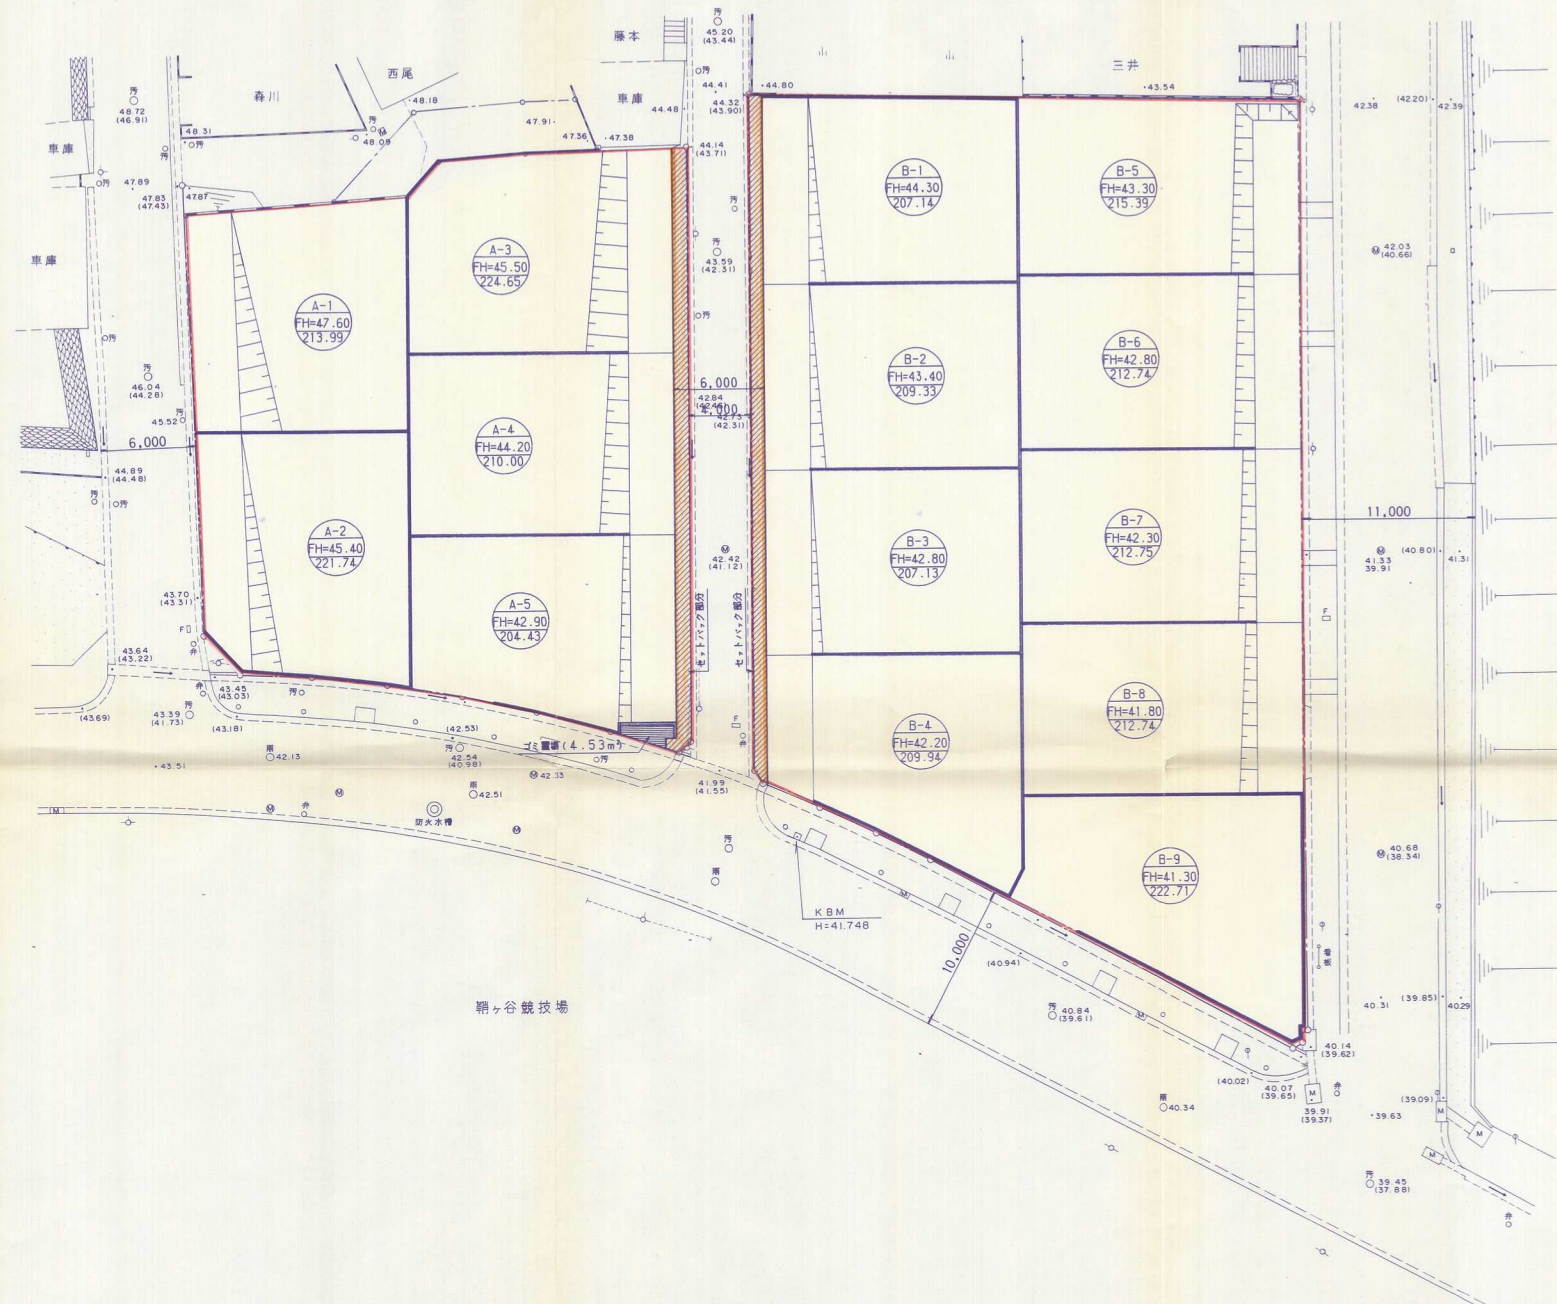

土地利用計画表			
名称	面積 (㎡)	比率 (%)	備考
宅地	2,984.68	97.08	14区画(A=213)
道路	82.41	2.68	セットバック部分
ゴミ置場	4.53	0.15	1箇所
未利用地	2.72	0.09	
計	3,074.34	100.00	

竣工図面

開発者	株式会社日鉄ライフ 八幡支店		
開発区域の地名	北九州市戸畑区西粕ヶ谷町地内		
図面種別	土地利用計画平面図		
図面番号	縮尺	設計年月日	
6	1:250		
設計者	匠建コンサルタント株式会社 北九州事務所 TEL (093)645-5655		