


土地用途計画図 S=1/500

土地用途集計表

名称	面積 m ²	比率 %
練習場	14808.27	68.0
建物	1675.34	7.7
法面	1426.85	6.5
植栽帯	825.94	3.8
グリーン	716.10	3.3
進入路	328.36	1.5
小計	19780.86	
駐車場	2000.00	9.2
計	21780.86	100.0

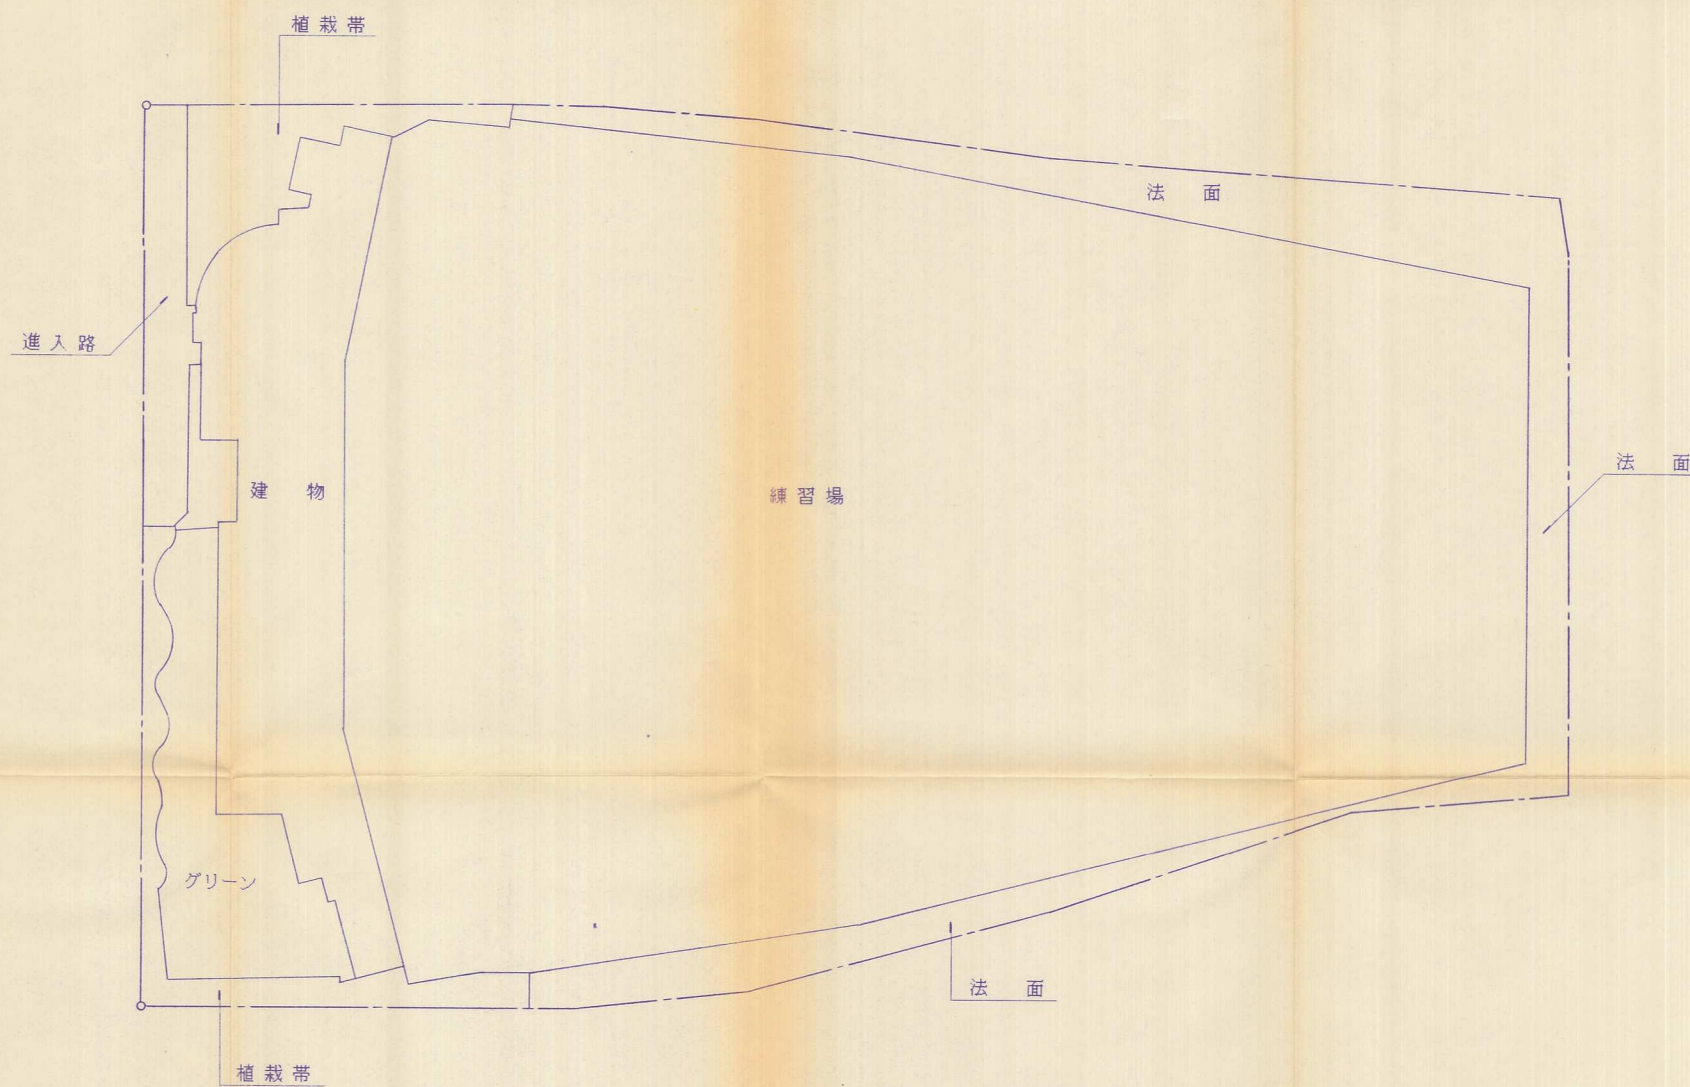

竣工図面

開 発 者	〒671-2380 株式会社 テツビル		
開発区域 の地名	北九州市戸畑区東瀬ヶ谷48番外		
図面 種別	土地用途計画図		
図面番号	縮 尺	設計年月日	
7/16	1/500		
設 計 者	093 〒661-4970	株式会社 氏名	松尾設計 古賀敦彦