


土地利用計画図 S=1/500

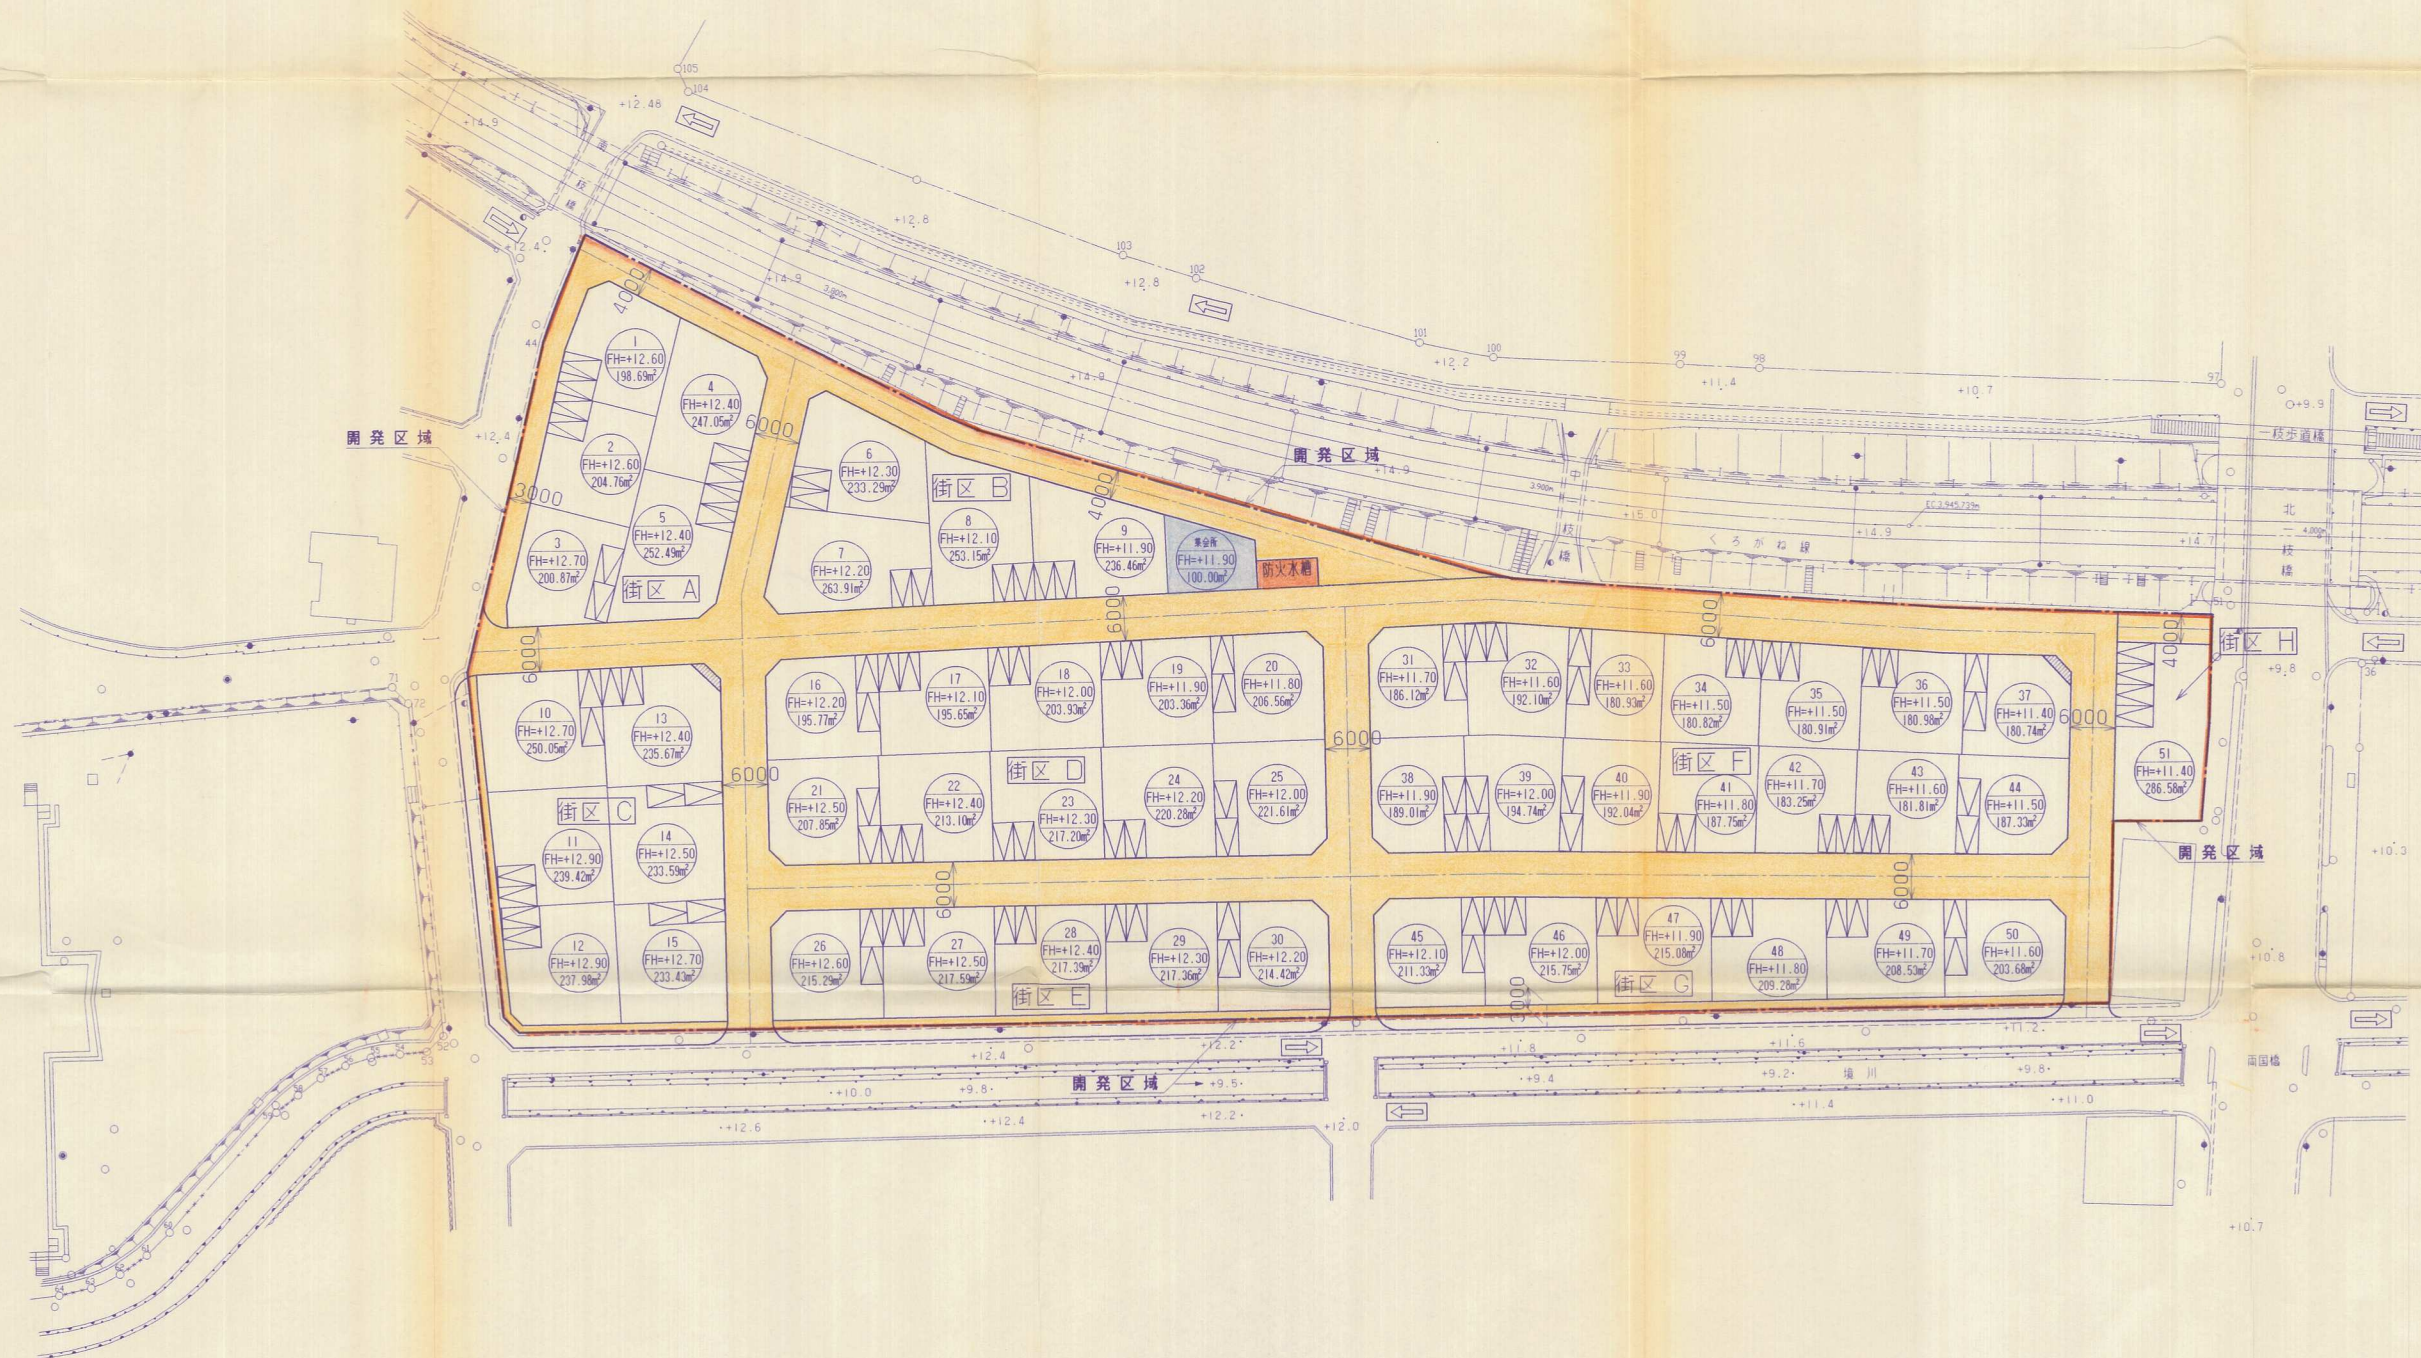

ごみ置場 N = ヲ所

竣工図面

開発者	 093-872-6674	新日本製鐵株式会社	八幡製鐵所
開発区域の地名	北九州市戸畑区一 3-1-3		
図面種別	土地利用計画図		
図面番号	縮尺	設計年月日	
/	図示	平成11年 3月	
設計者	093 661-4970	株式会社 松尾設計 氏名 古賀 敦彦	