


土地利用計画図 S=1/1000

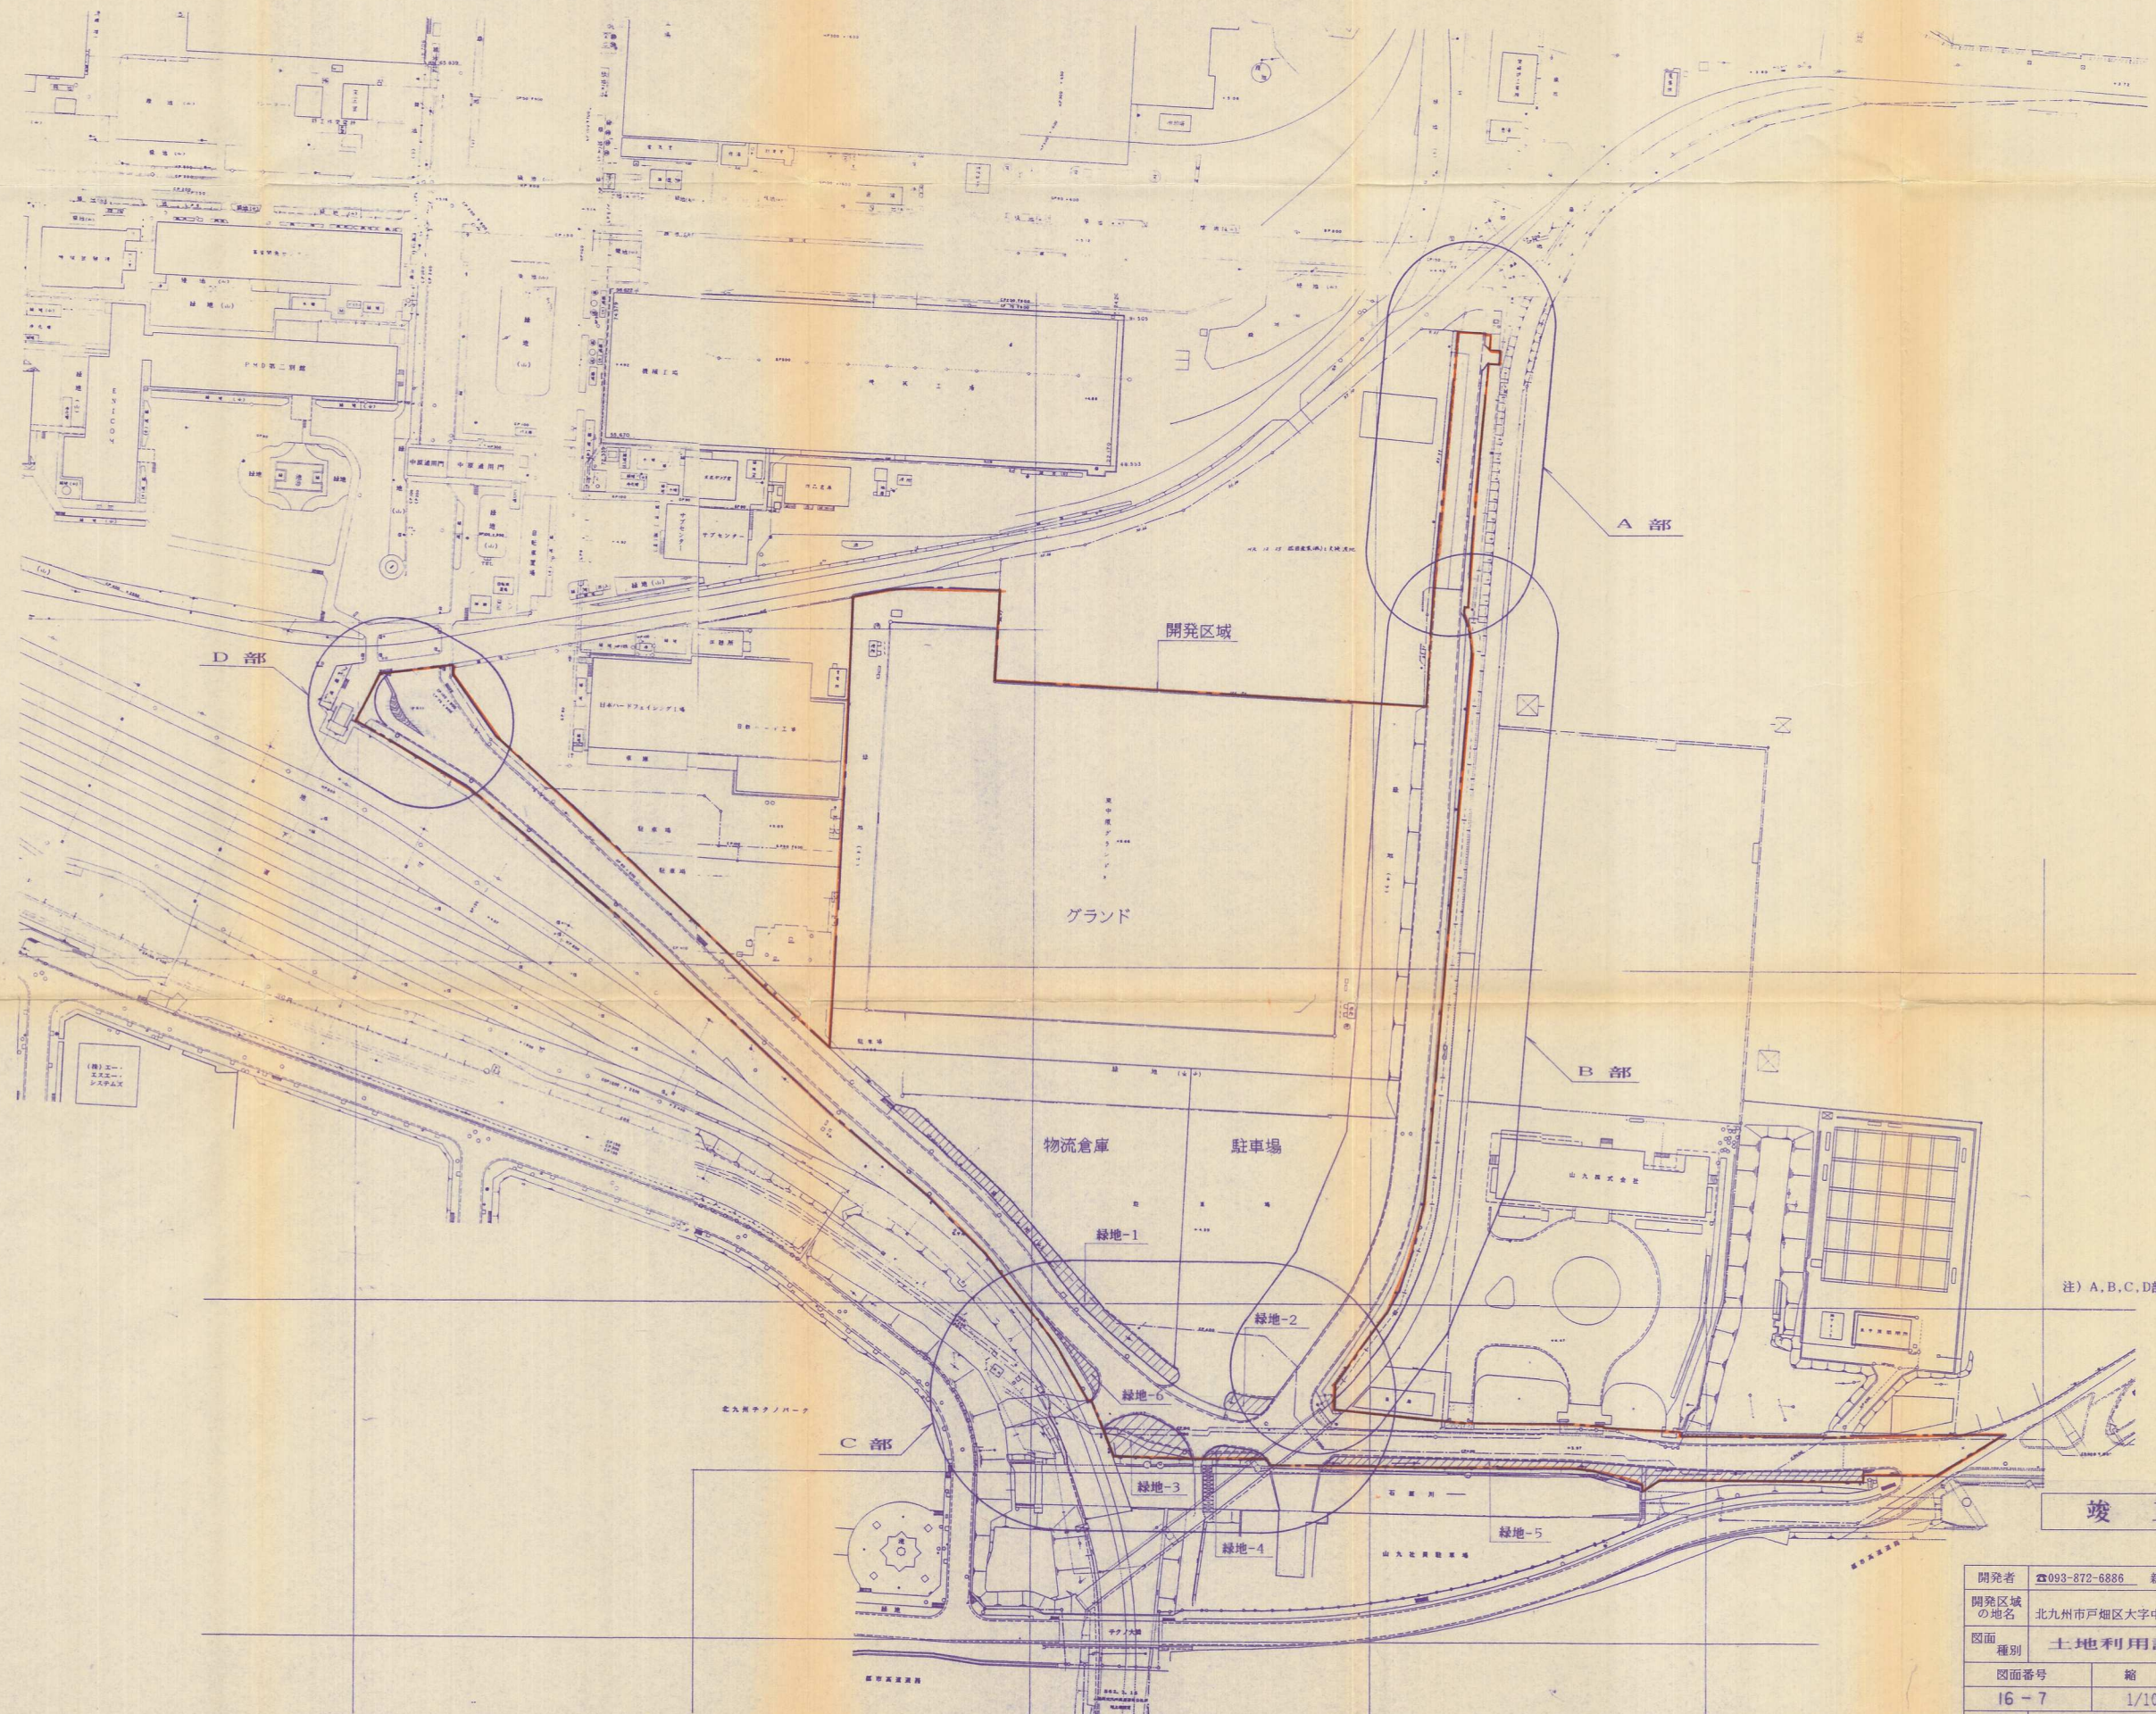

注) A, B, C, D部については、別紙詳細図を参照

竣工図

開発者	093-872-6886	新日本製鐵株式会社	八幡製鐵所
開発区域の地名	北九州市戸畑区大字中原46-134 外		
図面種別	土地利用計画図		
図面番号	縮尺	設計年月日	
16-7	1/1000		
設計者	093-681-4970	株式会社 松尾設計	氏名 古賀 教彦