


開 発 者	新 田 一 寿	TEL 093-741-1940
開発区域の 地名	北九州市若松区大字有毛 字片内3155-1ほか2筆	
図 面 種 別	土地利用計画平面図	
図面番号	縮 尺	平成21年6月27日作成
	S=1:200	
設計者	北九州市小倉北区霧ヶ丘3-14-2 TEL 093- 都市測量設計コンサルタント 代表 横尾	

[竣工図]

土地利用計画平面図 S=1:200

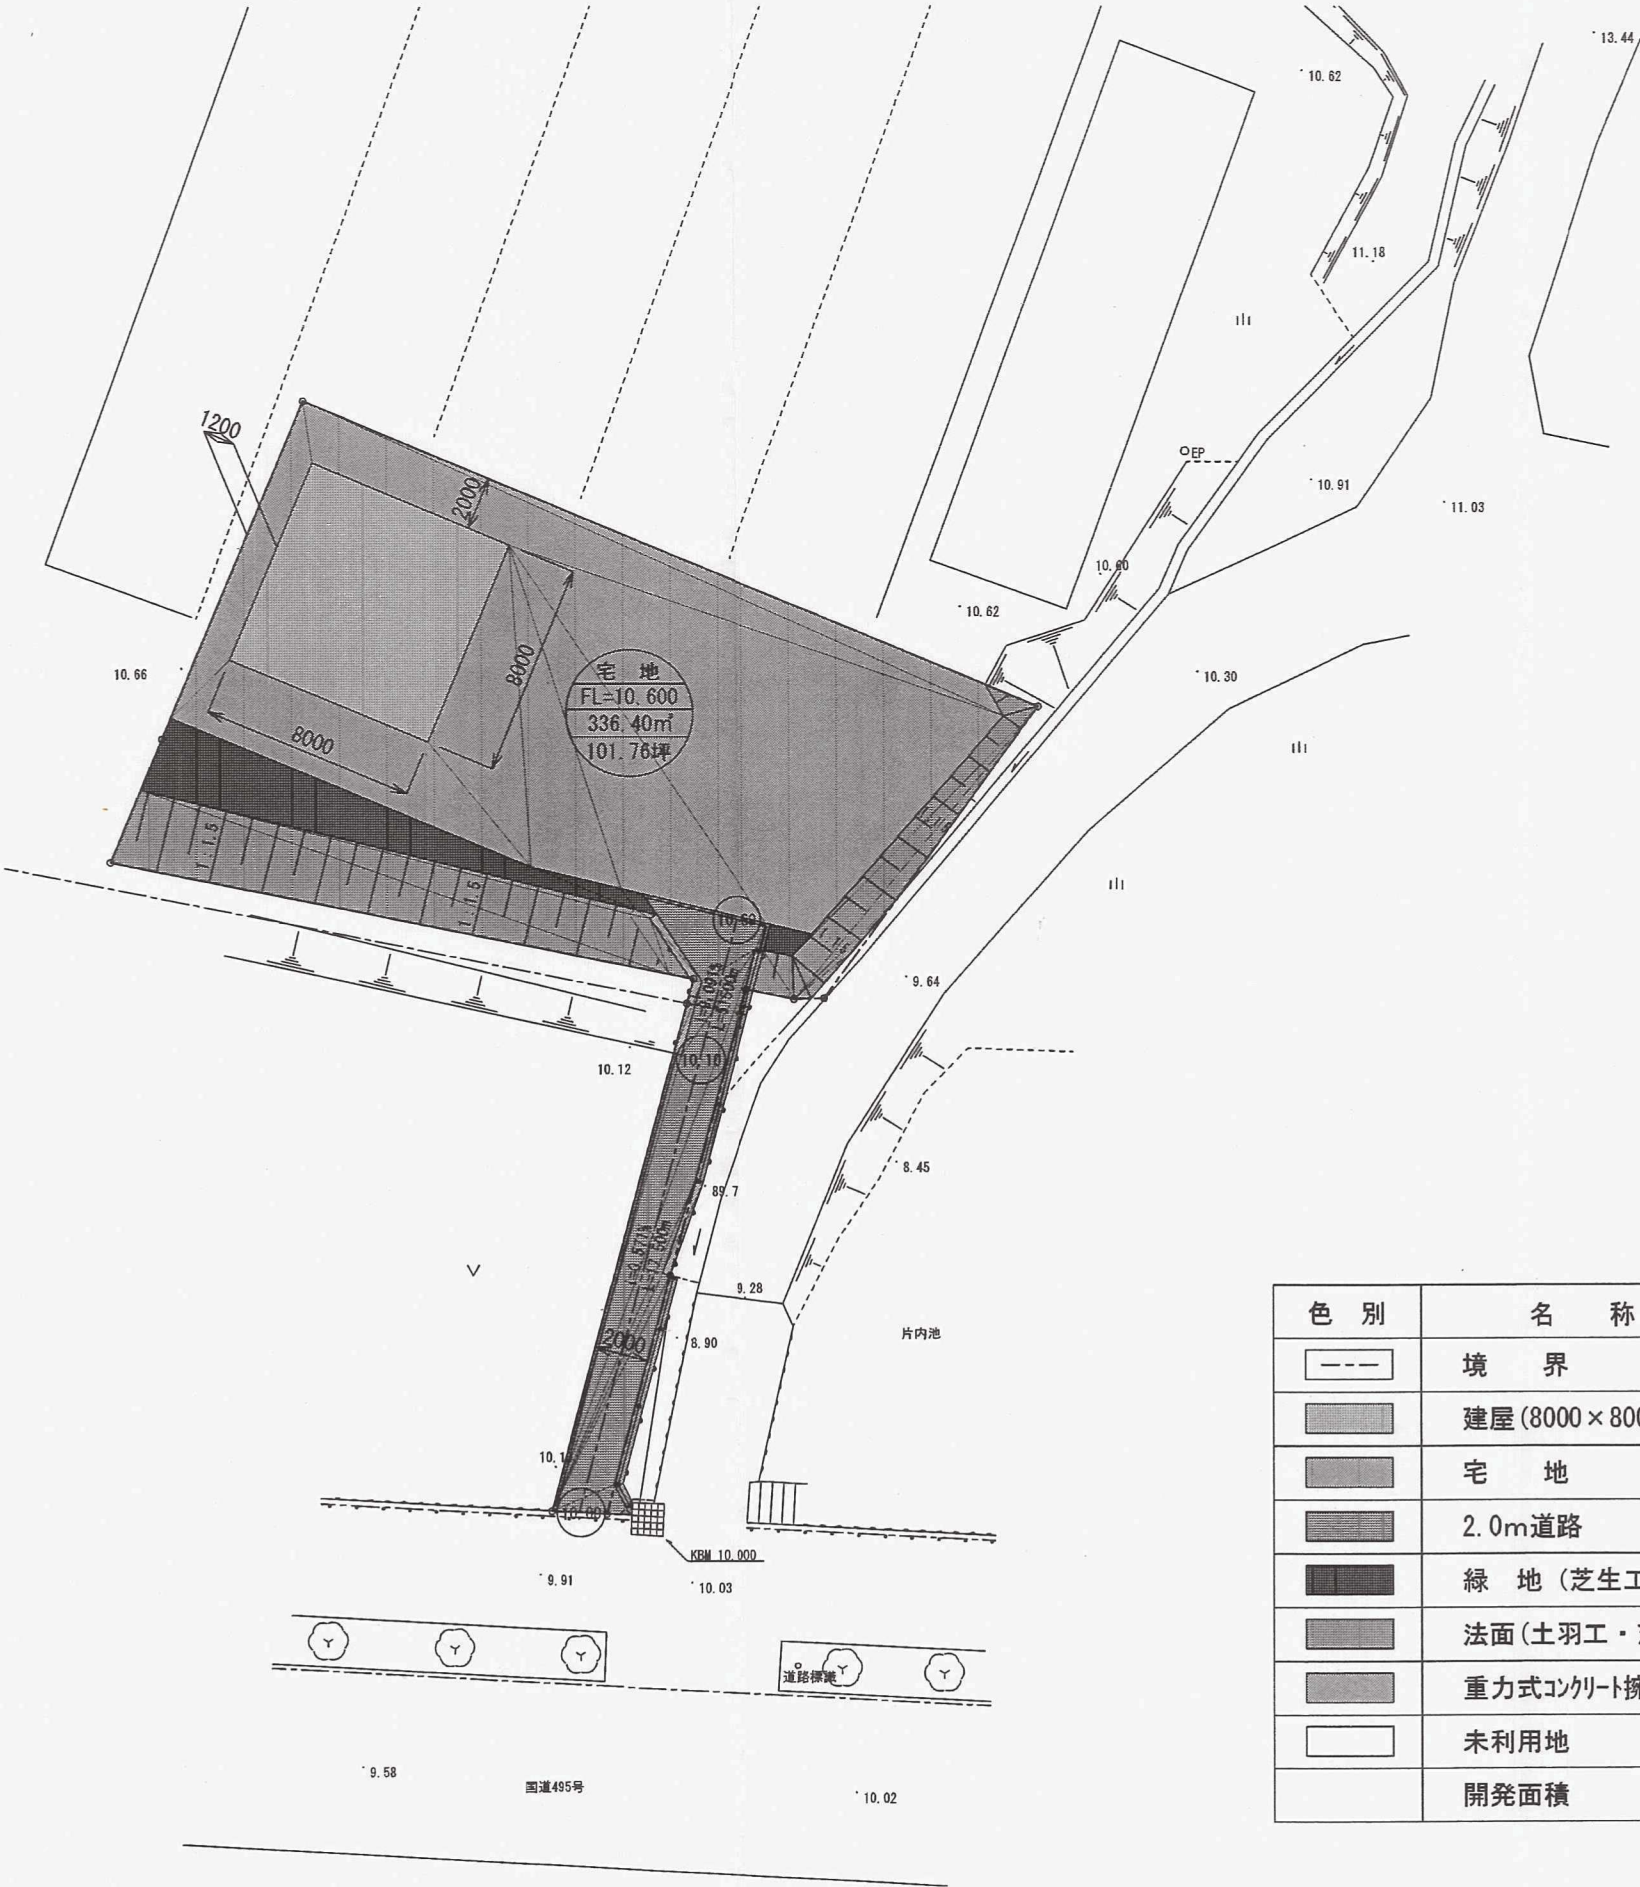


凡 例

色 別	名 称	面積(m²)	面積(坪)	比率(%)
---	境 界	---	---	---
■	建屋(8000×8000)	---	---	---
■	宅 地	336.40	101.76	67.38
■	2.0m道路	51.82	15.68	10.38
■	緑 地(芝生工)	31.42	9.50	6.29
■	法面(土羽工・芝生工)	70.41	21.30	14.10
■	重力式コンクリート擁壁	8.27	2.50	1.66
□	未利用地	0.92	0.28	0.19
	開発面積	499.24	151.02	100.00