
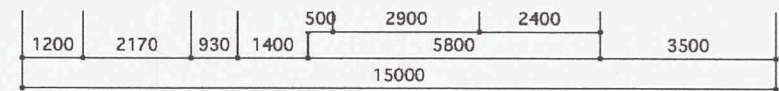


畑

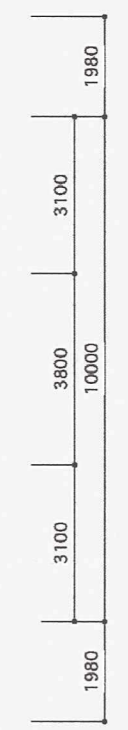

竣工図

用途:	住宅
建築面積:	194.06㎡
延床面積:	142.98㎡

※この図面は計画図面であり、建築申請時（建築基準法、県条例等に基づく）の役所協議によって変更がある為御理解下さい。  
※また、建築材料に関しても価格や規格の変動により変更が出る可能性があります。

木本功次郎 + K's Gallery http://www.ksgallery.com e-mail ksgallery@ksgallery.com phone.0948-23-5440 fax.0948-23-8440	二級建築士 福岡県知事登録第22046号 二級建築士事務所 福岡県知事登録第2-3007 allery	原案	DATE	2009.10.30	(仮称)ワカマツの家 新築工事 土地利用計画図	
			SCALE	1/150		

2/210