


S=1/400

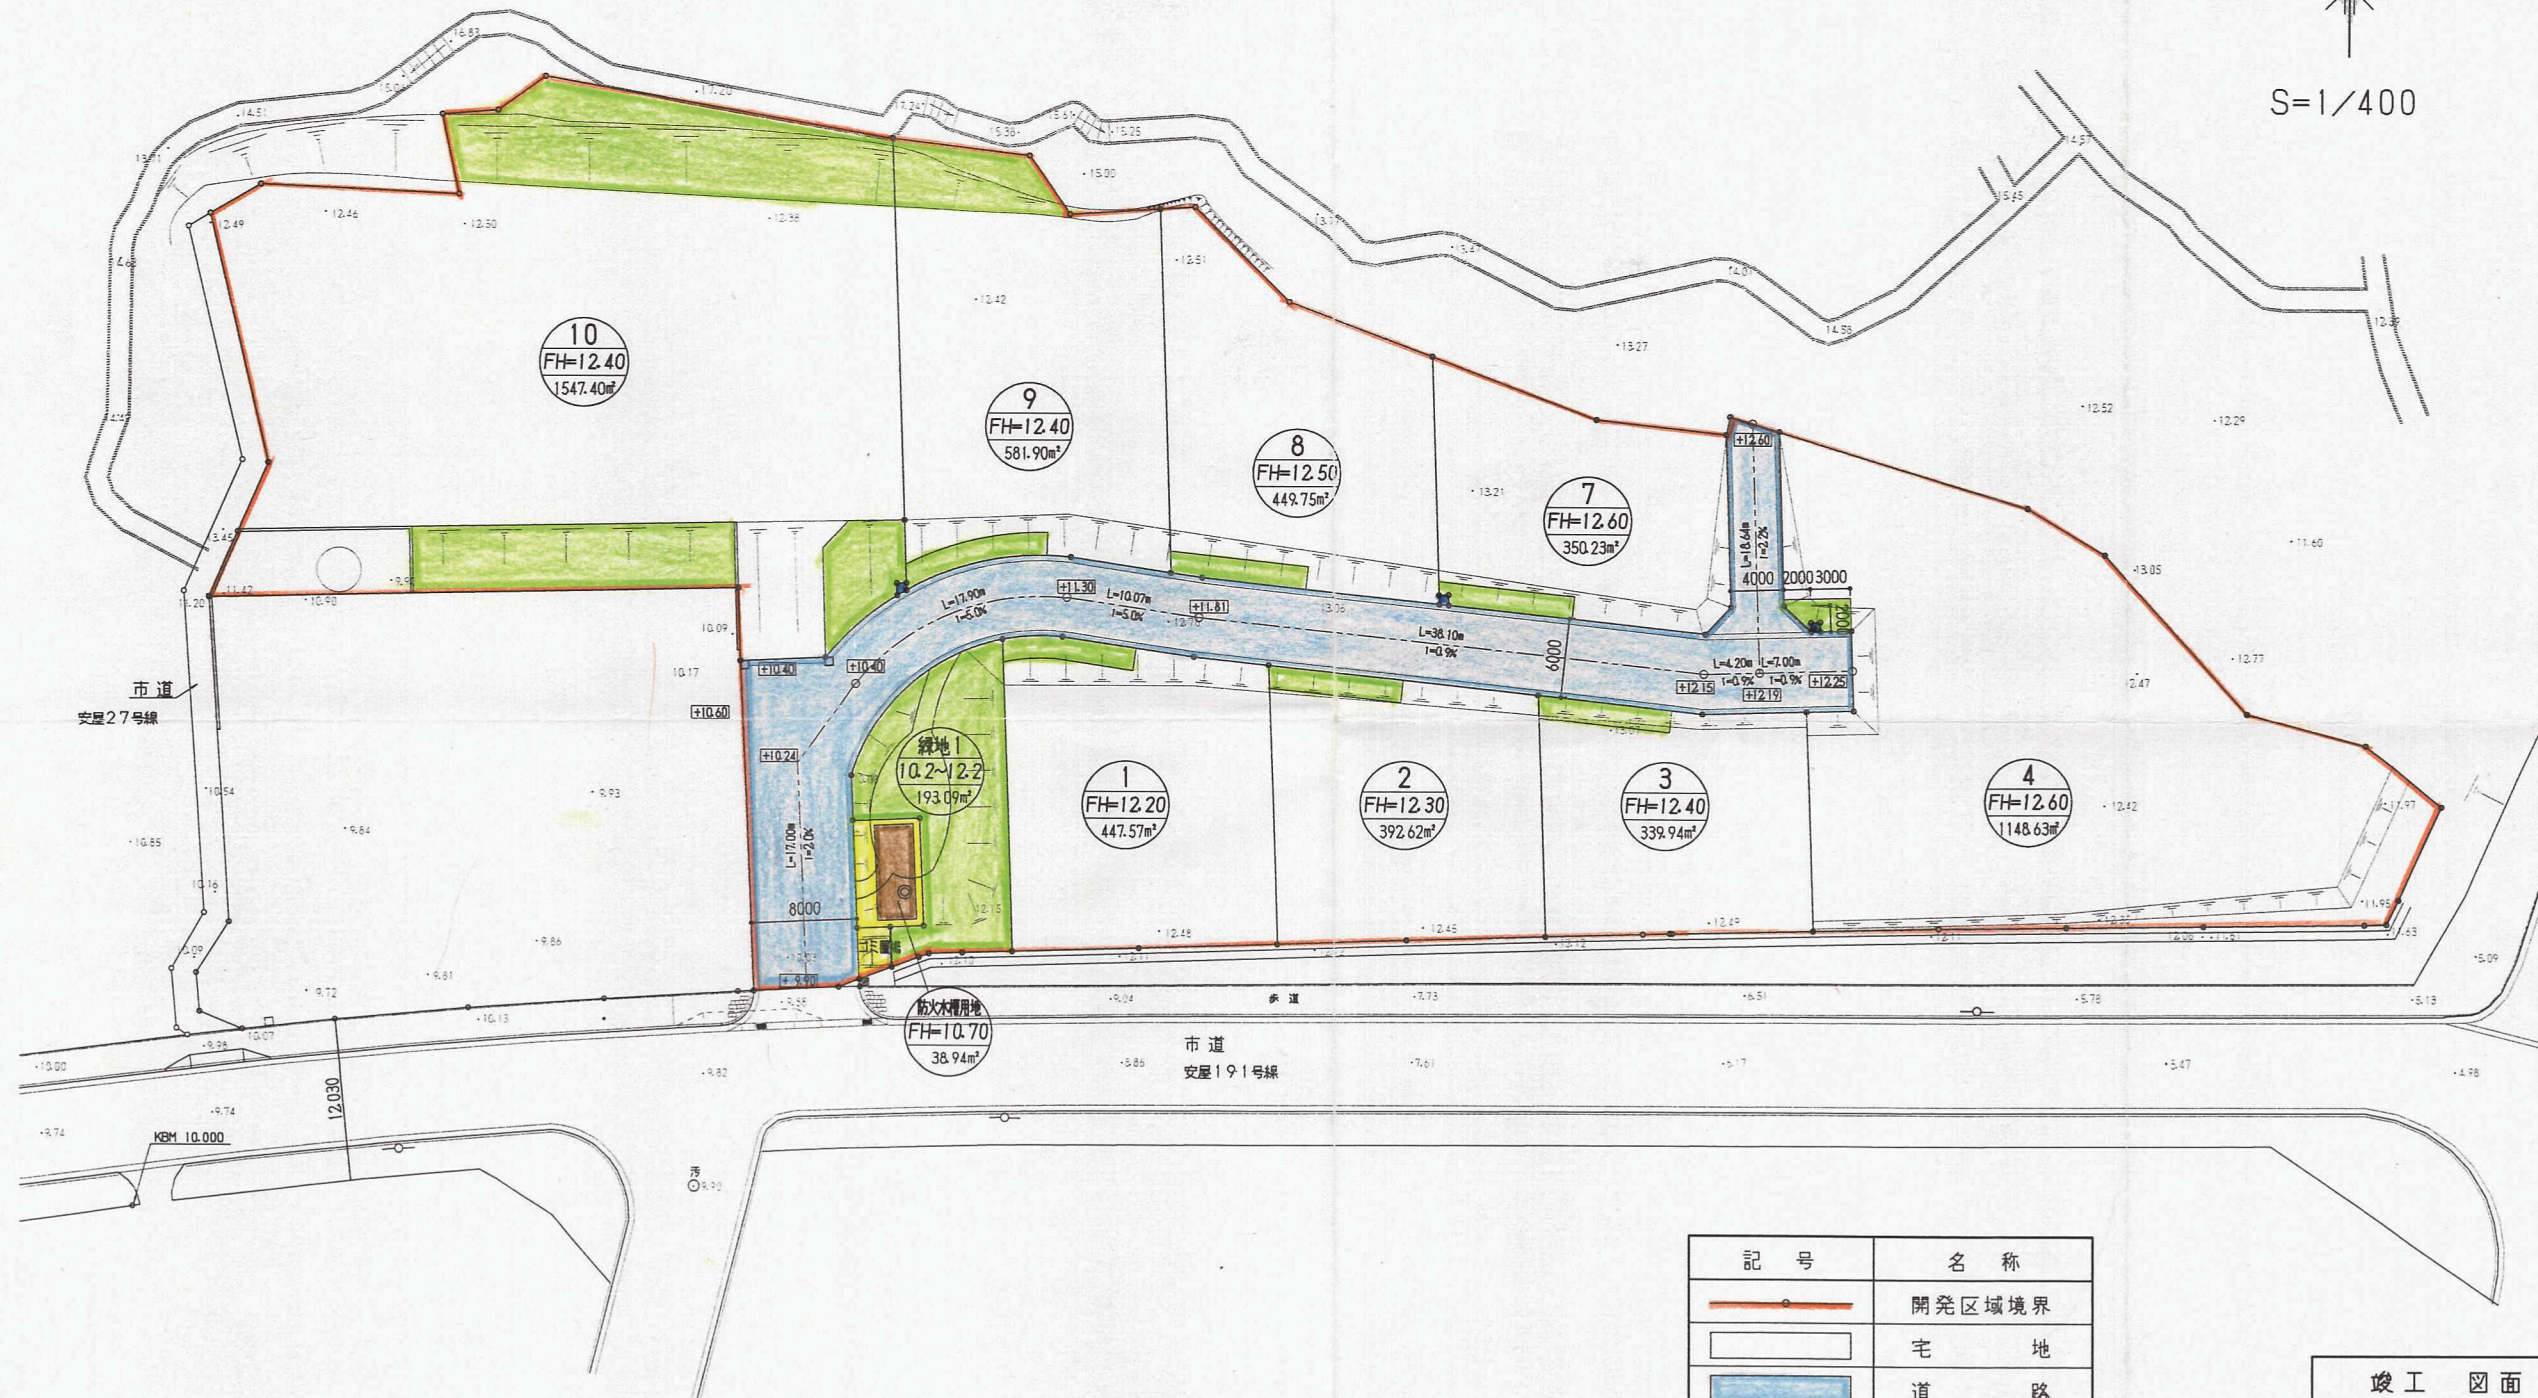

記号	名称
	開発区域境界
	宅地
	道路
	公共用地
	緑地
	防火水槽
	電柱用地
	ガードレール
	既存PCフェンス

竣工図面

開発者	有限会社 朝日農園 代表取締役 鬼丸 博 北九州市小倉北区吉野町11番34号 代表TEL: (093) 922-5667	
開発区域の地名	北九州市若松区大字安屋1783番1	
図面種類	土地利用計画図	
図面番号	縮尺	設計年月日
6	S=1/400	平成18年12月20日
設計者	株式会社 朝日ホーム一級建築士事務所 代表TEL: (093) 922-5667 氏名 笠置 宏明	