


北九州市八幡西区木屋瀬五丁目

土地利用計画平面図 A3版S=1:300

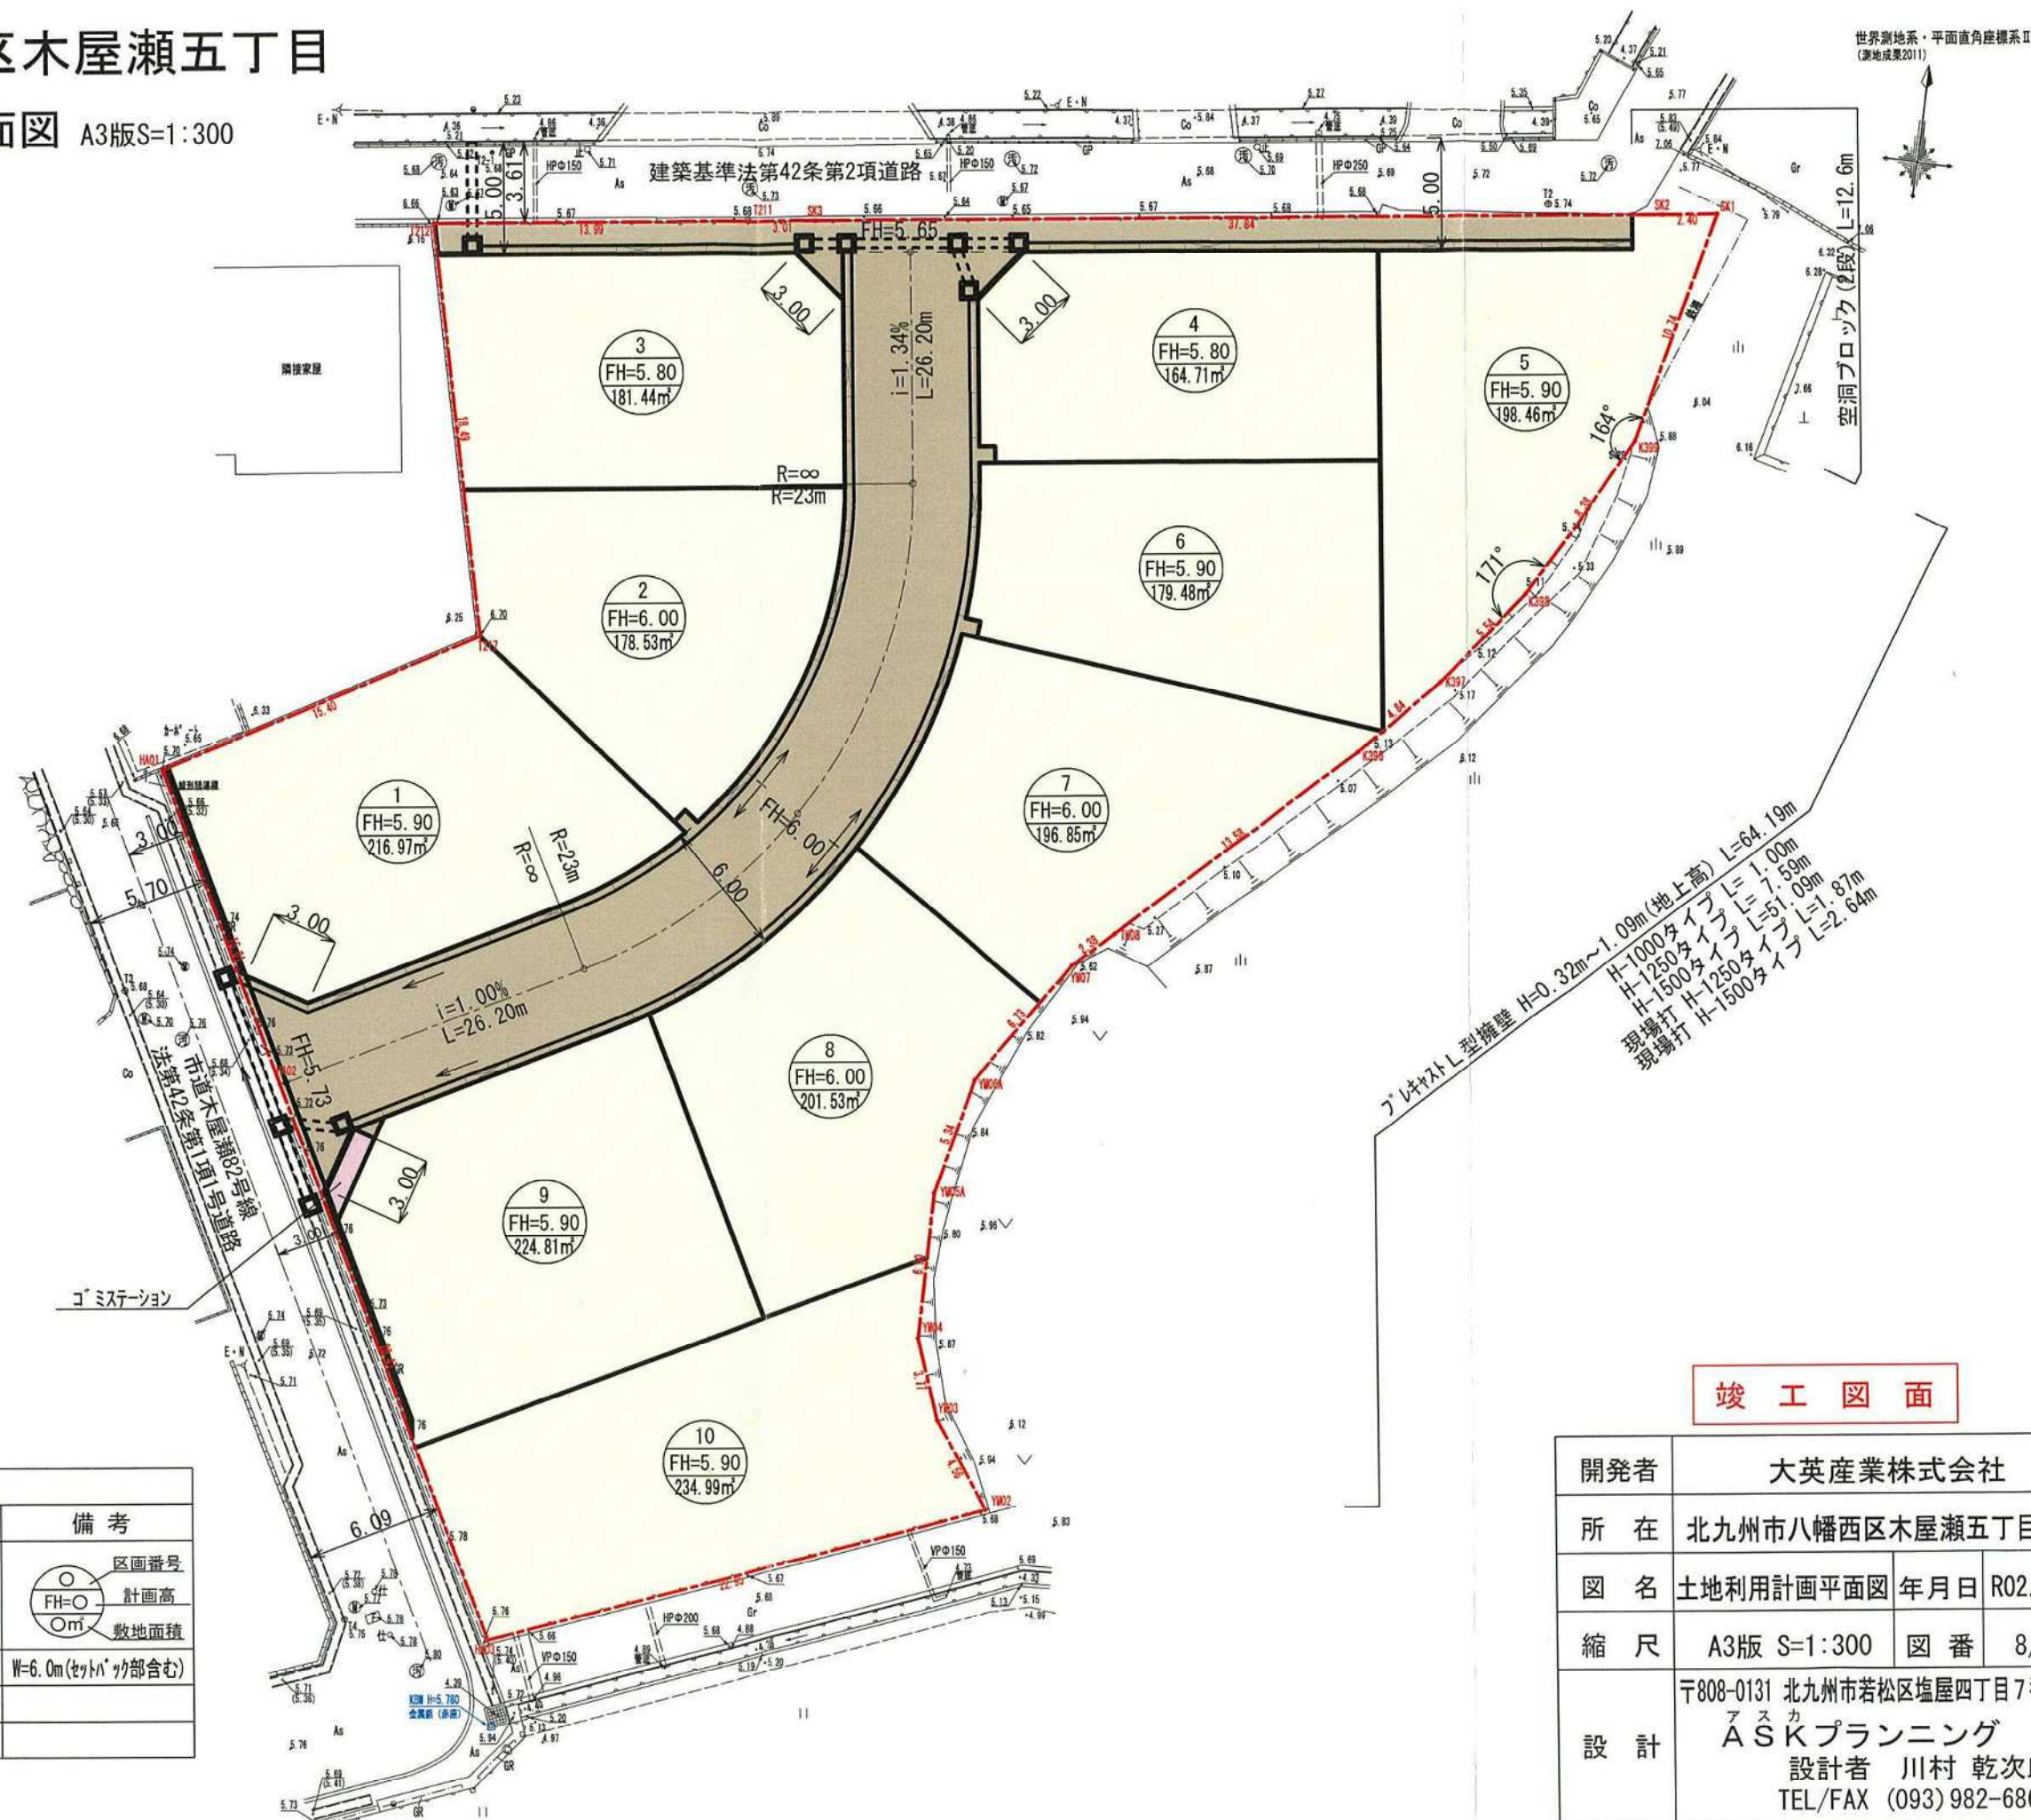

土地利用計画集計表				
種別	面積(m ²)	比率(%)	適用	備考
宅地	1,977.83	82.59		○ 区画番号 FH=○ 計画高 Om 敷地面積
道路	413.48	17.26		W=6.0m (セツパ'カ部含む)
ゴミステーション	3.56	0.15		
開発区域	2,394.87	100.00		

竣工図面

開発者	大英産業株式会社		
所在	北九州市八幡西区木屋瀬五丁目地内		
図名	土地利用計画平面図	年月日	R02. 4. 21
縮尺	A3版 S=1:300	図番	8/22
設計	〒808-0131 北九州市若松区塩屋四丁目7番9号 アスカ ASKプランニング 設計者 川村 乾次郎 TEL/FAX (093) 982-6868		