
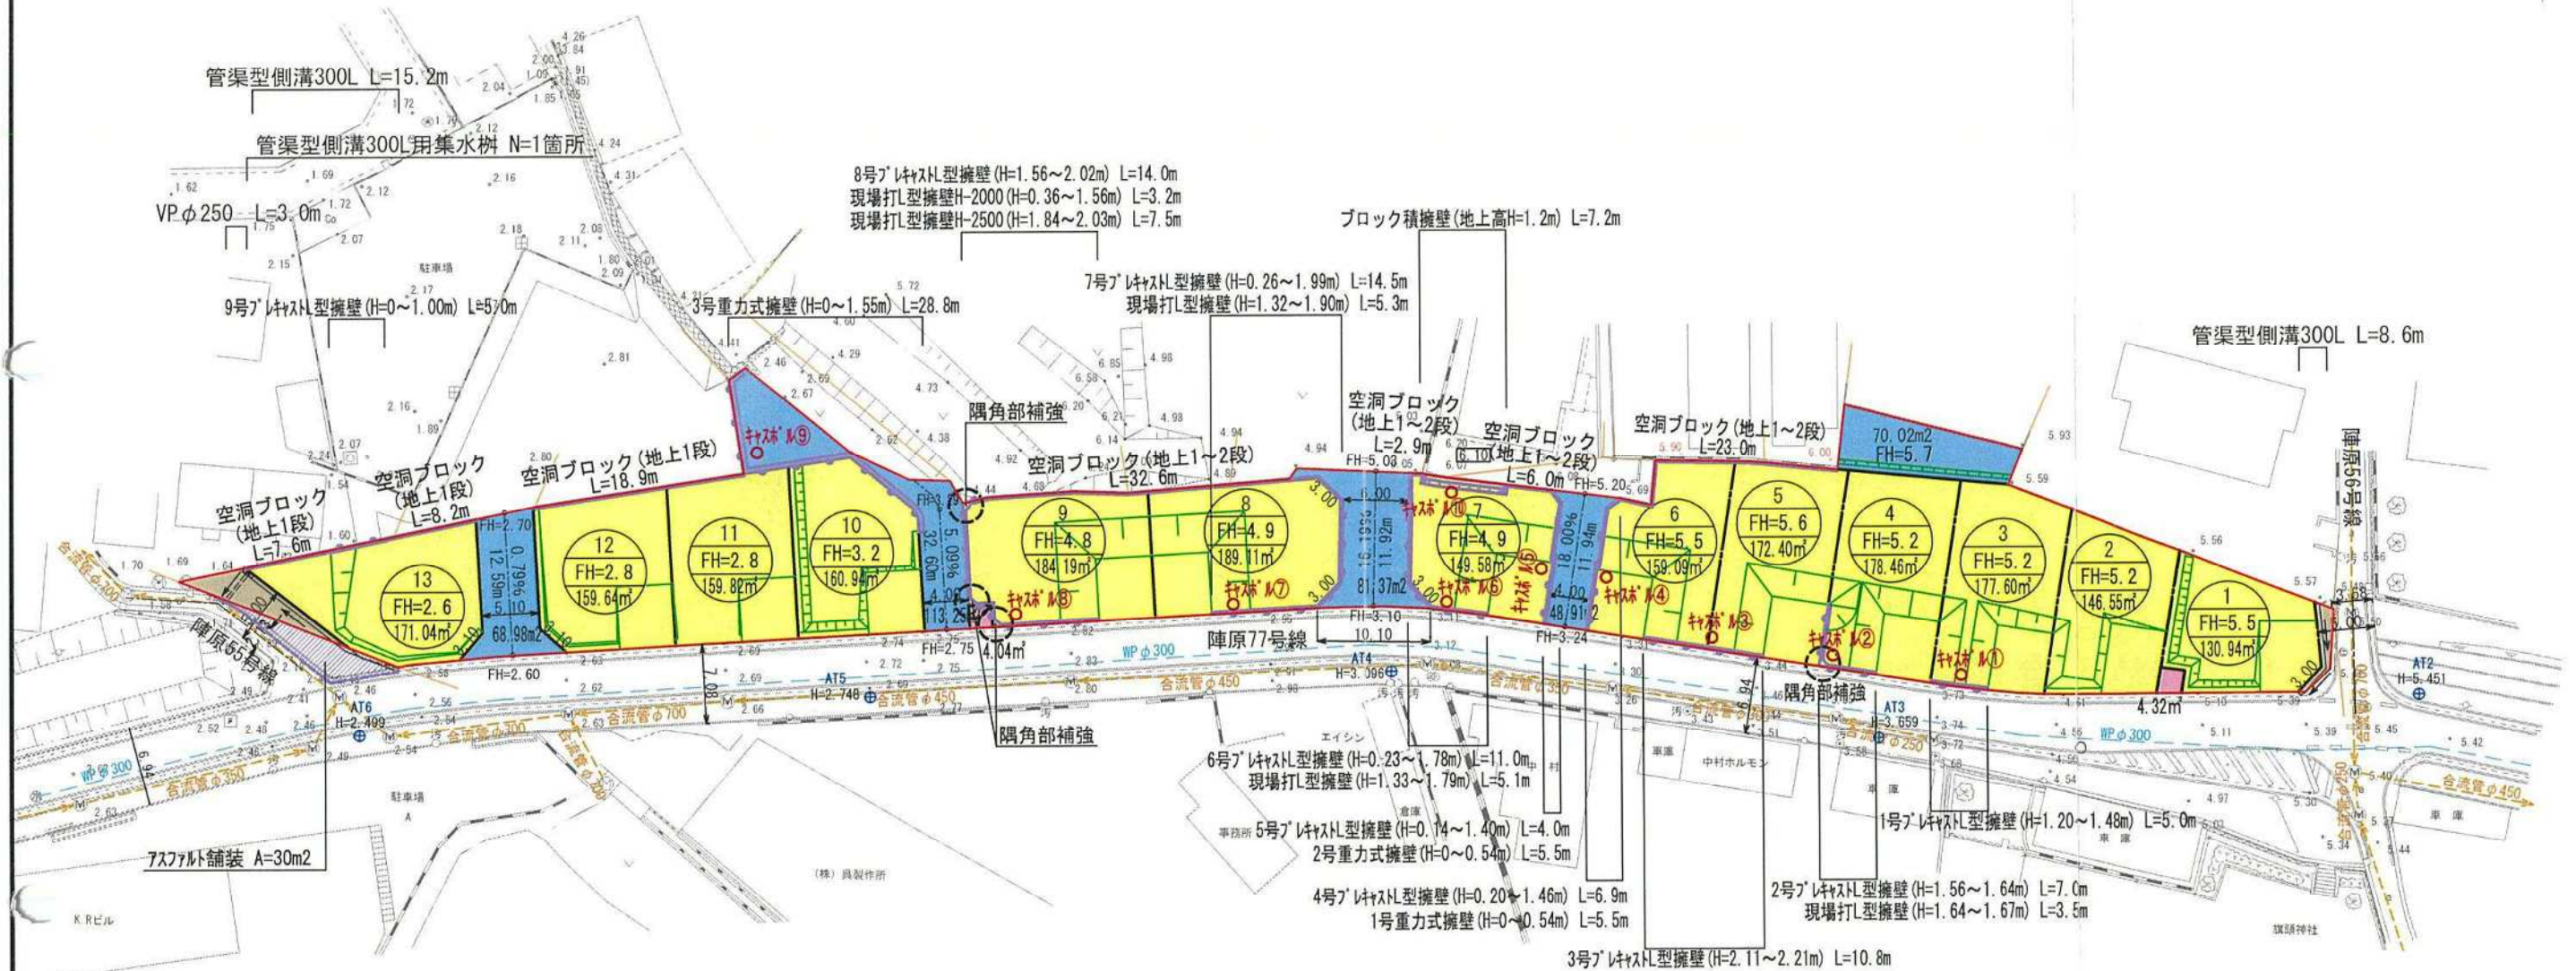


土地利用計画平面図 A1版 S=1/300
A3版 S=1/600

所在：北九州市八幡西区陣原四丁目地内

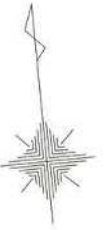

竣工図

凡 例				
種 別	面積 (㎡)	比率 (%)	適用	備 考
宅 地	2,139.36	83.43	宅地戸数13戸	区画番号 FH=O 計画高 敷地面積 【有効面積】
道 路	34.08	1.33		
未利用地	382.53	14.91		
ゴミステーション	8.36	0.33		
開発区域	2,564.33	100.00		

準工業地域	建ぺい率	60%
	容積率	200%

開発者	株式会社 海王		
所 在	八幡西区陣原四丁目地内		
図 名	土地利用計画平面図	年月日	R03.06.07
縮 尺	A3版 S=1:600	図 番	7 / 21
設 計	〒822-0008 福岡県直方市湯野原二丁目14-31 ワイズプラス 設計者 松田 浩一 TEL/FAX (0949) 35-7276		