


土地利用計画図

S=1:250

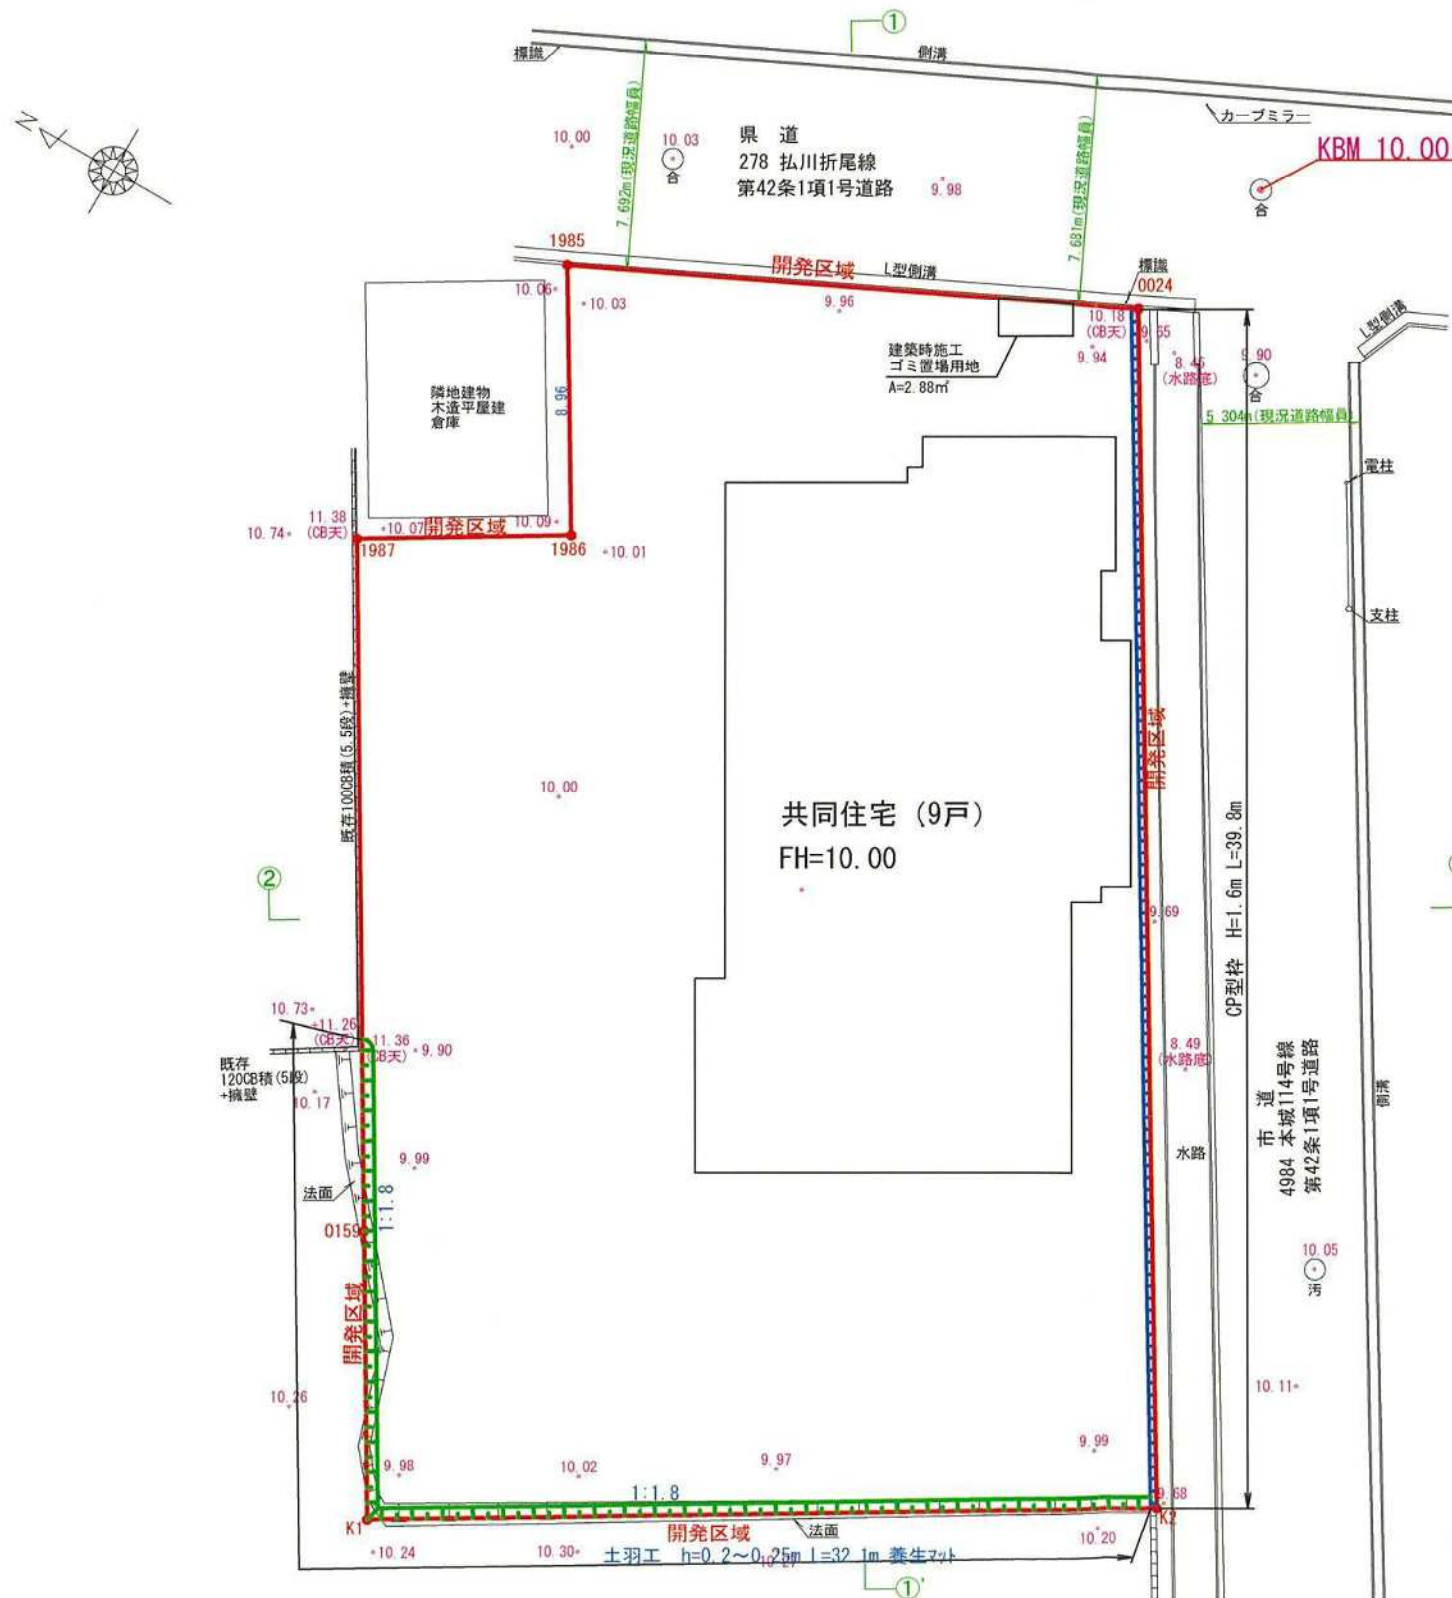

竣工图

開発者	TEL	芹田 孝吉	
開発区域 の地名	北九州市八幡西区大字本城2812-1		
図面 種類	土地利用計画図		
図面番号		縮尺	設計年月日
6		1:250	03・05・25
設計者	北九州市小倉北区鍛冶町1丁目10番10号 氏名 嶋 竜憲 積水ハウス㈱九州北支店営業所北九州事務所 TEL 093-513-0450		

503101