


北九州市八幡西区町上津役西二丁目地内

土地利用計画平面図 A3版 S=1:300



土地利用集計表				
種別	面積(m ²)	比率(%)	適用	備考
宅地	1,254.75 [1,193]	62.97 [59.87]	宅地戸数6戸	区画番号 FH=○ 計画高 ○m 敷地面積
道路	437.15	21.94		W=5.0m
付替道路	8.26	0.41		W=2.0m
法面	291.10	14.56		
ゴミステーション	2.30	0.12		
開発区域	1,992.56	100.00		

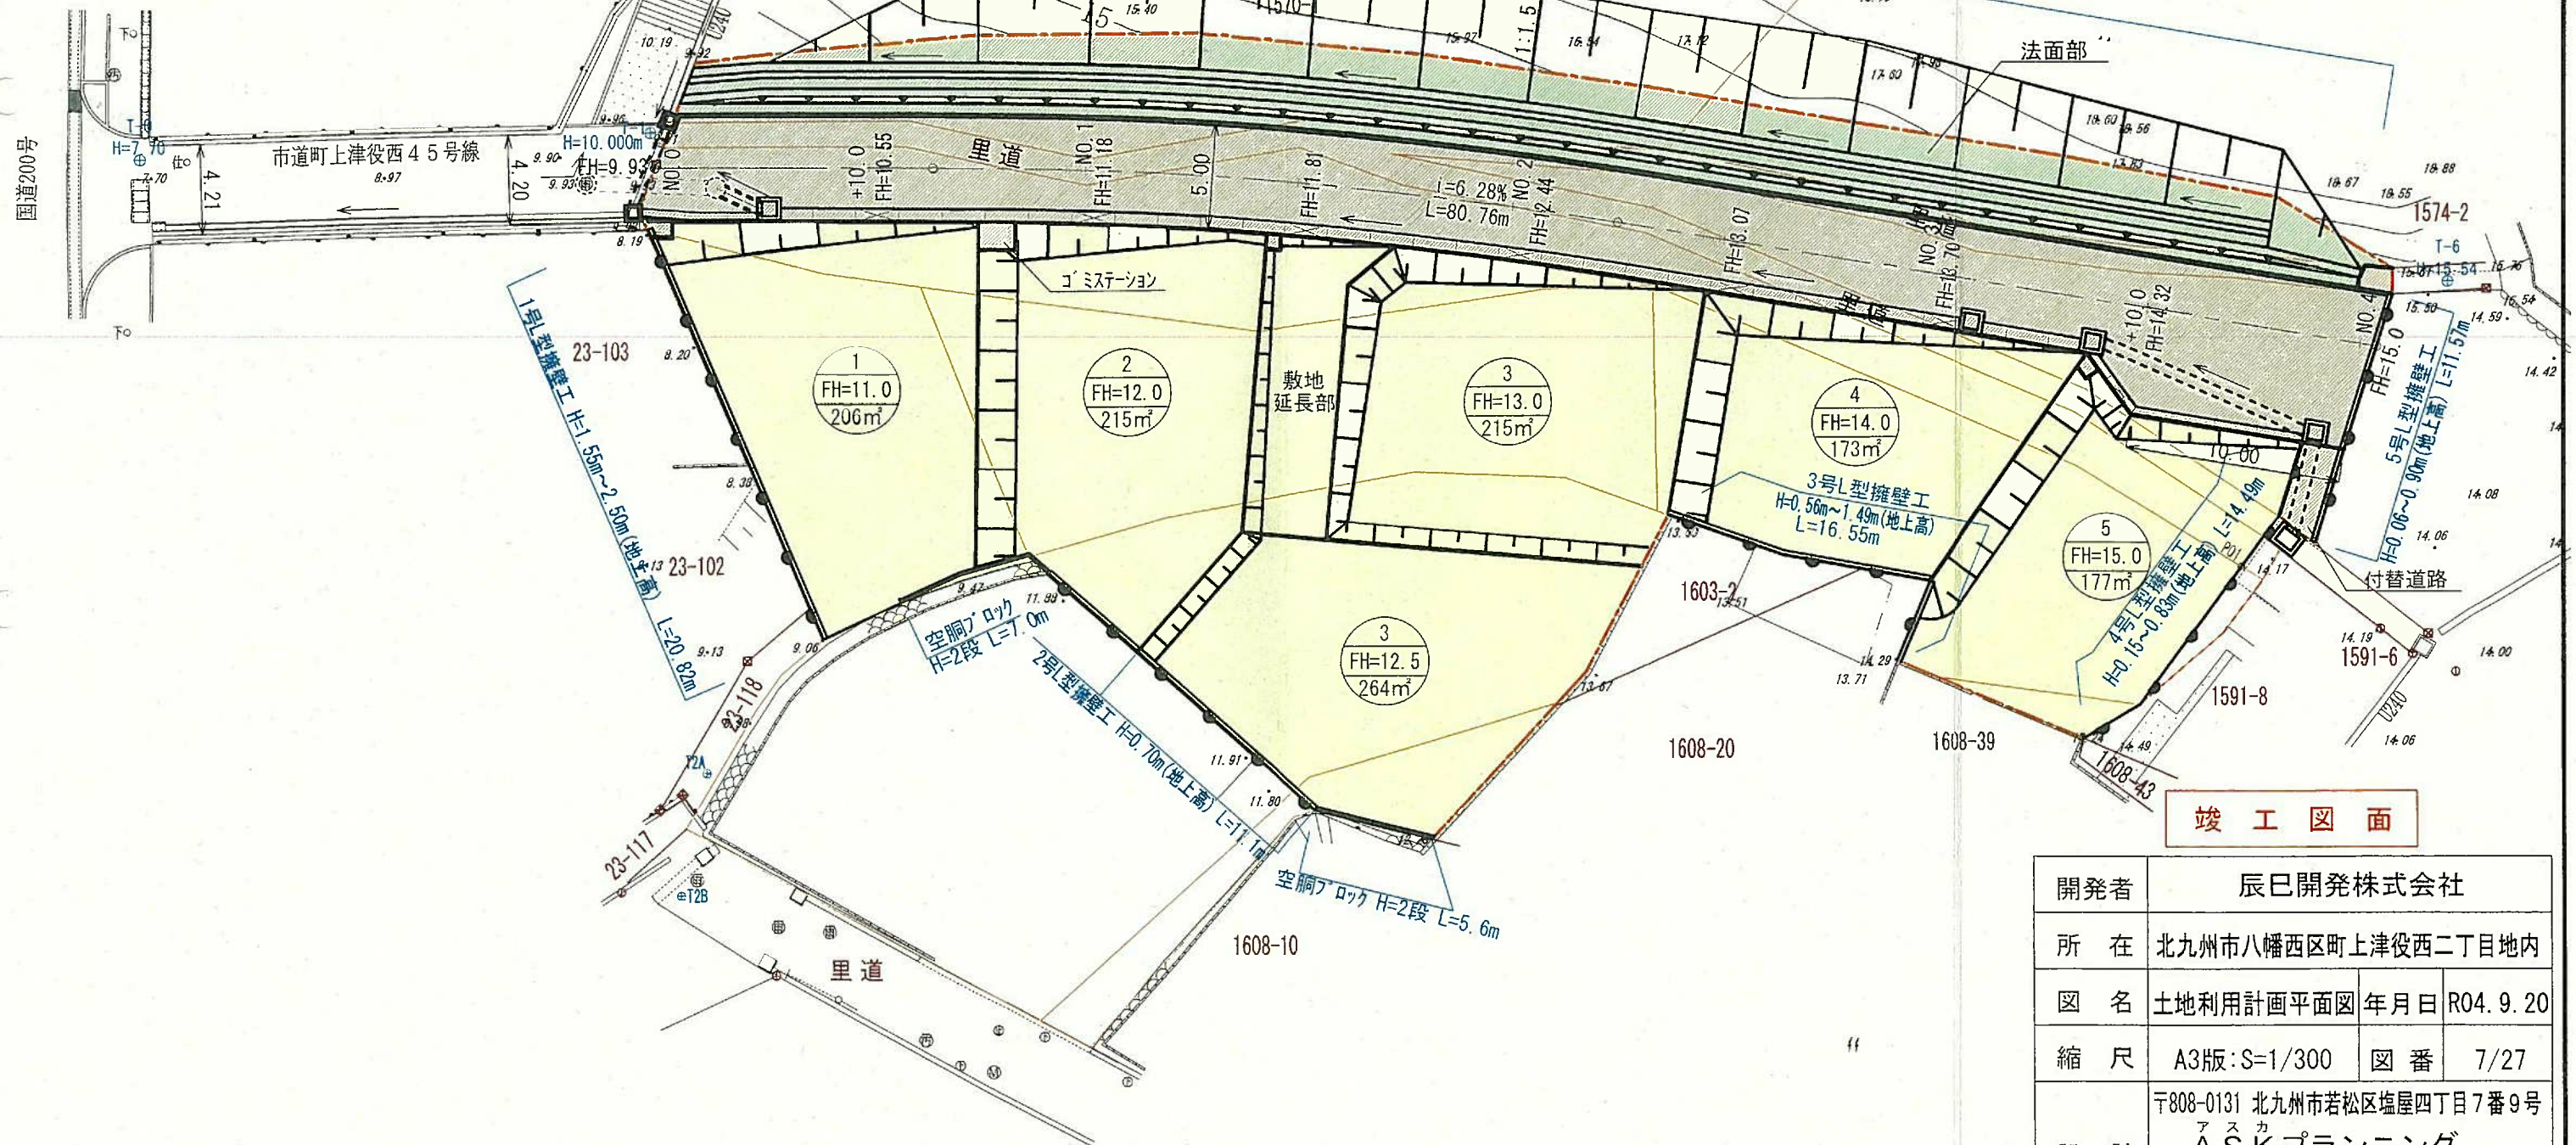

竣工図面

開発者	辰巳開発株式会社		
所在	北九州市八幡西区町上津役西二丁目地内		
図名	土地利用計画平面図	年月日	R04.9.20
縮尺	A3版:S=1/300	図番	7/27
設計	〒808-0131 北九州市若松区塩屋四丁目7番9号 A S K プランニング 設計者 川村 乾次郎 TEL/FAX (093) 982-6868		