


種 別	面 積	摘 要
宅 地	A= 3401.34㎡	
道 路	A= 497.00㎡	北九州市帰属
道 路	A= 112.26㎡	開発者管理
通 路	A= 56.87㎡	開発者管理
ゴミ置場	A= 11.00㎡	開発者管理
緑 地	A= 151.14㎡	開発者管理
合 計	A= 4229.61㎡	

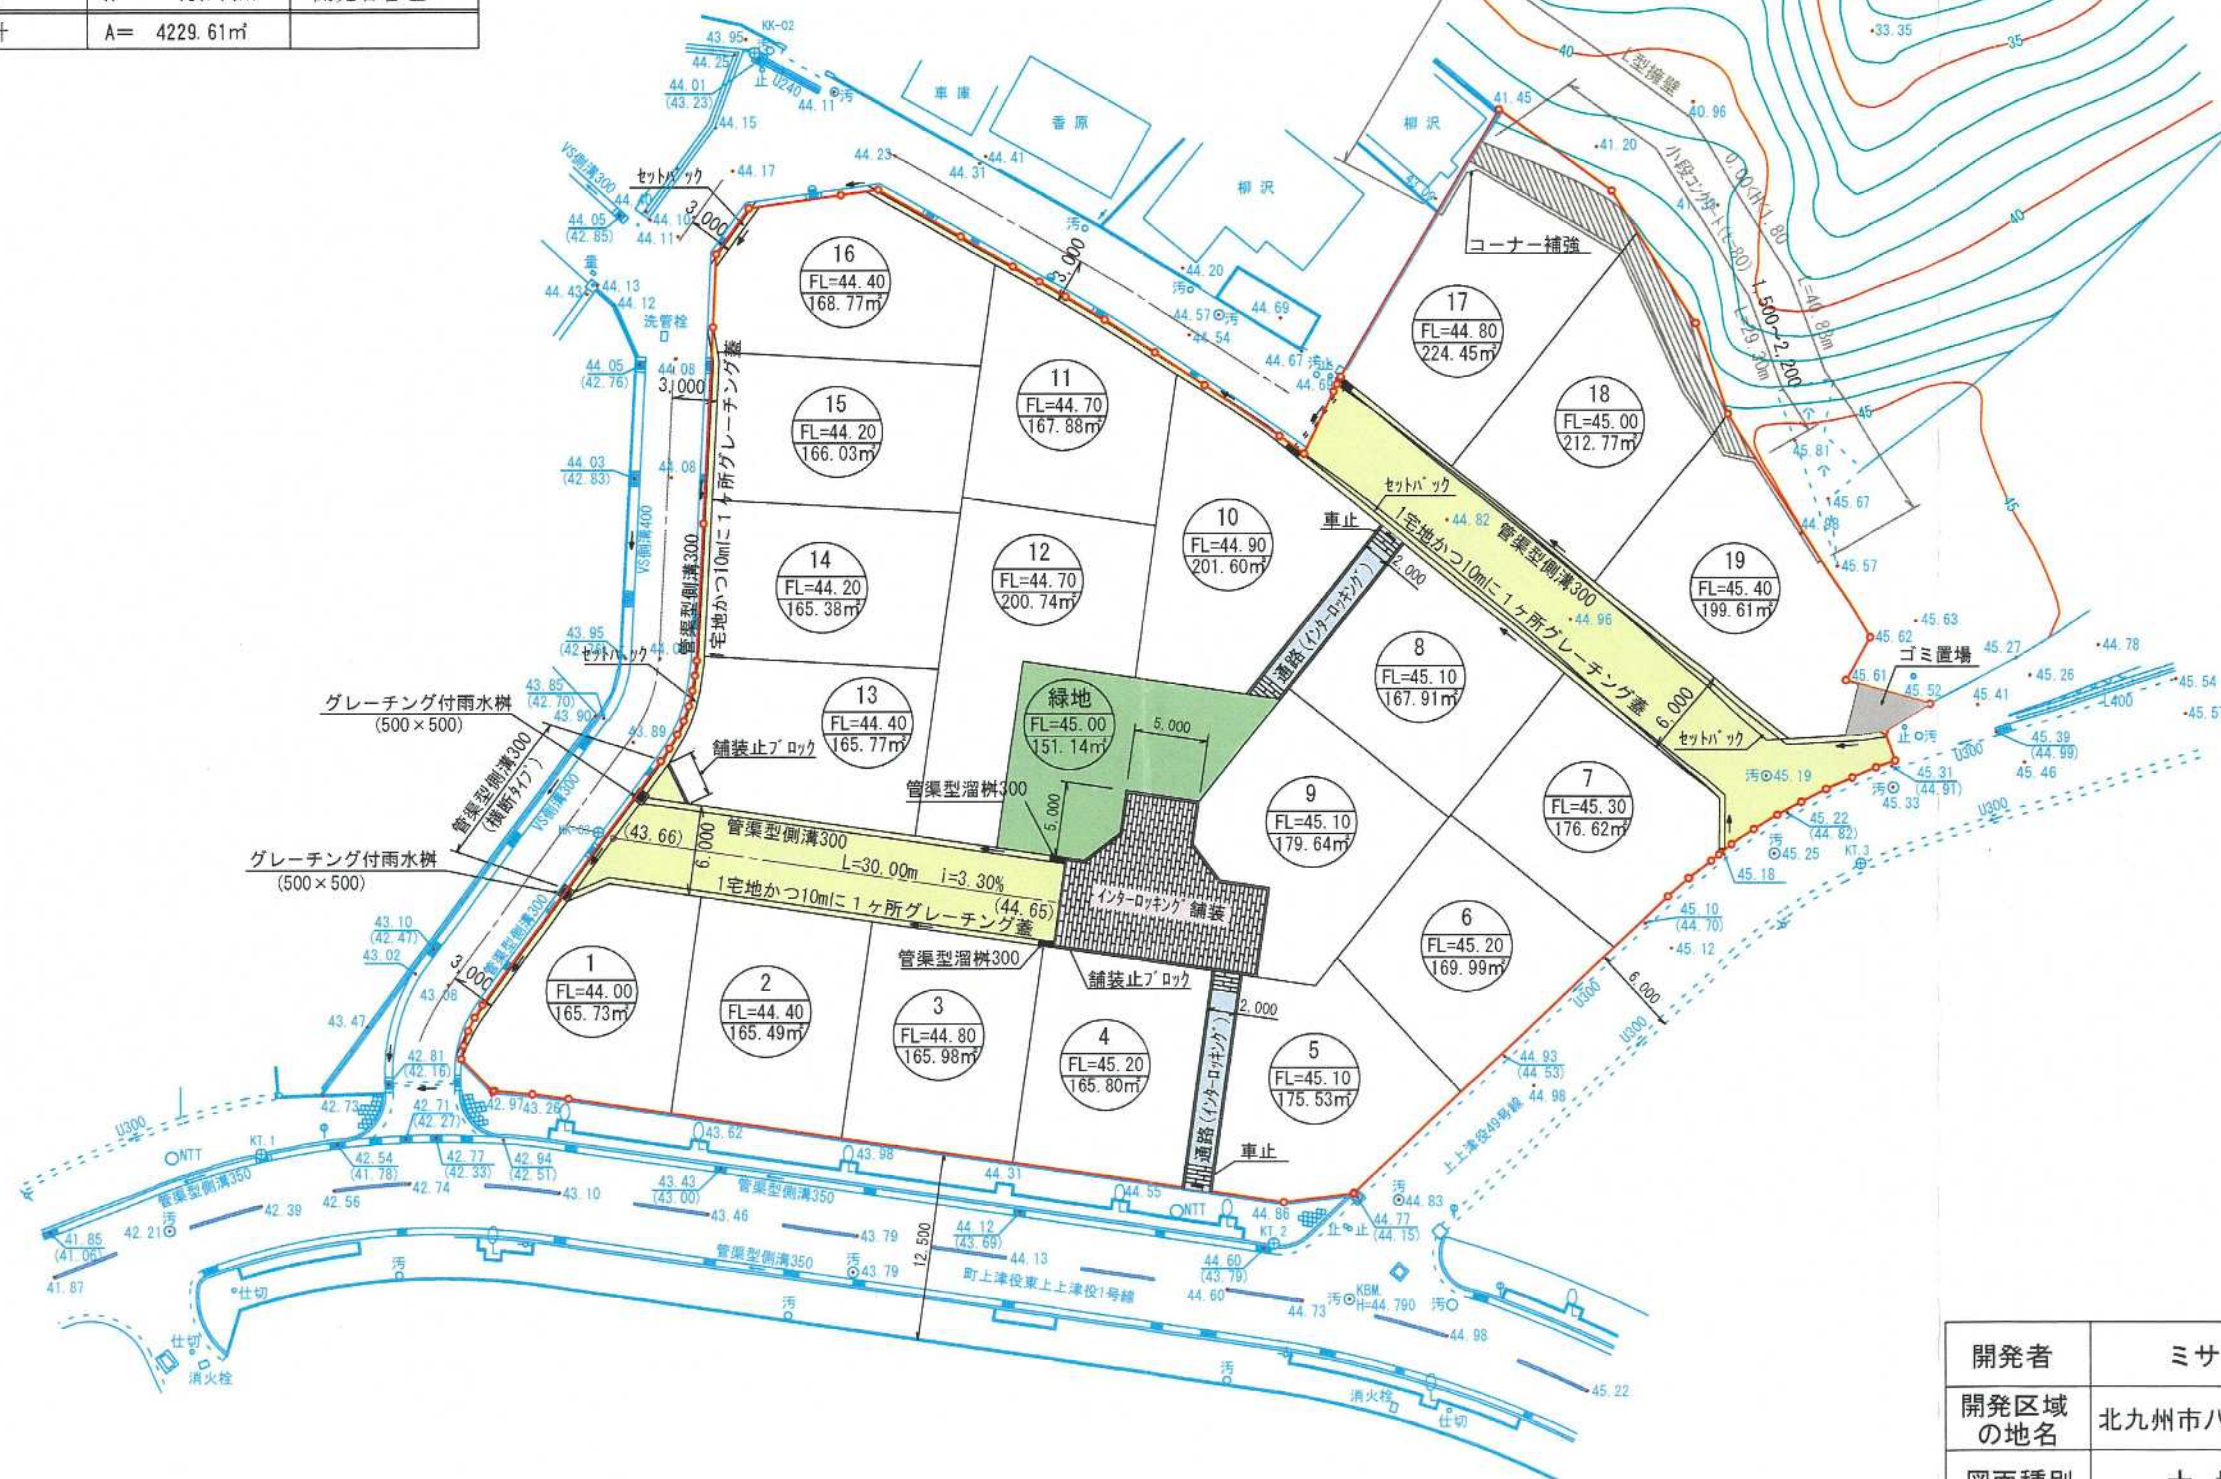

竣工図

開発者	ミサワホーム九州株式会社	
開発区域 の地名	北九州市八幡西区上上津役三丁目1394番28ほか	
図面種別	土 地 利 用 計 画 図	
図 面 番 号	縮 尺	設計年月日
NO. 6	1:500	R. 3.11. 9
設 計 者	北九州市小倉北区浅野三丁目8番1号 093-531-6135 ミサワホーム九州(株)北九州支店 内海 政彦	