



土地利用計画平面図 S=1:500

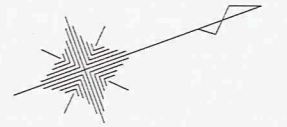

土地利用計画表

用途区分	面積(㎡)	比率	備考
建築敷地面積	2755.14	21.61	
建築敷地面積	2755.16	21.61	
延床面積	7240.77	56.78	
延床面積	12751.07		
緑化対象面積	9995.01		
合計	12751.07	100.00	

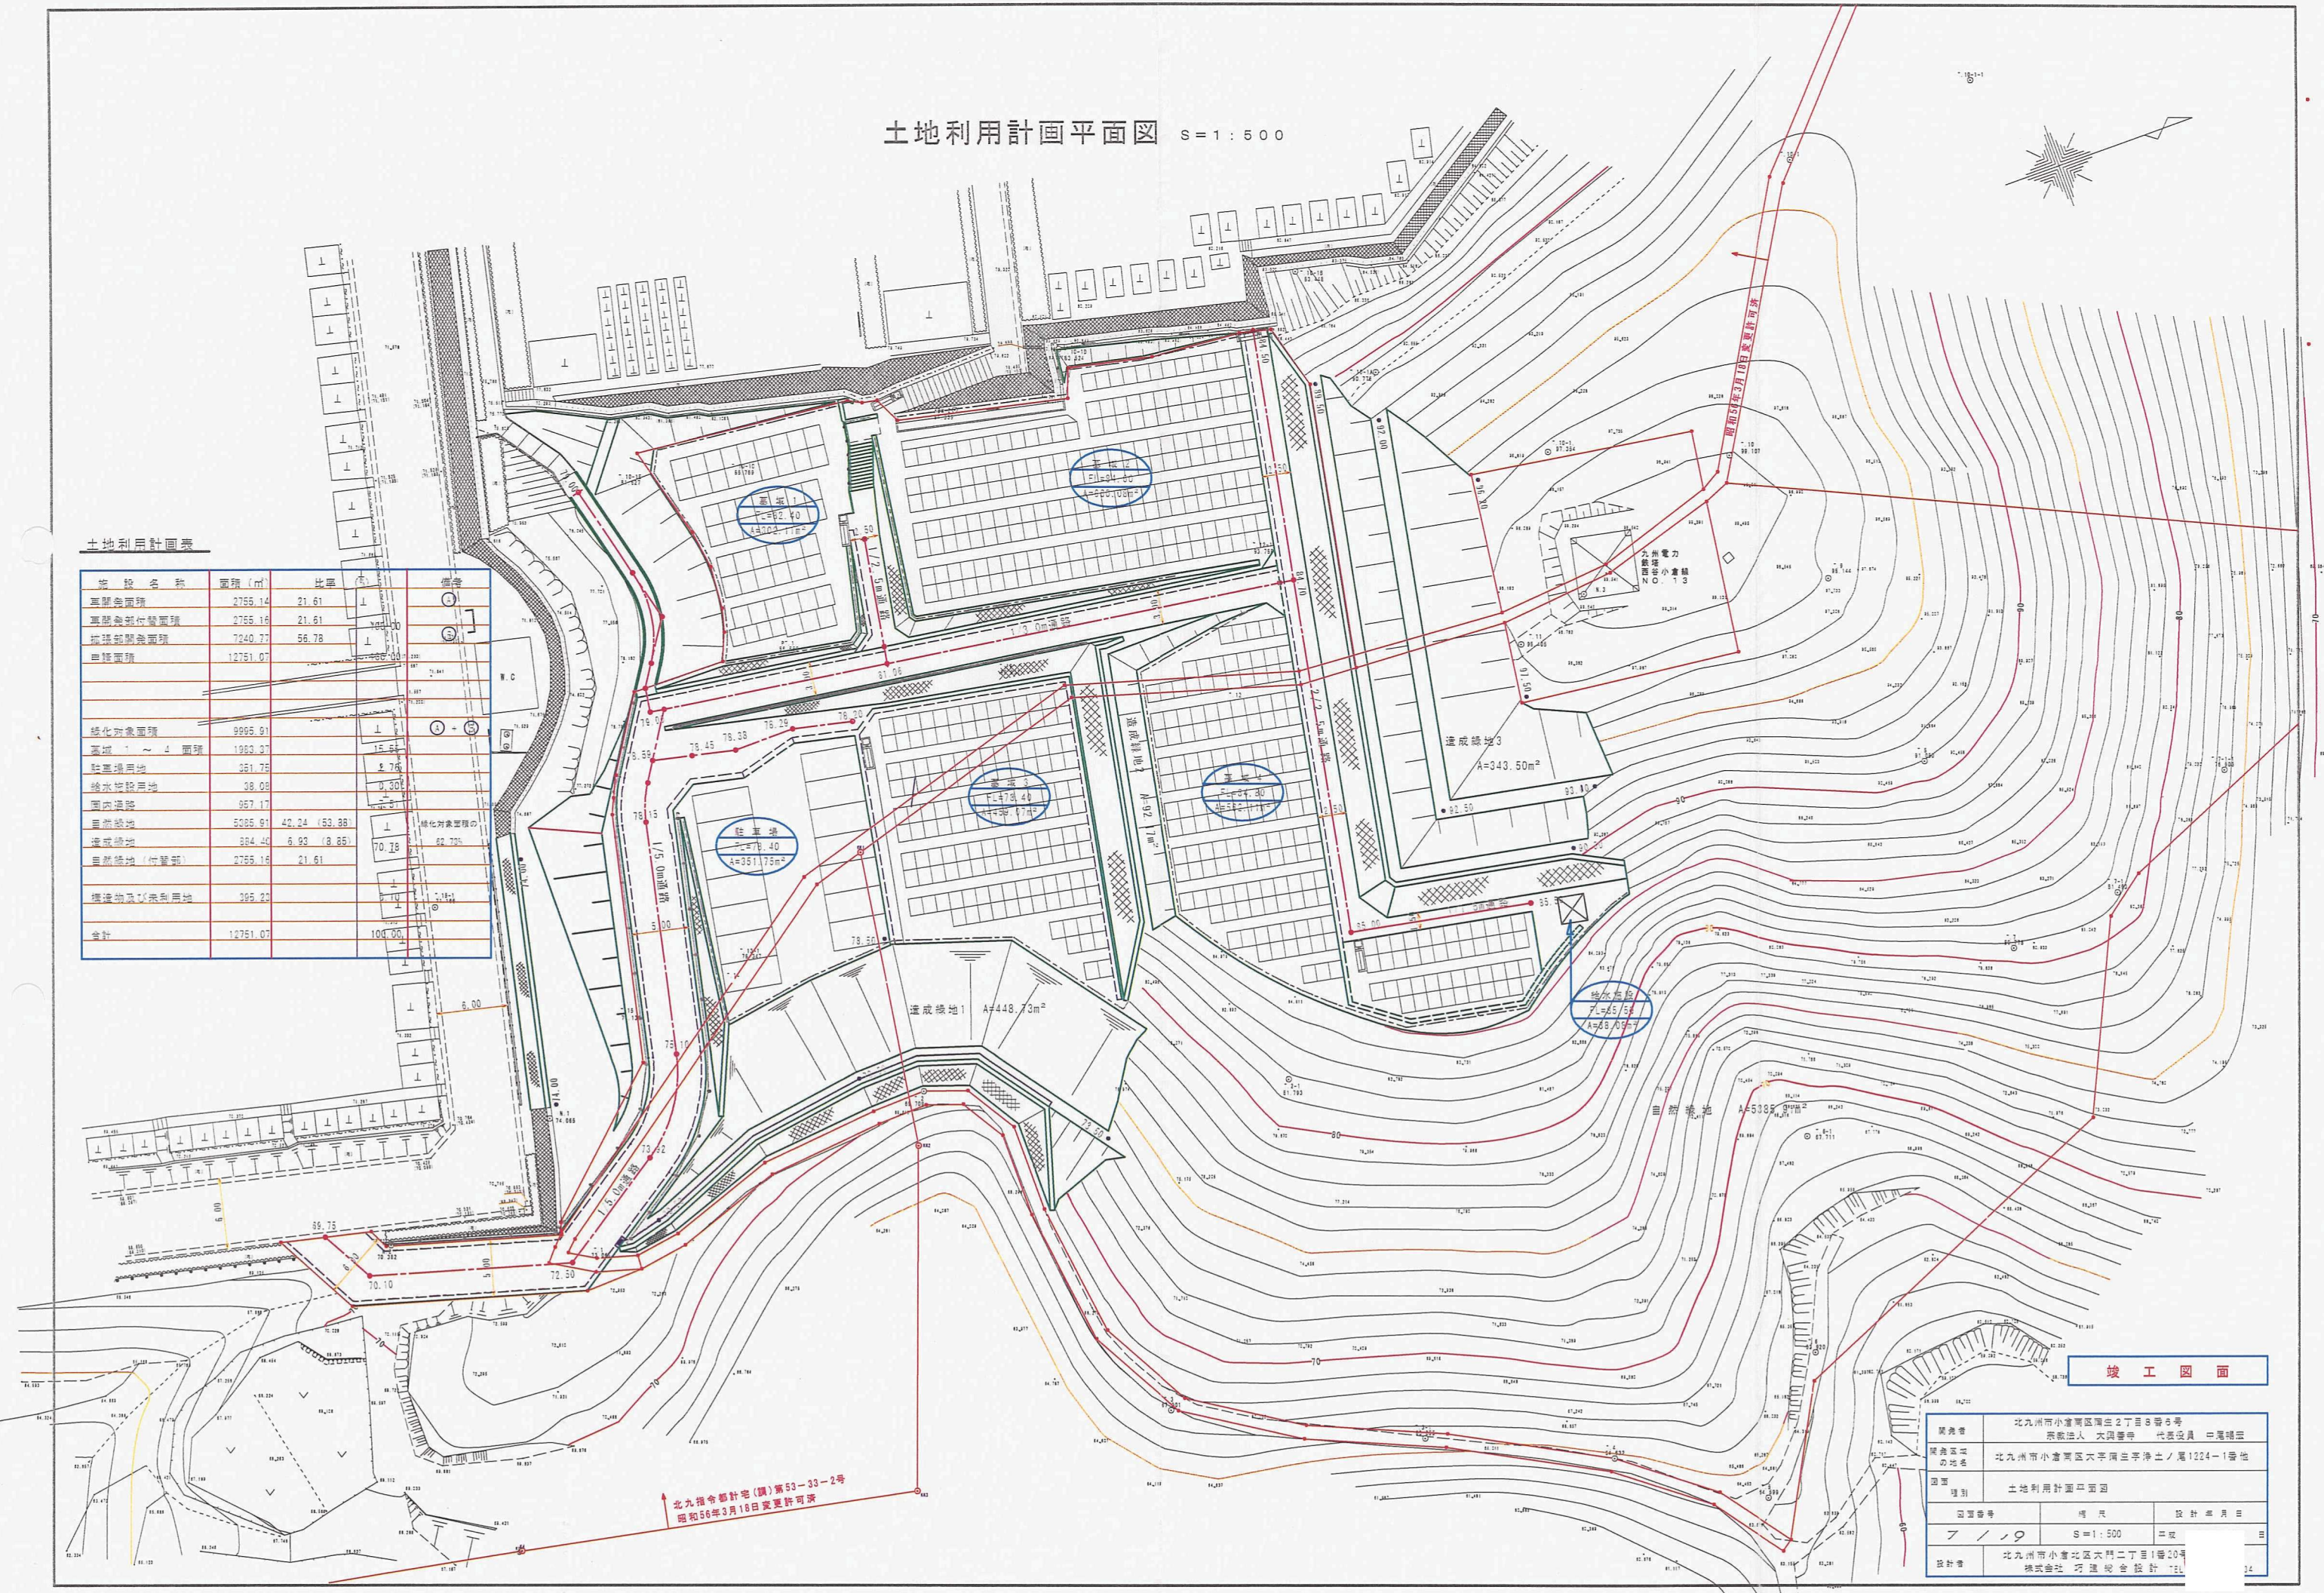

竣工図面

昭和56年3月18日変更許可済