


開発者	井上義雄		
開発区域 の地名	北九州市小倉南区大字志井925-1		
図面種別	土地利用計画図		
図面番号	縮尺	設計年月日	
	1 : 250	平	日
設計者	清原渉行政書士事務所		
	行政書士 清原 渉		
			0313

竣工図

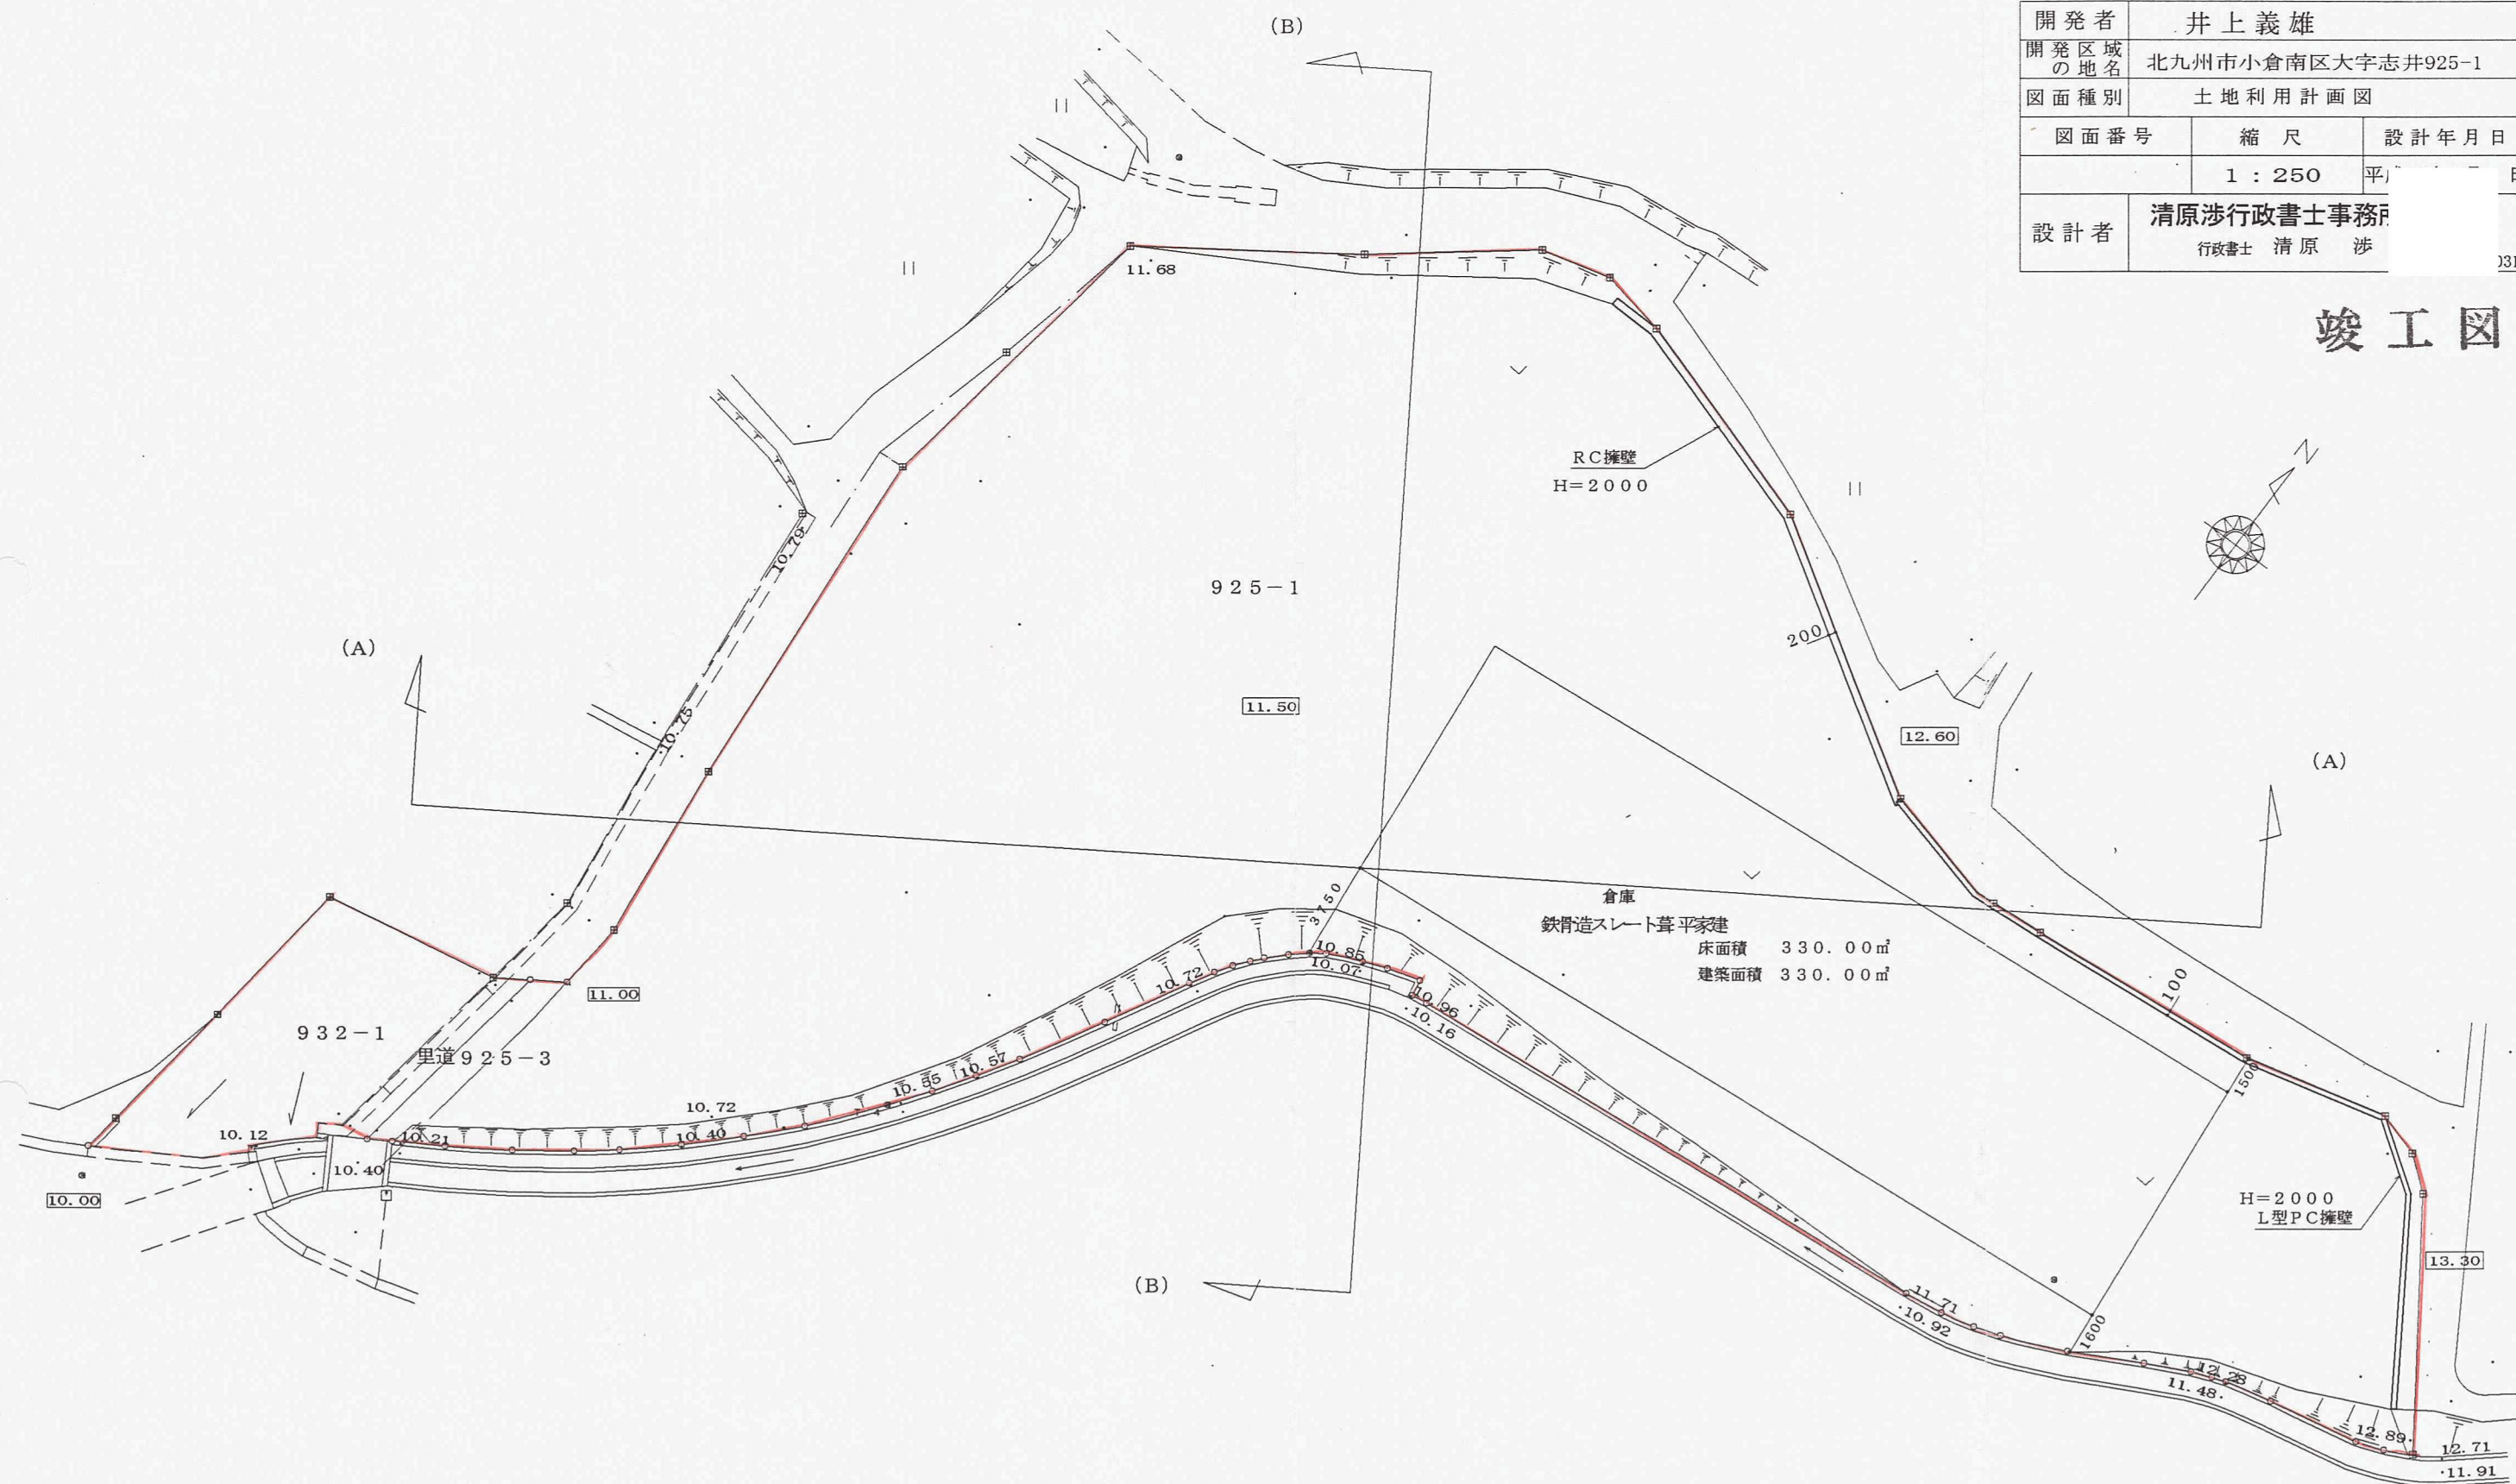

16-10-1
?