


土地利用計画図

縮尺 1 : 250



貫川

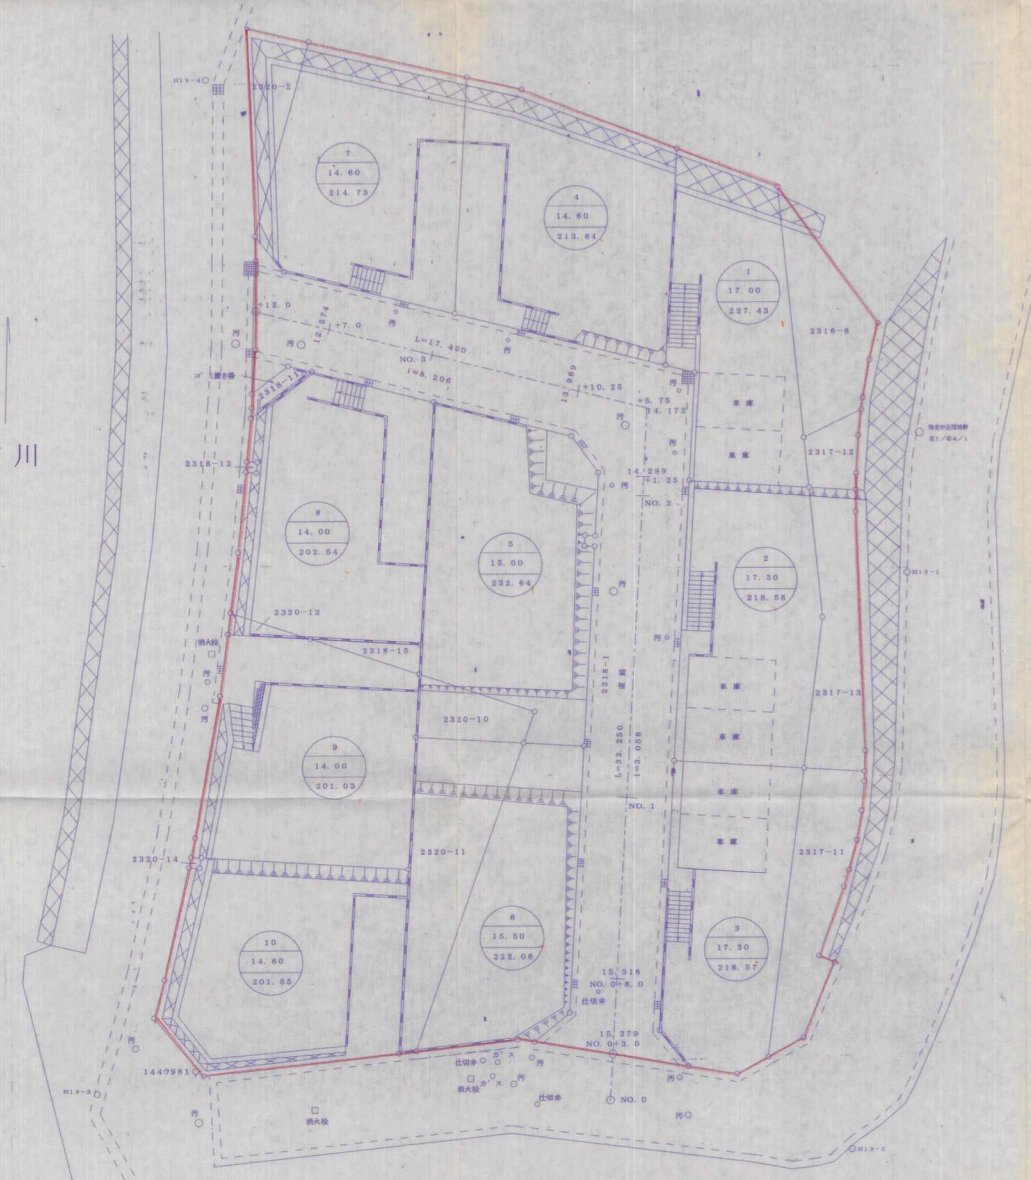

竣工図面

開発者	西日本鉄道株式会社		
開発区域の地名	北九州市小倉南区大字貫2318-1他		
図面種別	土地利用計画図(42街区)		
図面番号	縮尺	設計年月日	
6	1:250	平成 年 月 日	
設計者	福岡総合技術コンサルタント(株) 測量士 TEL092-281-2138 山田利一		