



北九州市八幡西区金剛一丁目271番1外2  
造成計画平面図 S=1:250

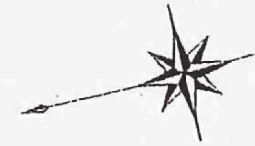

市道 馬場山東笹田1号線

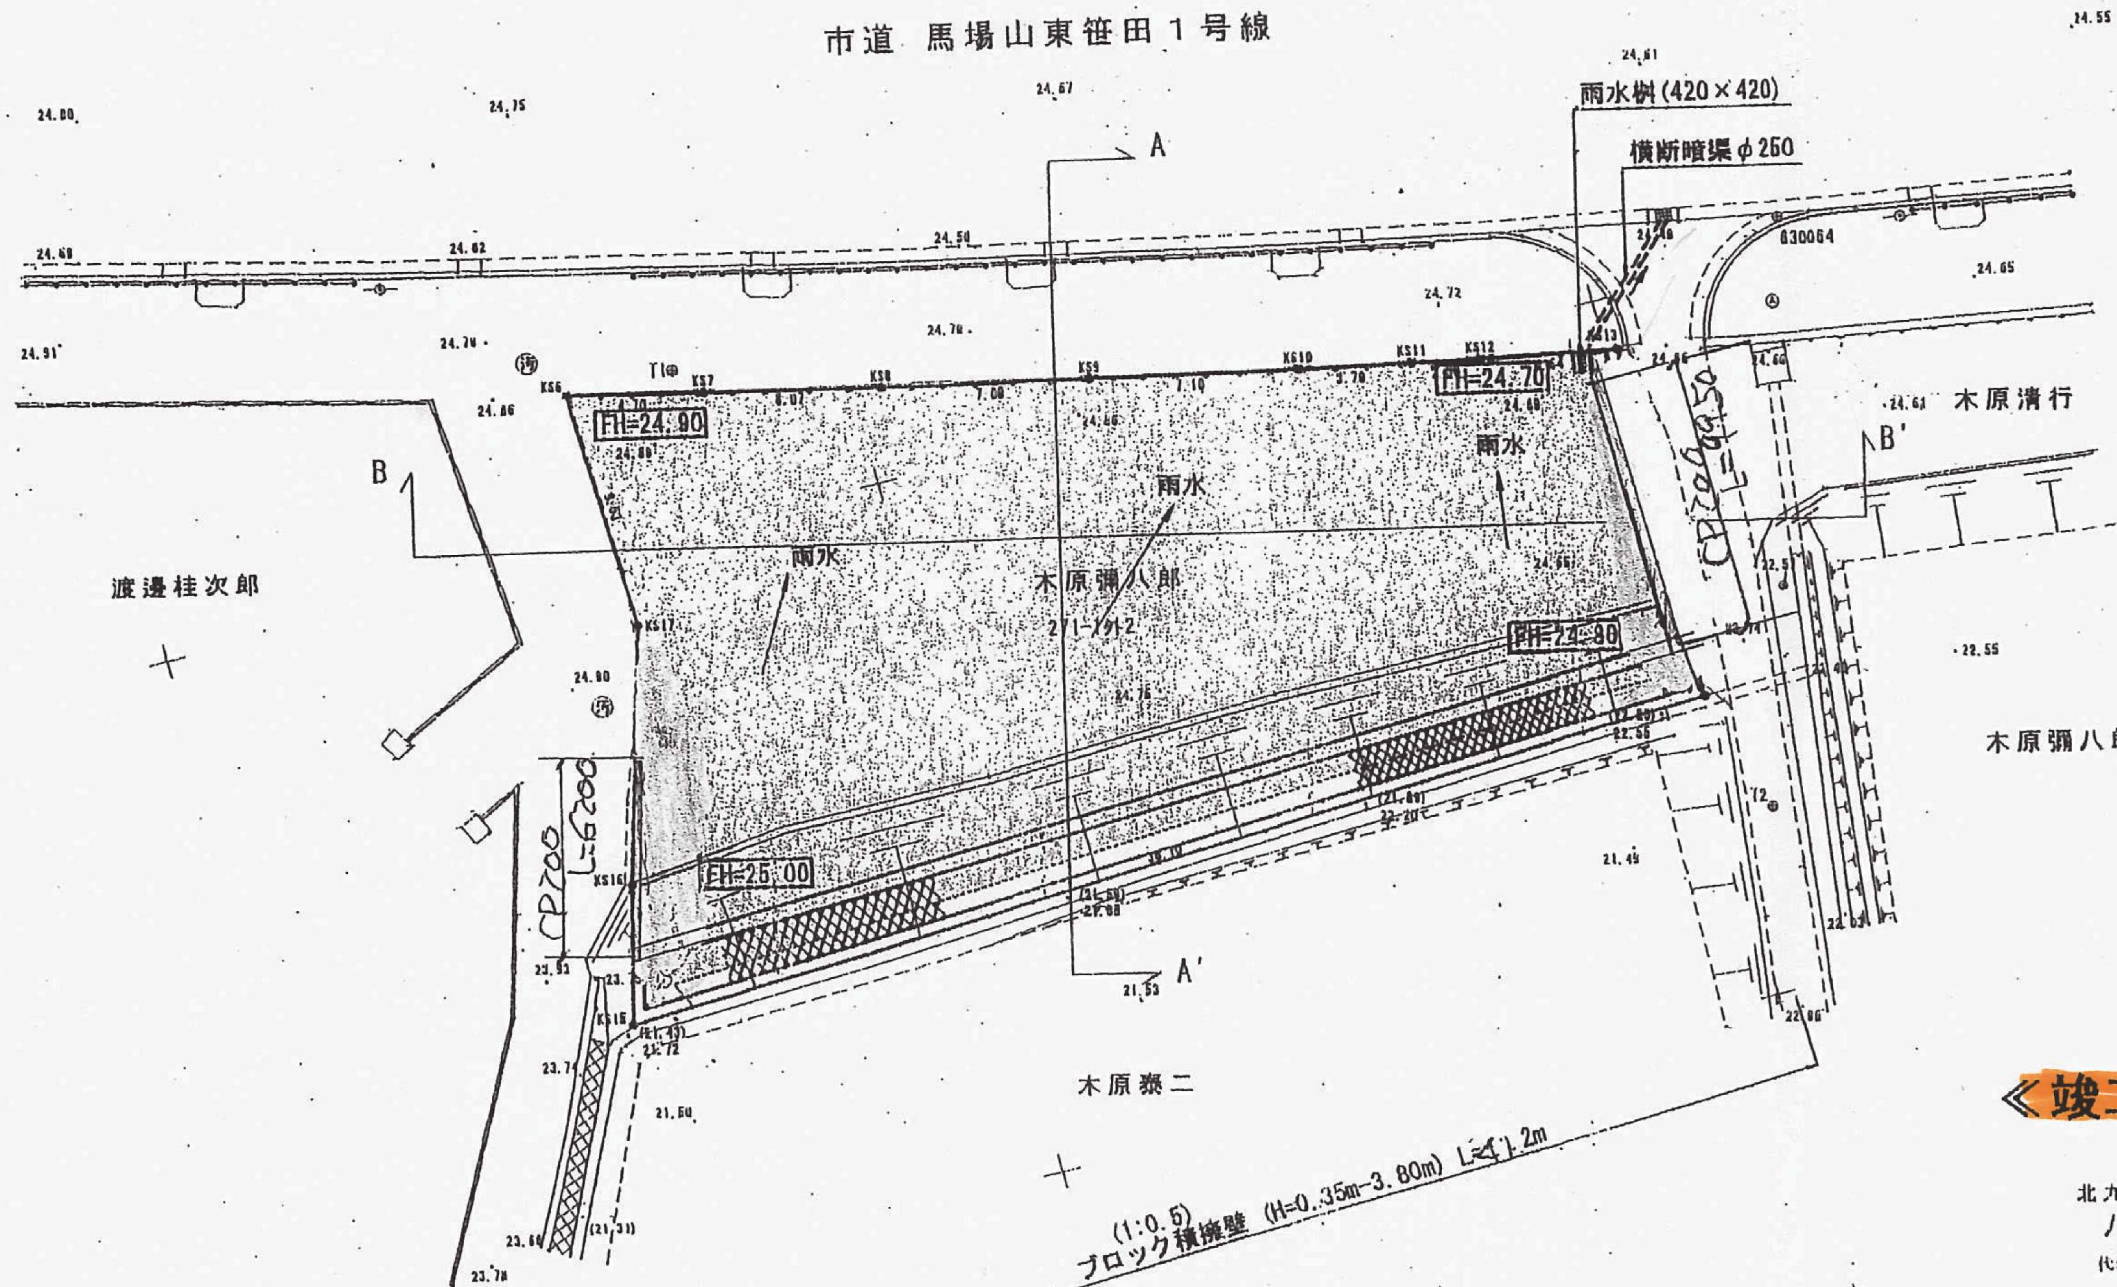

切土	
盛土	

《竣工図》

北九州市八幡西区大字金剛1035番2  
八木測量事務所  
代表者/測量士 八木伸二  
TEL 093(847)1847

(1:0.5)  
ブロック横擁壁 (H=0.35m-3.80m) L≒4.2m