


土地利用計画平面図

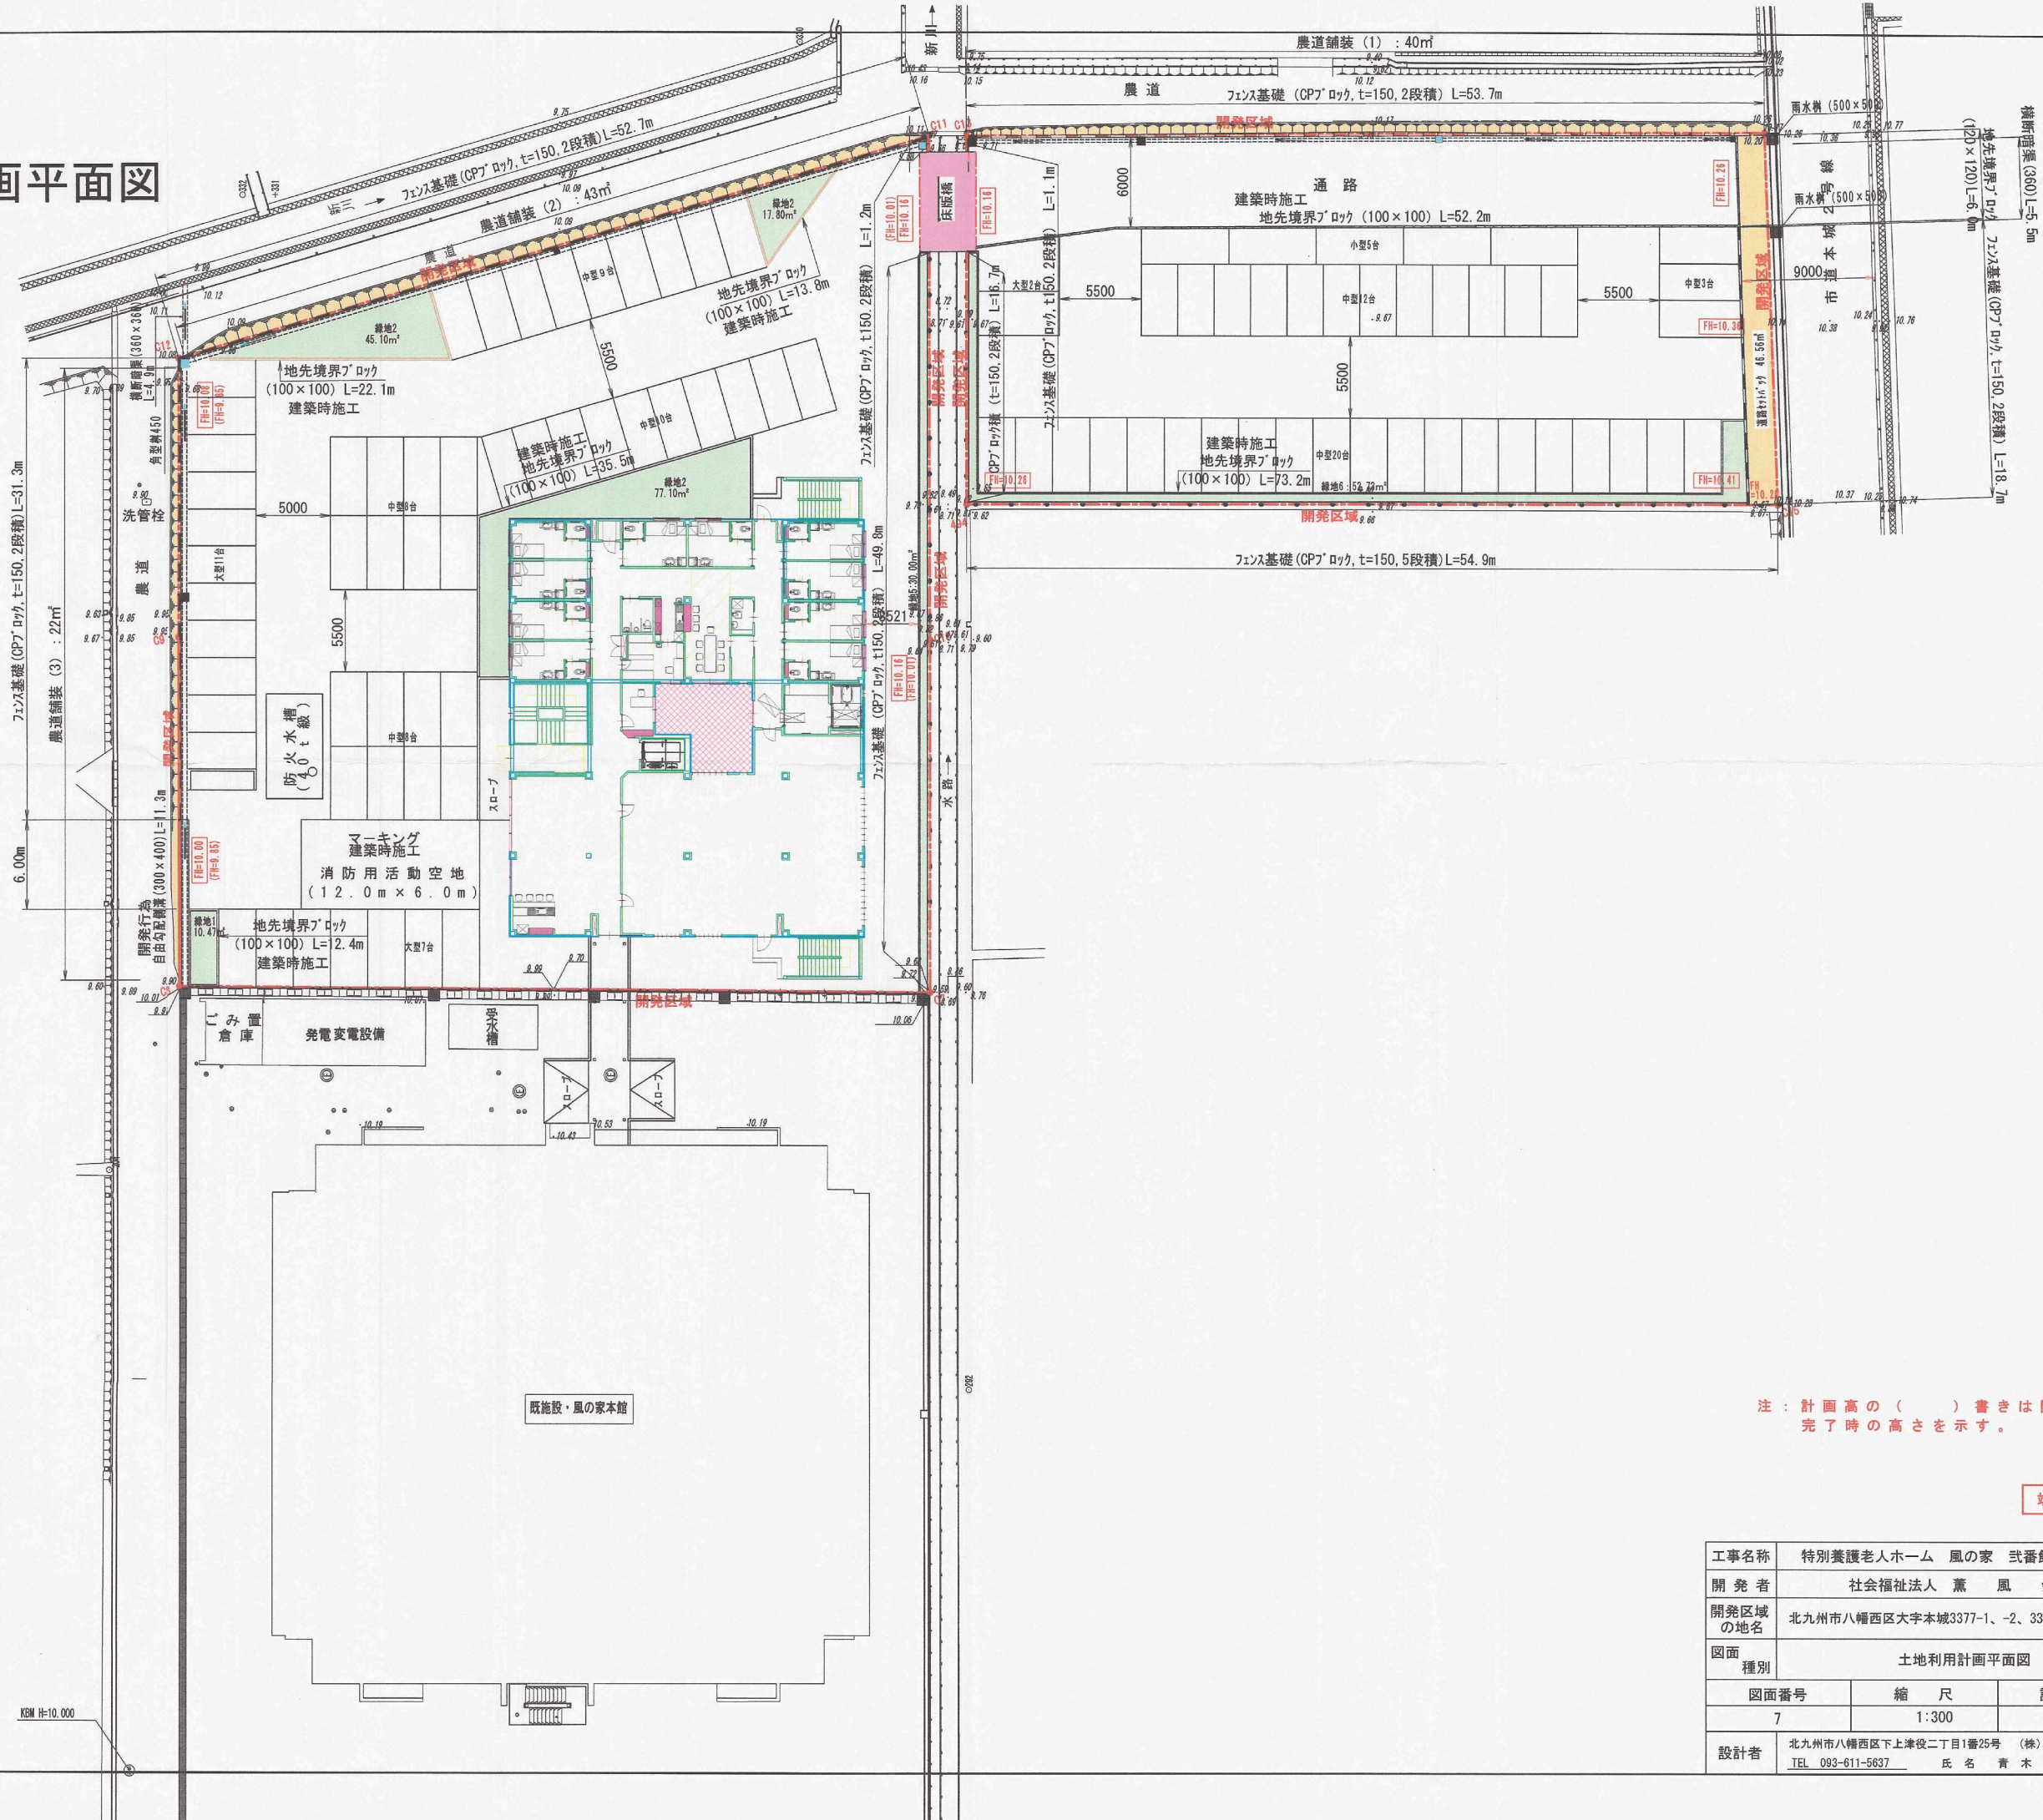

注：計画高の（ ）書きは開発行為完了時の高さを示す。

竣工図

工事名称	特別養護老人ホーム 風の家 弐番館 開発工事		
開 発 者	社会福祉法人 薫 風 会		
開発区域の地名	北九州市八幡西区大字本城3377-1、-2、3382		
図面種別	土地利用計画平面図		
図面番号	縮 尺	設計年月日	
7	1:300	H23.09	
設計者	北九州市八幡西区下上津役二丁目1番25号 (株) Y・M TEL 093-611-5637 氏名 青 木 靖 長		