
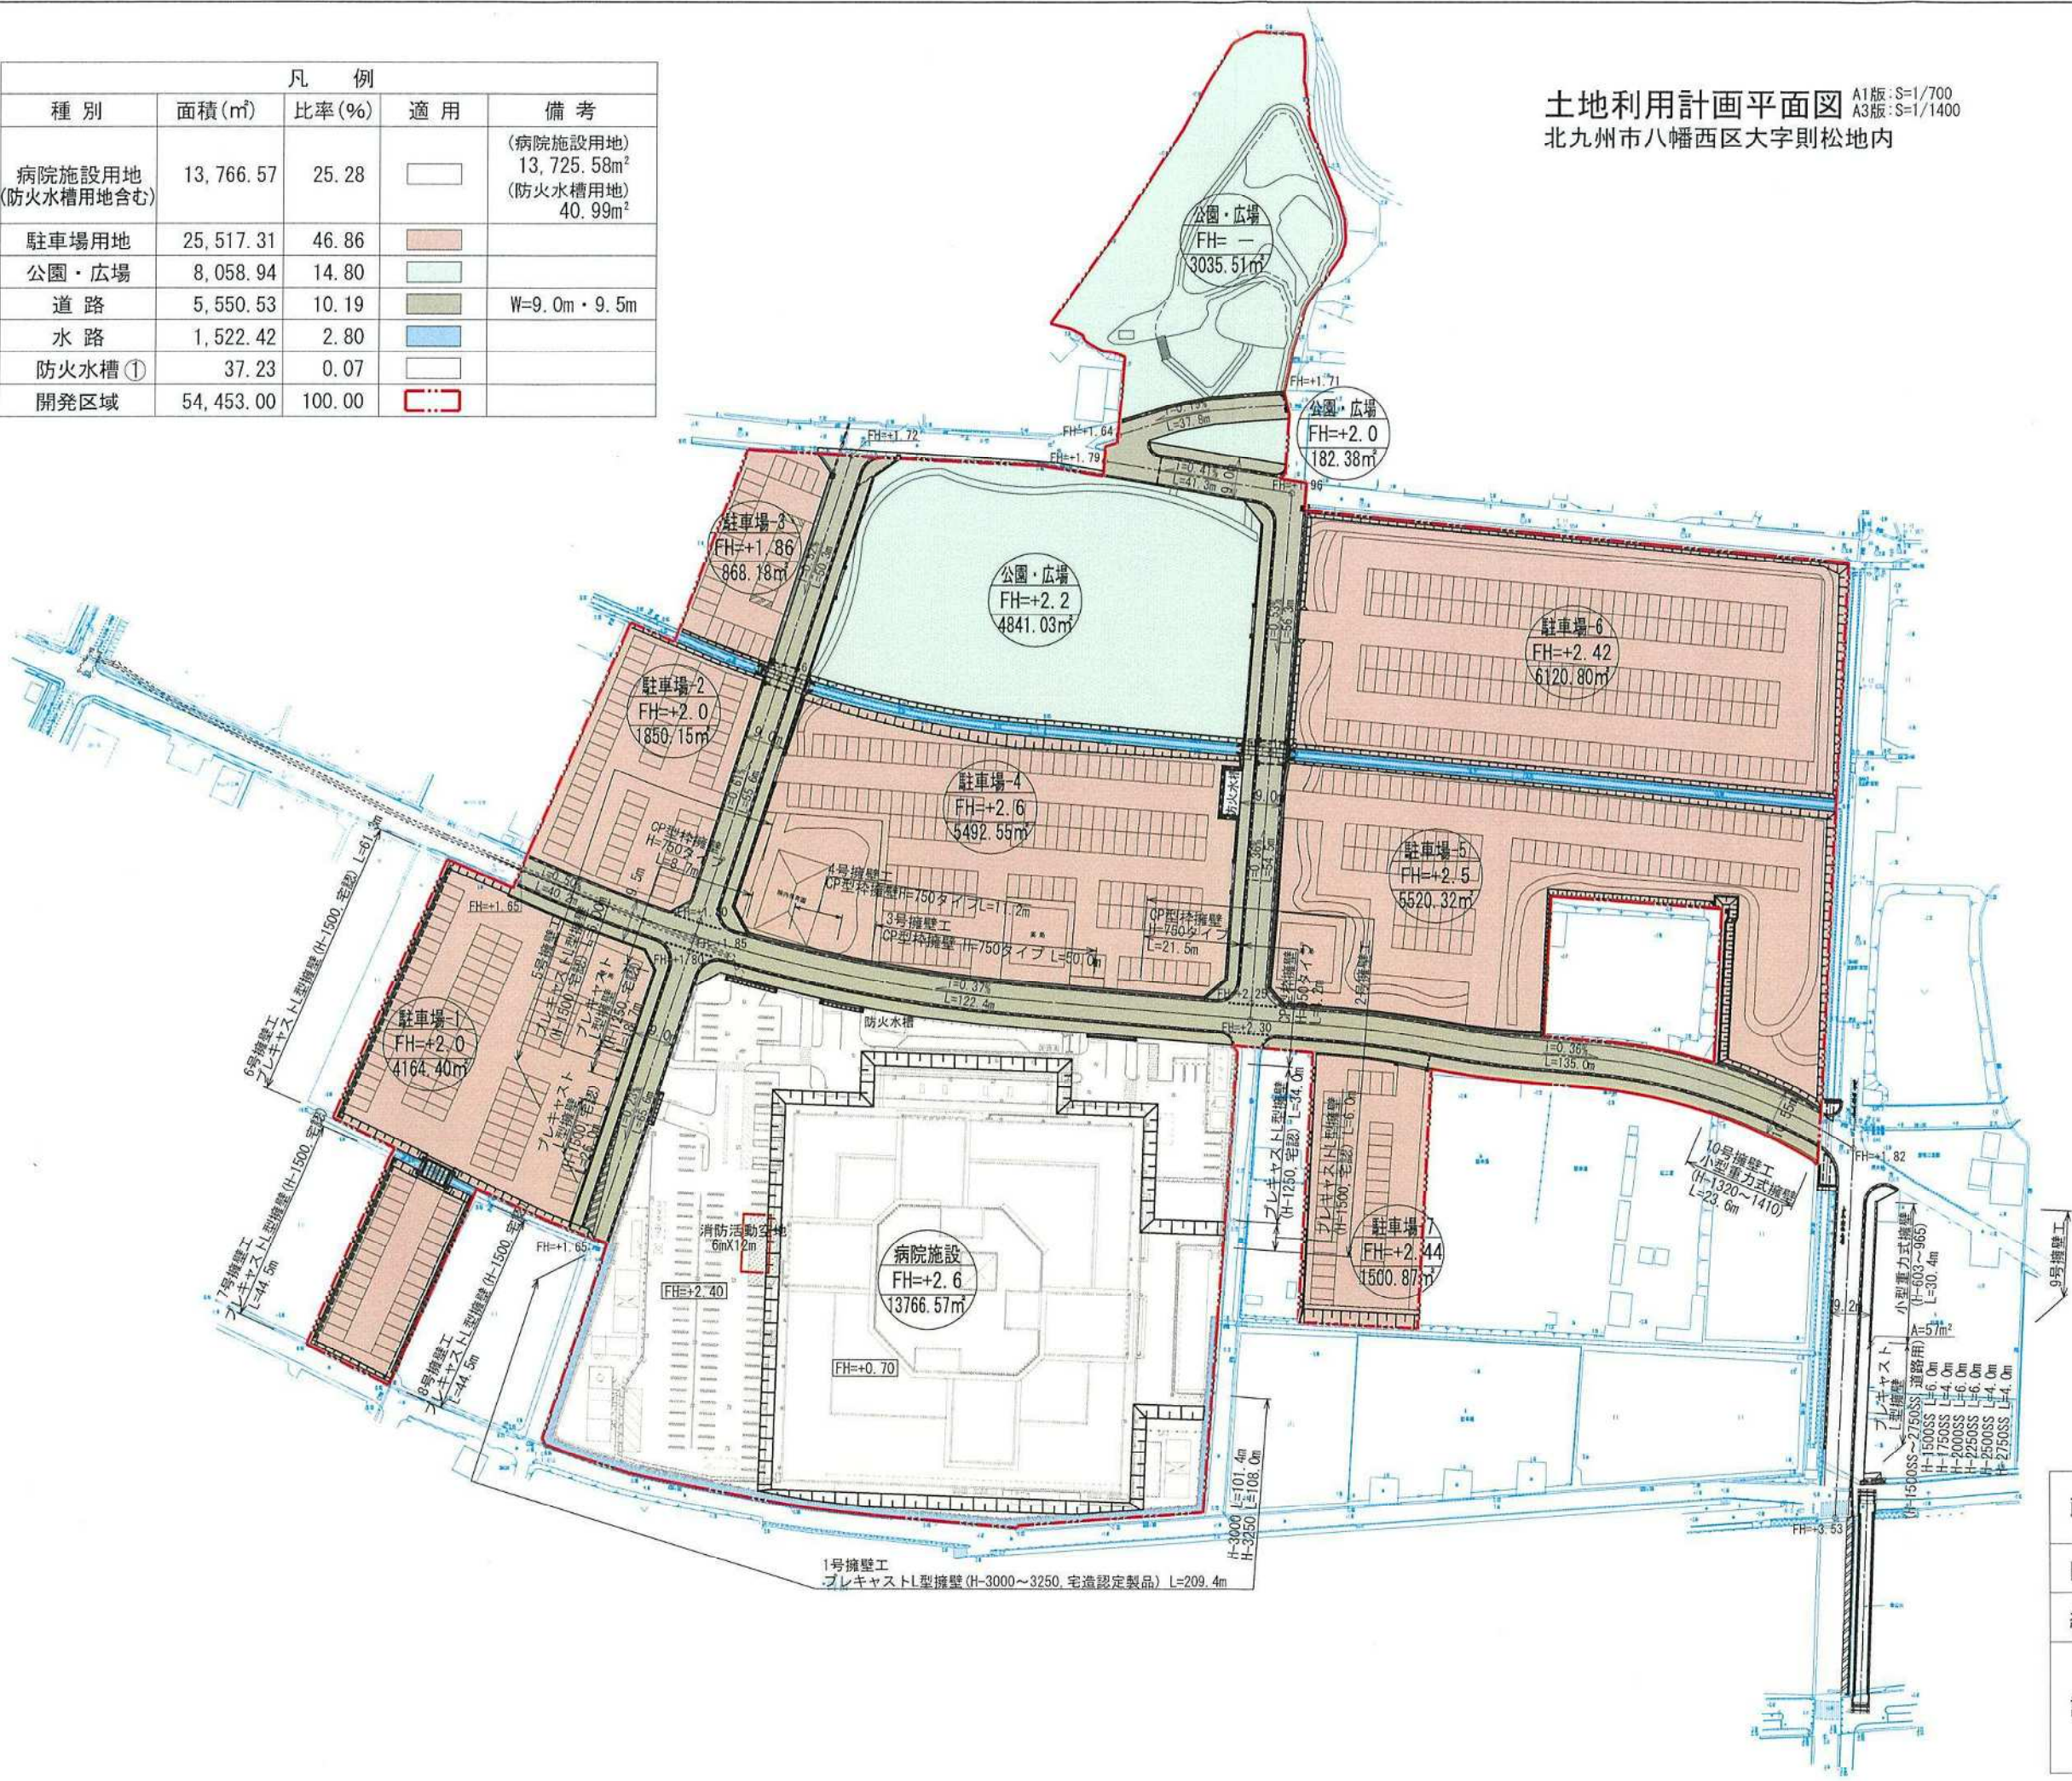


凡 例				
種 別	面積(㎡)	比率(%)	適 用	備 考
病院施設用地 (防火水槽用地含む)	13,766.57	25.28		(病院施設用地) 13,725.58㎡ (防火水槽用地) 40.99㎡
駐車場用地	25,517.31	46.86		
公園・広場	8,058.94	14.80		
道 路	5,550.53	10.19		W=9.0m・9.5m
水 路	1,522.42	2.80		
防火水槽①	37.23	0.07		
開発区域	54,453.00	100.00		

土地利用計画平面図 A1版:S=1/700
A3版:S=1/1400
北九州市八幡西区大字則松地内

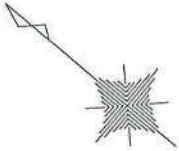

竣工図面

所 在	北九州市八幡西区大字則松地内		
図 名	土地利用計画平面図	年月日	R4. 7. 26
縮 尺	A1版:S=1/700 A3版:S=1/1400	図 番	12-1'
設 計	(株)シビルコンサルタント 北九州市小倉北区田町10番5号 田町ビル2F 設計者 清本英二 TEL (093)-562-7107		