


土地利用計画図 S=1/500

土地利用面積			
	面積(m ²)	(%)	備 考
戸 建 (71区画) 部	14,327.39	63.00	平均宅地面積 (201.79m ²)
道 路 部	7070.85	31.09	8.0m道路 6.0m道路 4.0m道路 (フォートパス) 歩道部 (2.1m) ブロック塀 道路敷 電柱用地
集会所用地	105.00	0.46	
ゴミ置場用地	19.06	0.08	4ヶ所設置
公園用地 (Ⅱ期)	1220.36 (692.84)	5.37 (3.05)	1期 527.52m ² を含む
開発区域	22,742.66	100.0	

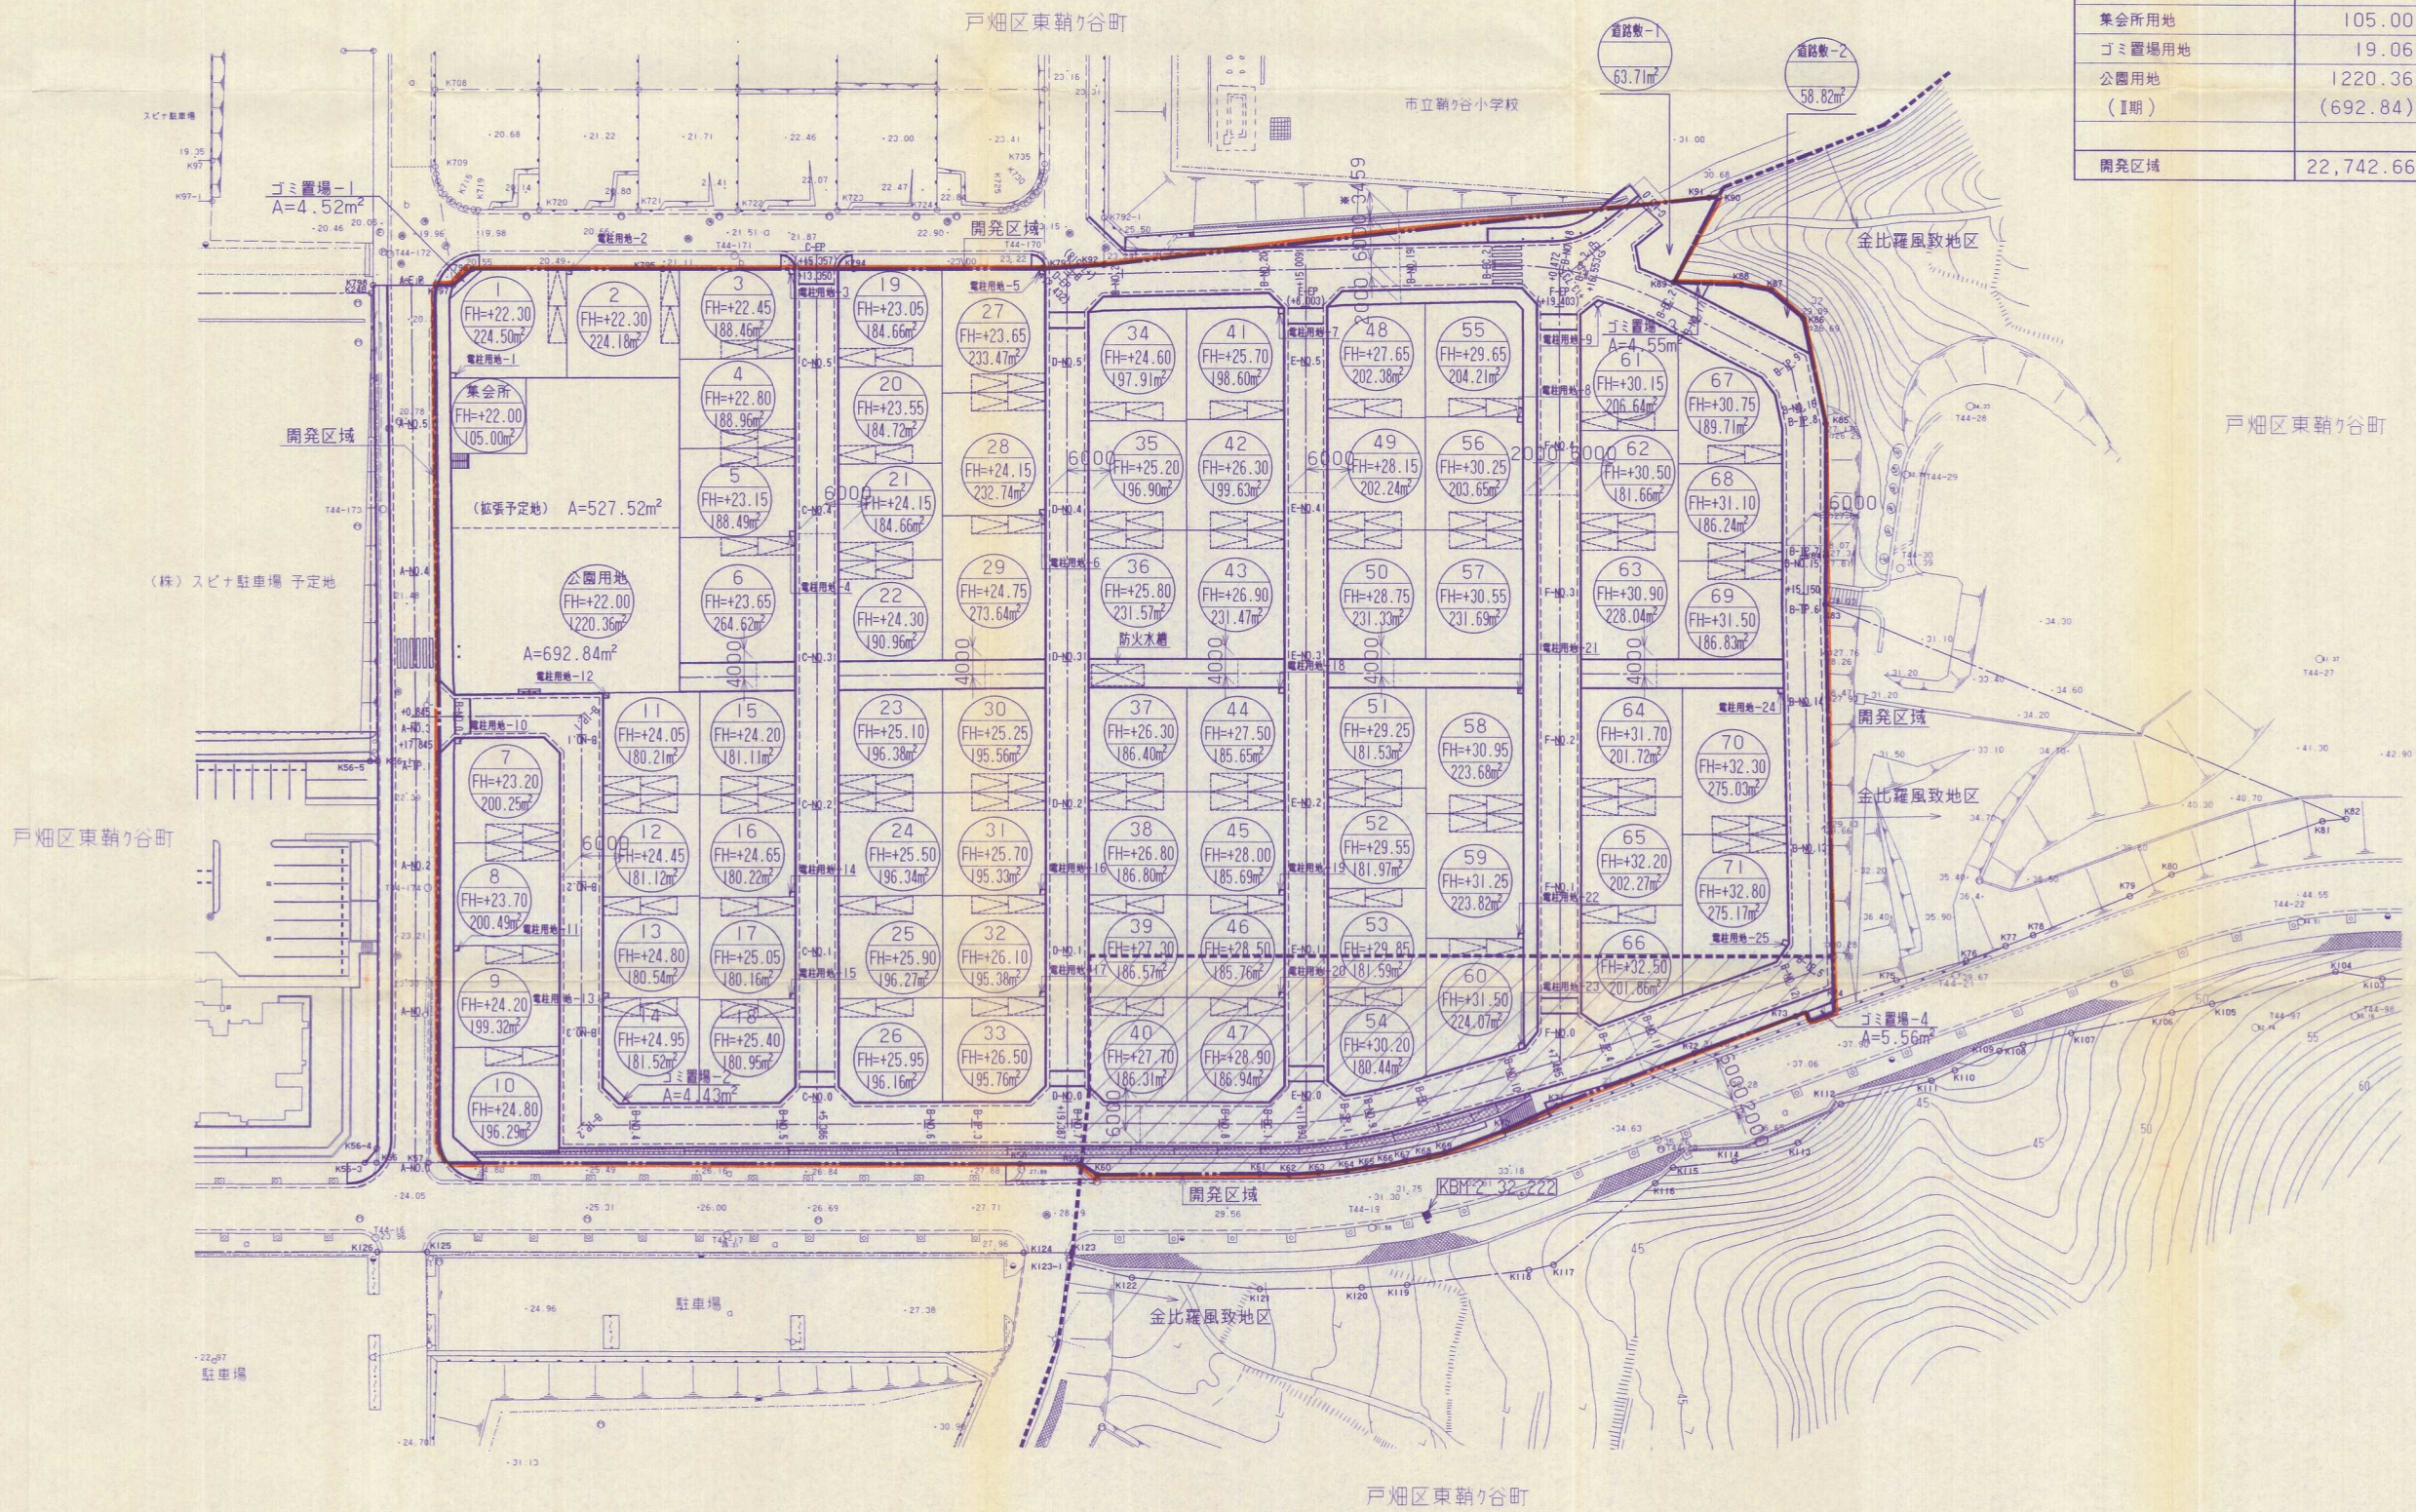

竣工図面

開発者	093-872-6674 新日本製鐵株式会社 八幡製鐵所
開発区域の地名	北九州市戸畑区東瀬ヶ谷町4-5, 外
図面種別	土地利用計画図
図面番号	9 / 117
設計年月日	平成15年12月
設計者	093 株式会社 松尾設計 氏名 古賀 敬彦