


土地利用計画図 S=1/200

小倉北区中井5丁目

土地利用面積

	面積(m ²)	(%)	備考
戸建(13区画)部	2,270.30	86.74	平均宅地面積(174.63m ²)
道路部	325.14	12.42	6.0m道路 電柱用地-1, 2含む
電柱用地-3	0.50	0.02	
既設道路部	21.55	0.82	
開発区域	2,617.49	100.0	

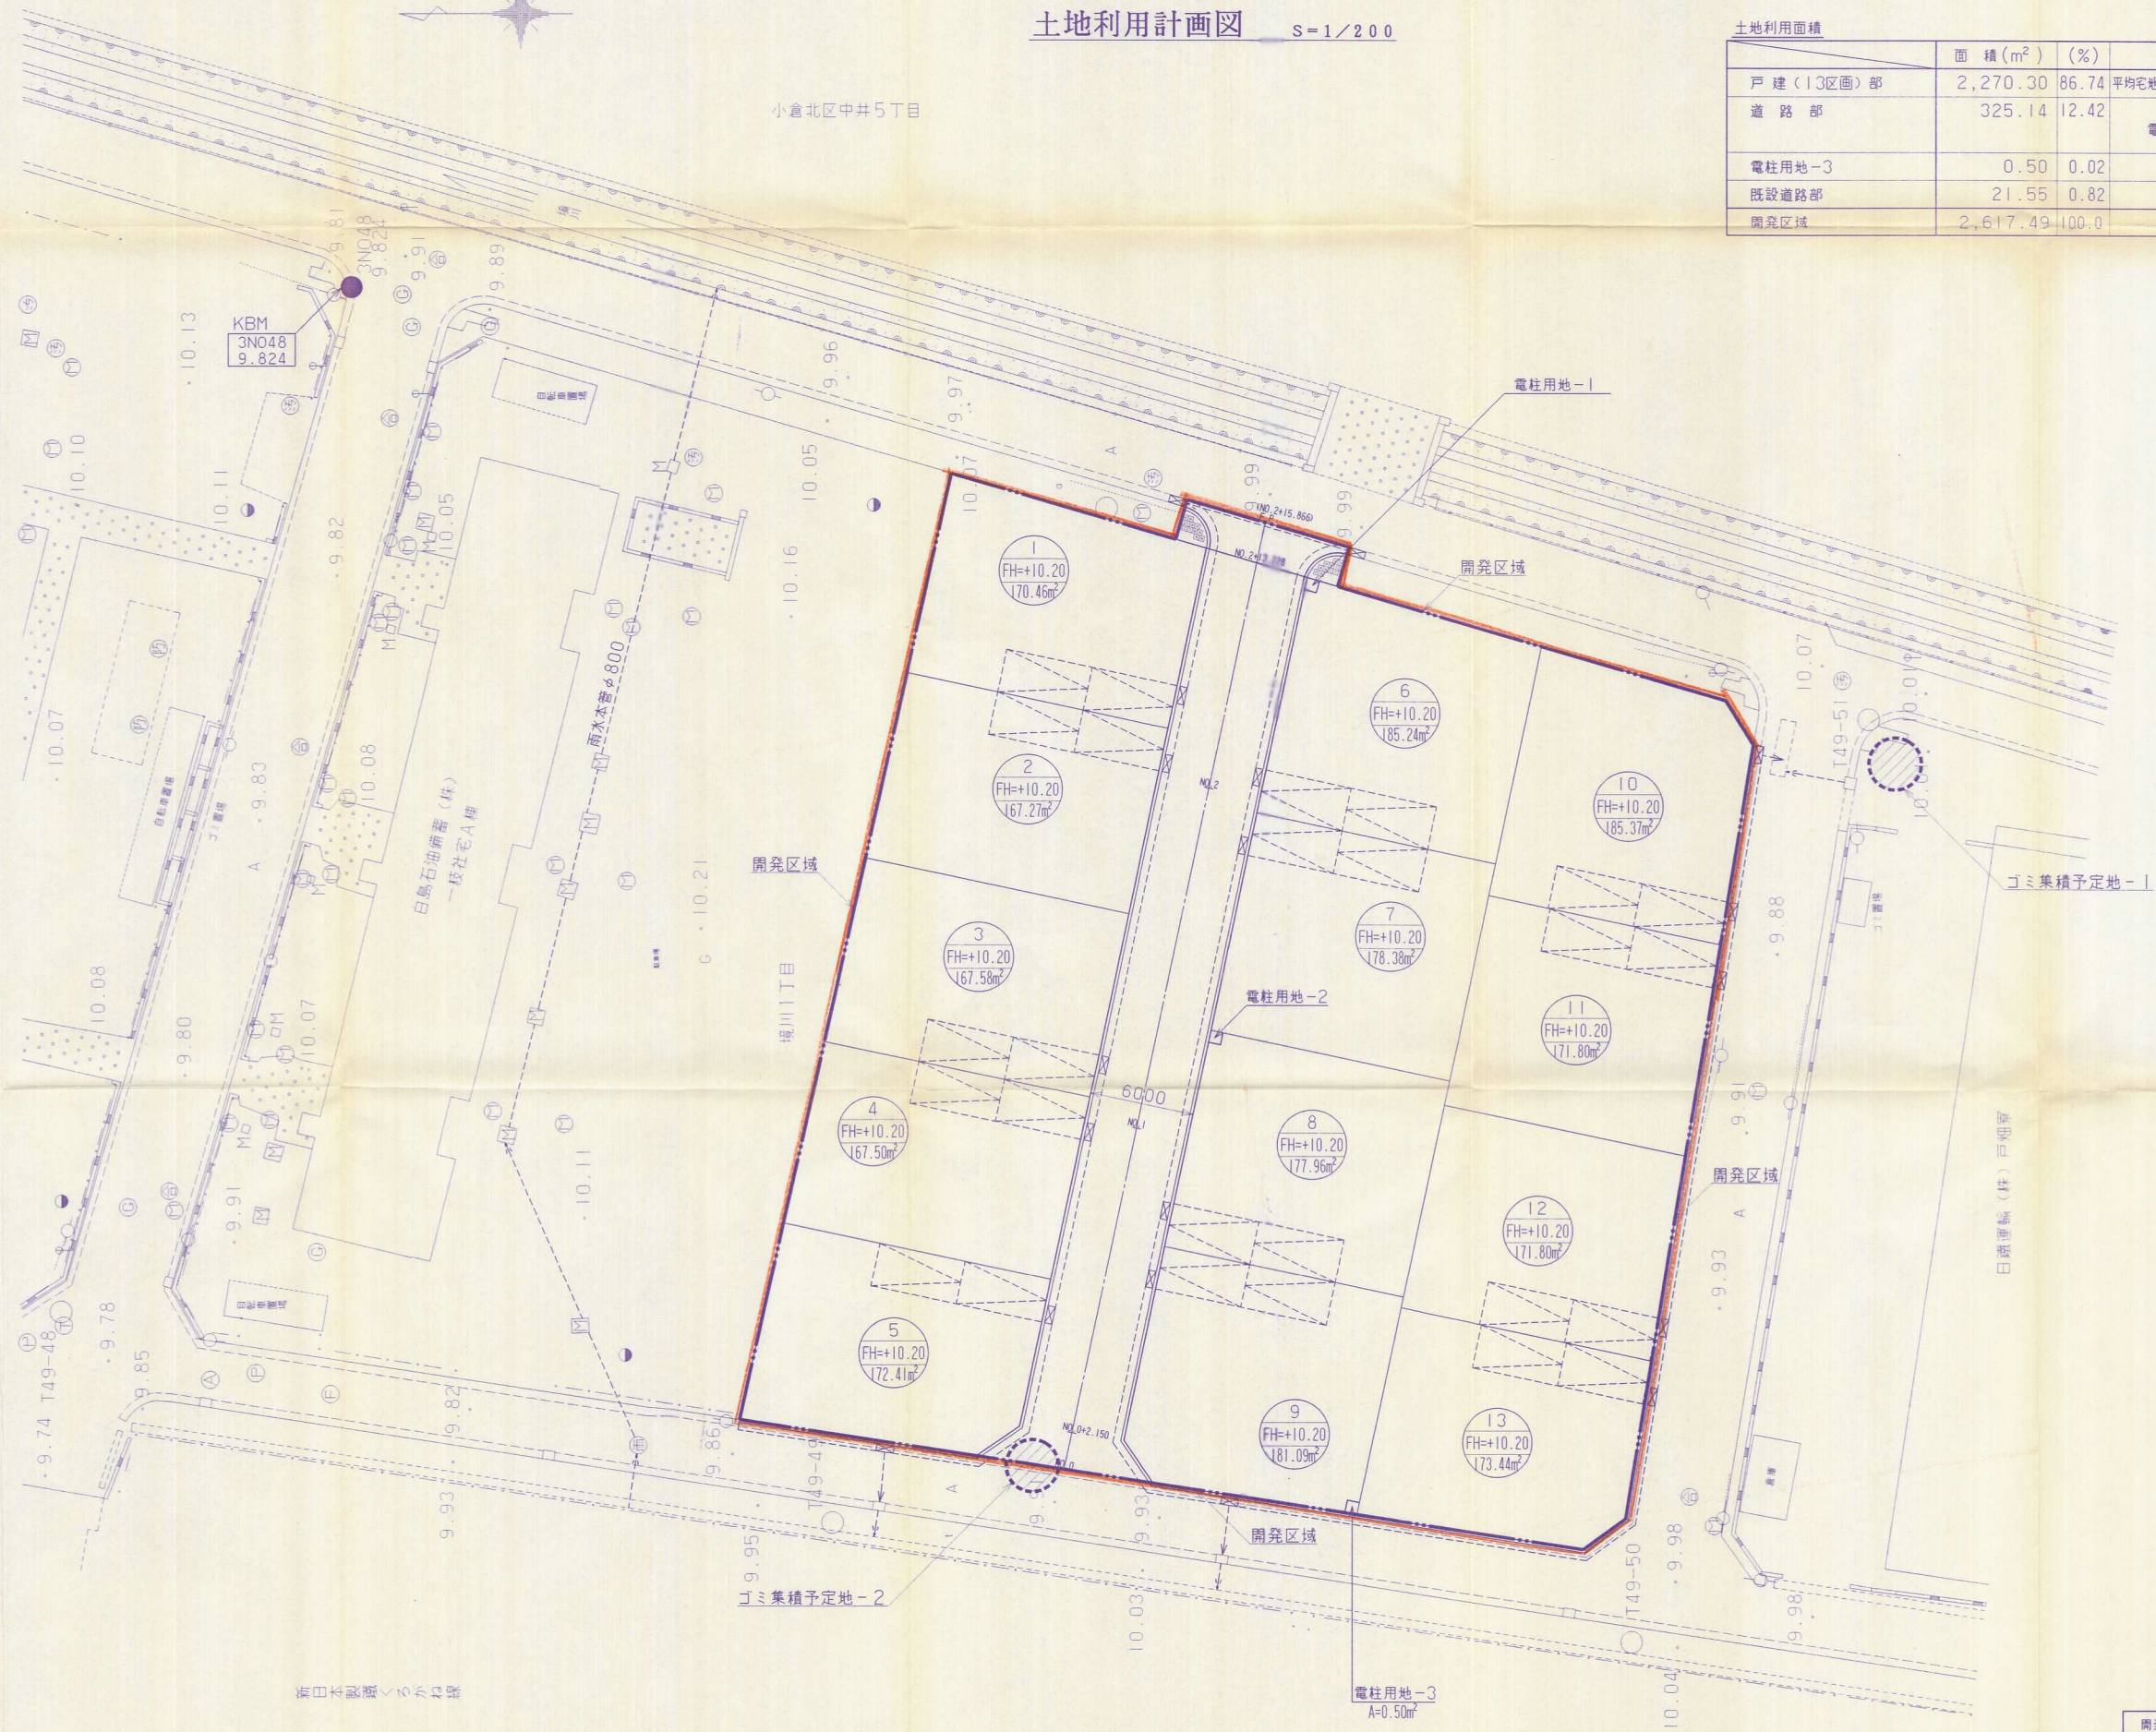

竣工図面

開発者	093-872-6674 新日本製鐵株式会社 八幡製鐵所
開発区域の地名	北九州市戸畑区境川1丁目2-1, 外
図面種別	土地利用計画図
図面番号	5/19
縮尺	図示
設計年月日	平成16年6月
設計者	093 661-4970 株式会社 松尾設計 氏名 古賀 敦彦