



平面図 (竣工図) S=1:250

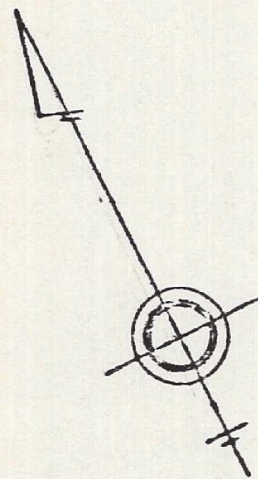

符号	底辺	高さ	倍面積
494-3, 482-5			
1	14.45	2.05	29.6225
2	14.05	2.05	28.8025
3	21.60	10.25	221.4000
4	21.60	14.90	321.8400
5	18.80	6.15	115.6200
合計			717.2850
二除			358.6425
地積			358 ^{m²}

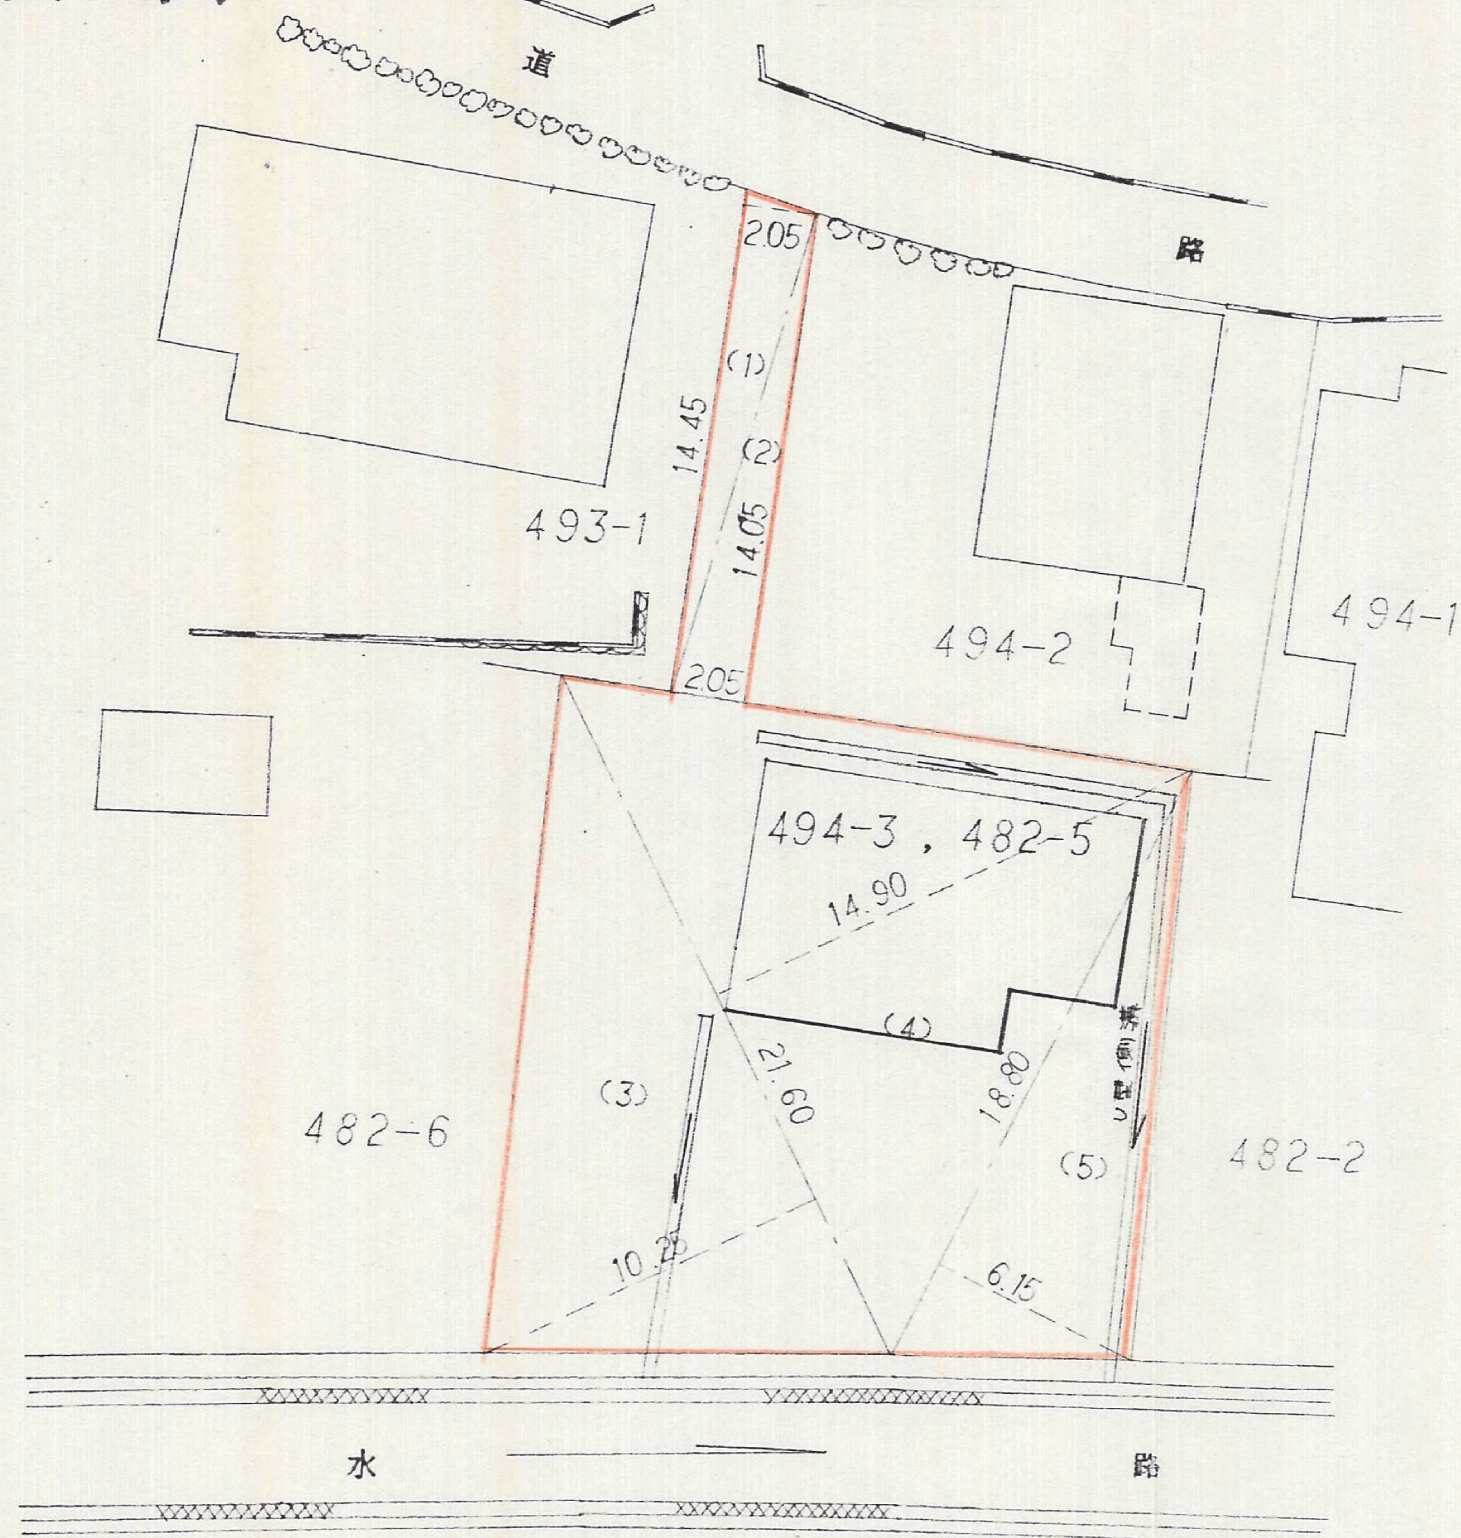

作製者

北九州市門司区広石1丁目1番7号

土地家屋調査士 中村邦夫