
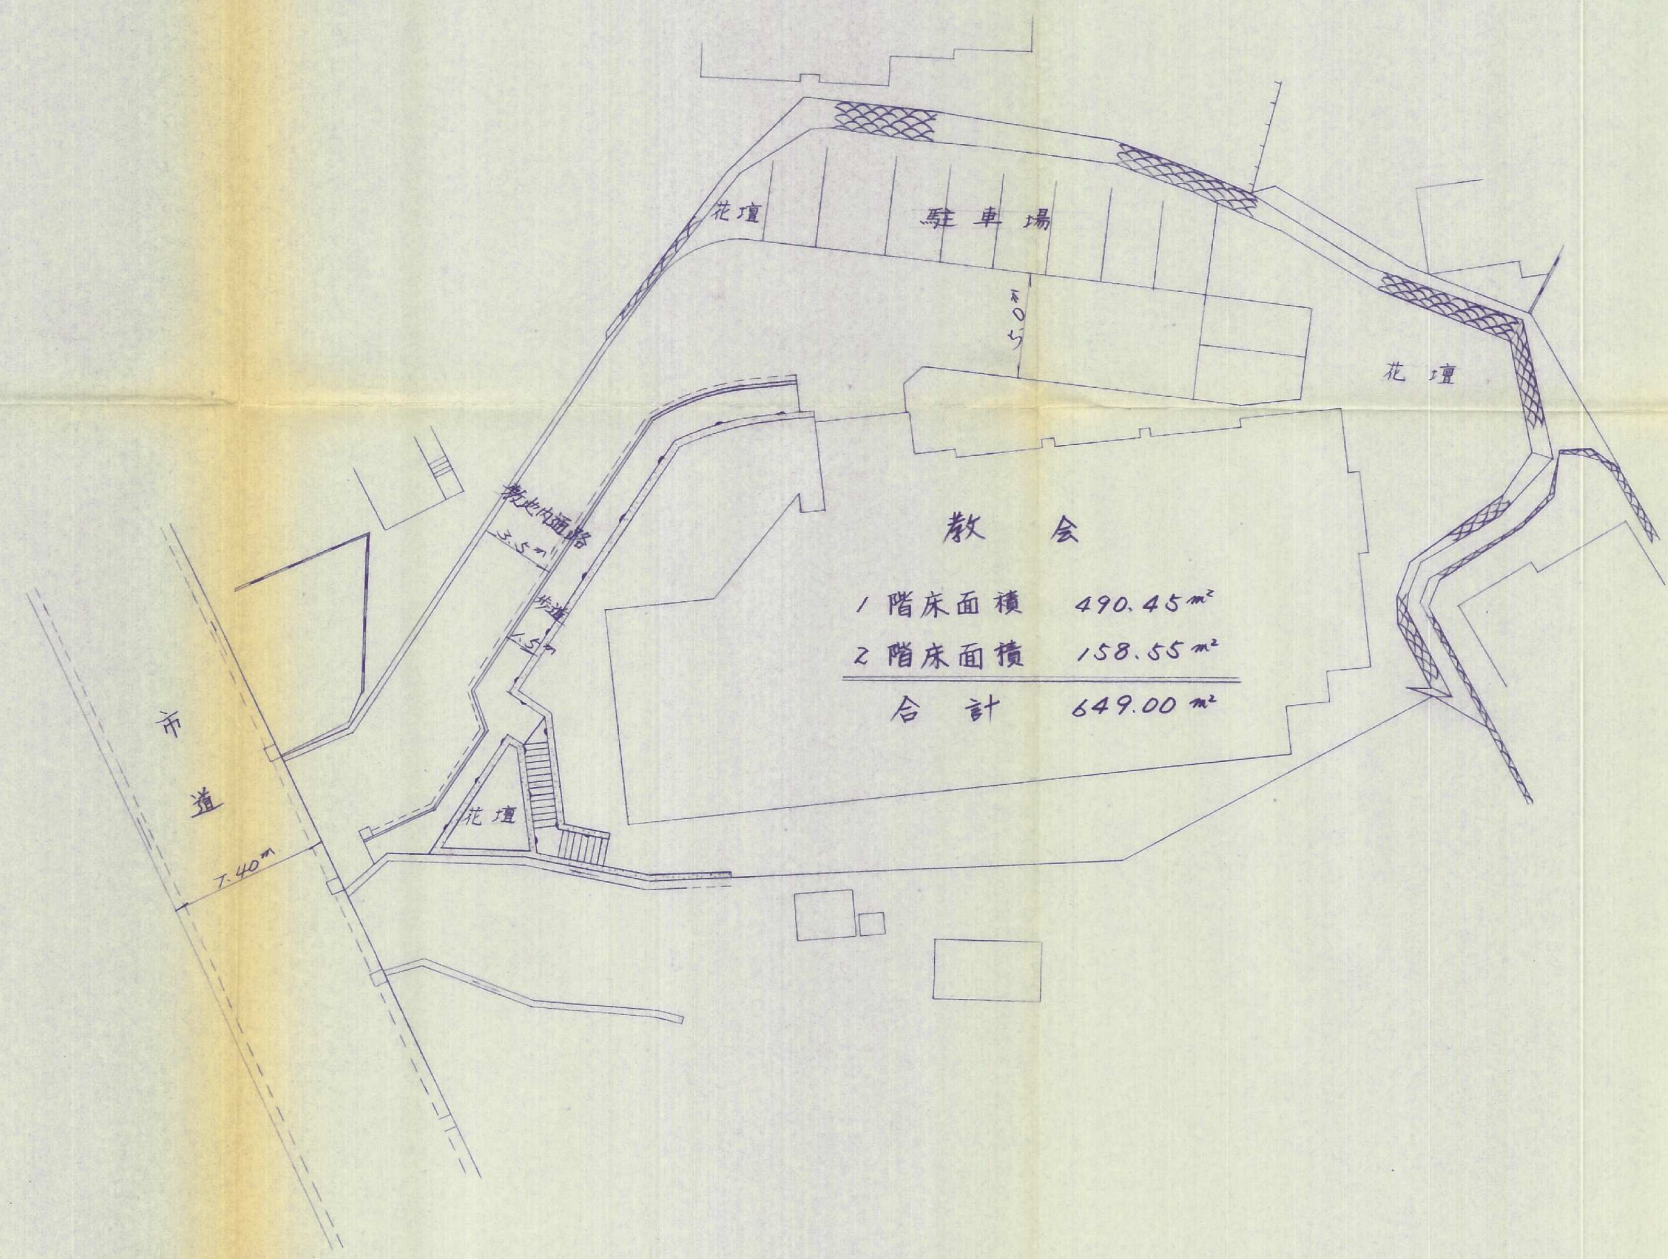


土地利用計画図 S = 1 : 250

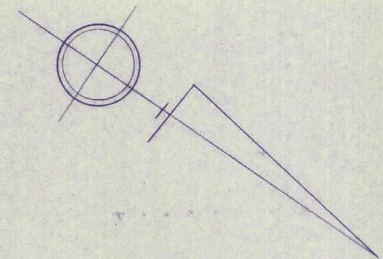

竣工図面

申請者	パーフェクトリバーテス教団		
工事場所	八幡東区上本町一丁目9/8~1 外		
図面名称	土地利用計画図		
株式会社 宇都宮設計	図 10	枚 5	
設計者 武田 忠美	作成 年 月 日		