


土地利用竣工図

S=1:1000

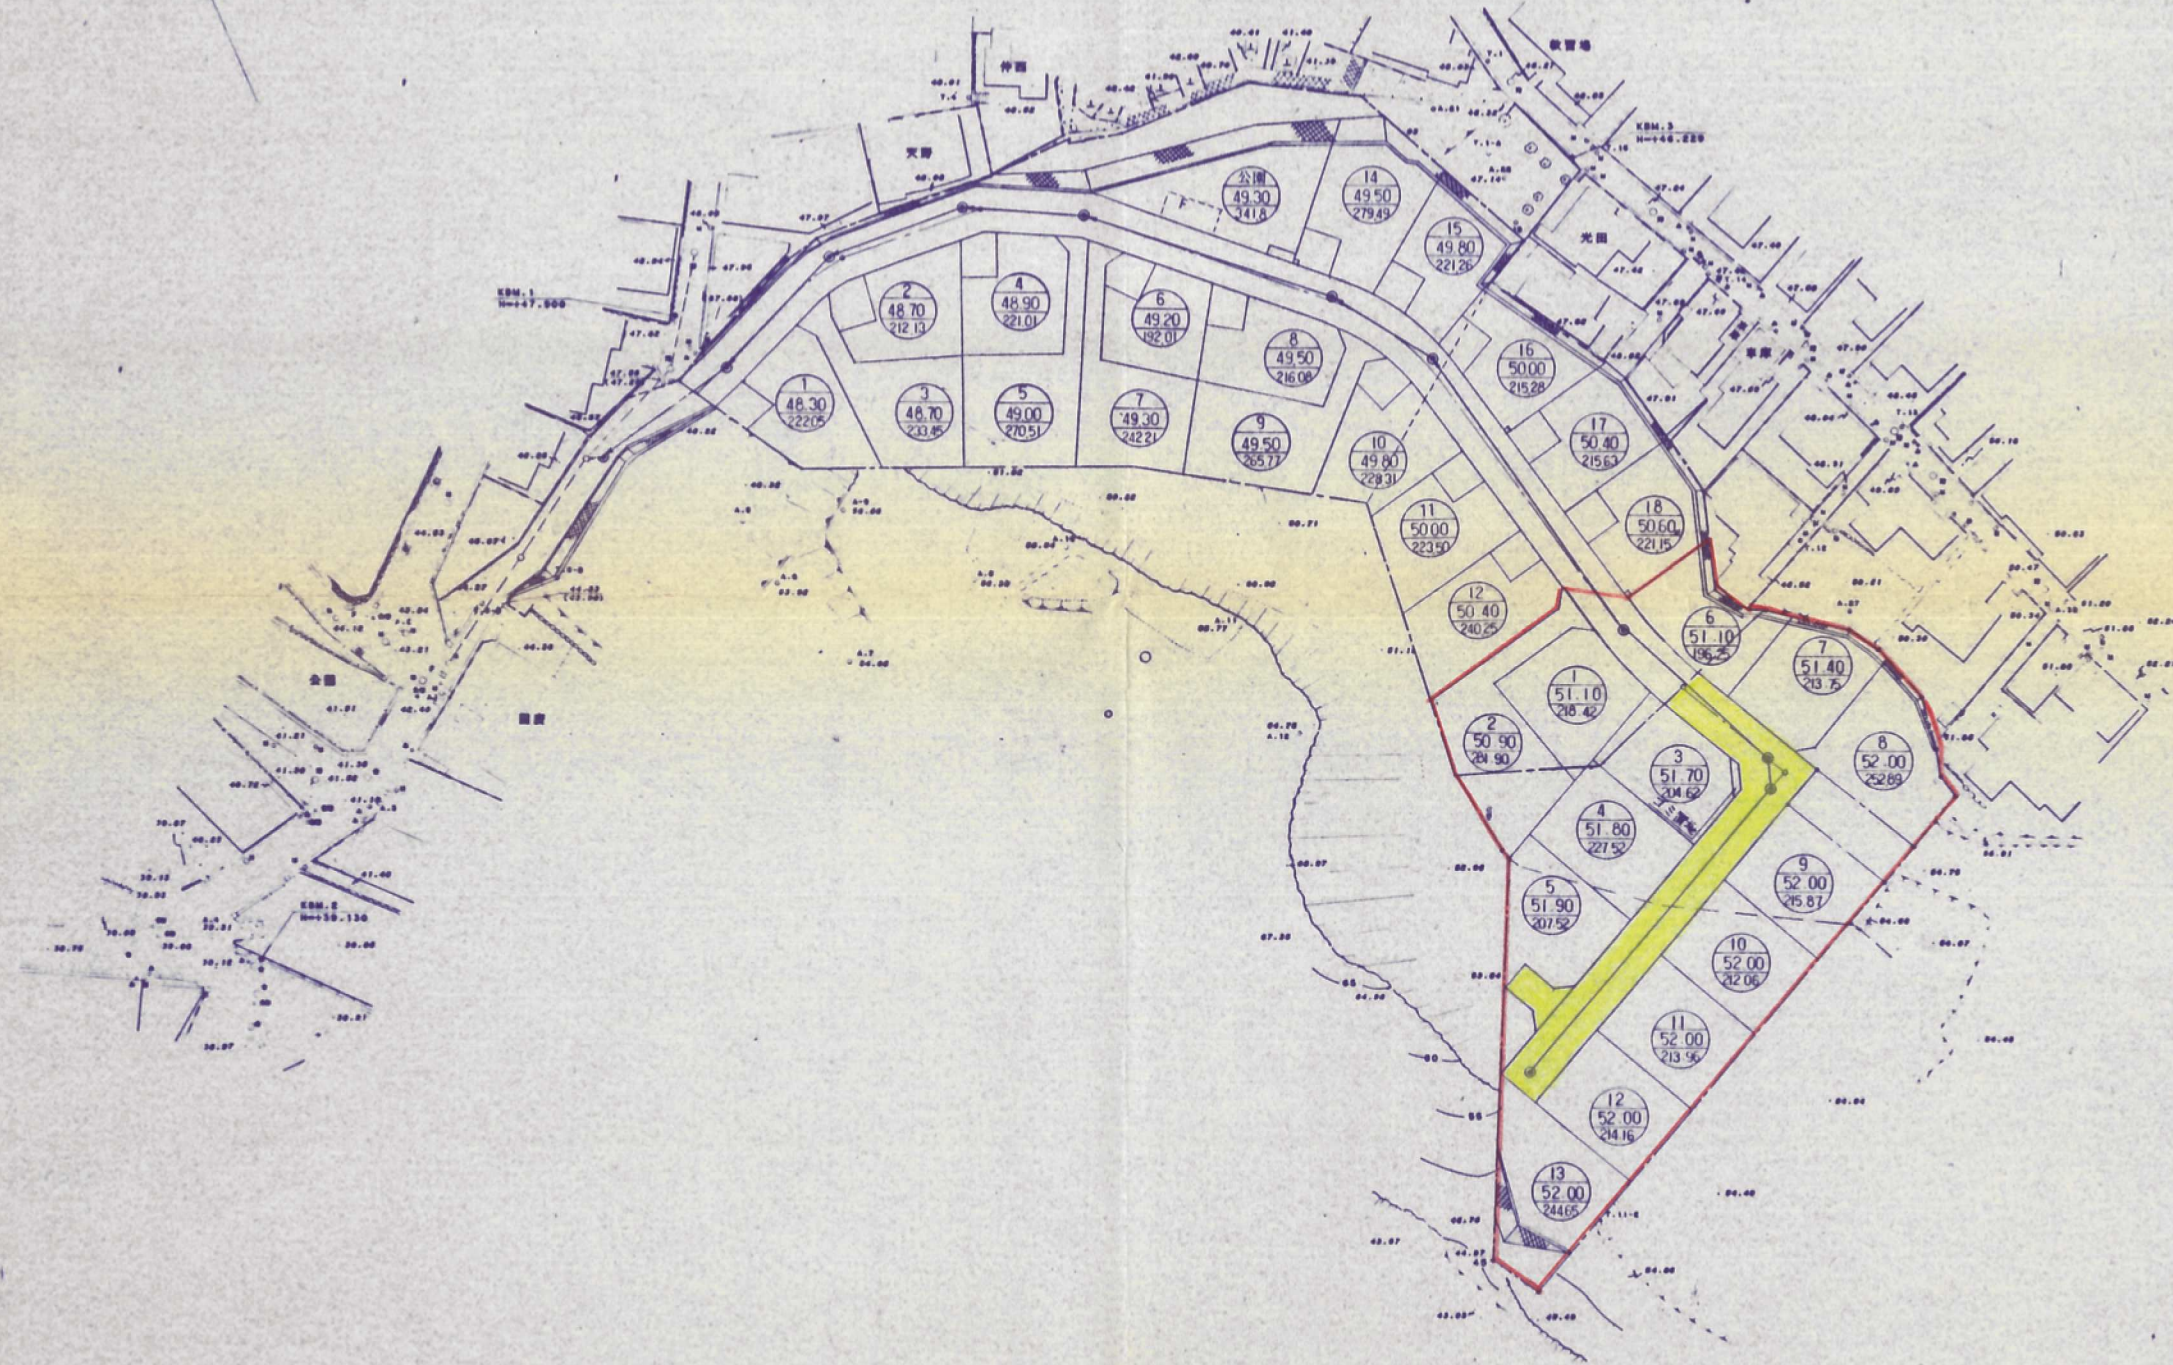

凡 例	
記号	名 称
—○—	開発区域境界
—■—	開地ブロック境界
○→	河水管及び人孔
□	防火水槽

開発者	株式会社 高田屋	番 093-561-1781
開発区域の地名	北九州市八幡東区榎田一丁目地内	
図 面 別	土地利用竣工図	
図 面 番 号	6	縮 尺 1:1000
設計者	株式会社 太平設計	氏名 清水 英二
	番 093-521-1413	